



Fylkesmannen Vestland
Statens hus
6863 LEIKANGER

Referanser:
Dykkar:
Vår: 20/7417 - 20/17048

Saksbehandlar:
Hanne Marie Evensen
hanne.marie.evensen@alver.kommune.
no

Dato:
30.03.2020

Ekstern høring - Arealoverføring gbnr 305/7 Fløksand

Tiltak: Arealoverføring
Byggjestad: Gbnr: 305/7
Tiltakshavar: Terje Fløysand
**Ansvarleg
søklar:**


Saka gjeld søknad om arealoverføring på om lag 275 m² frå gbnr. 205/7 til gbnr. 305/71.

Planstatus

Eigedomen ligg i uregulert område innanfor det som i kommuneplanen sin arealdel er definert som LNFR. I tillegg ligg omsøkt areal innanfor byggegrense mot sjø (grå stipla line).

Kartutsnitt KPA:

Omsøkt arealoverføring:

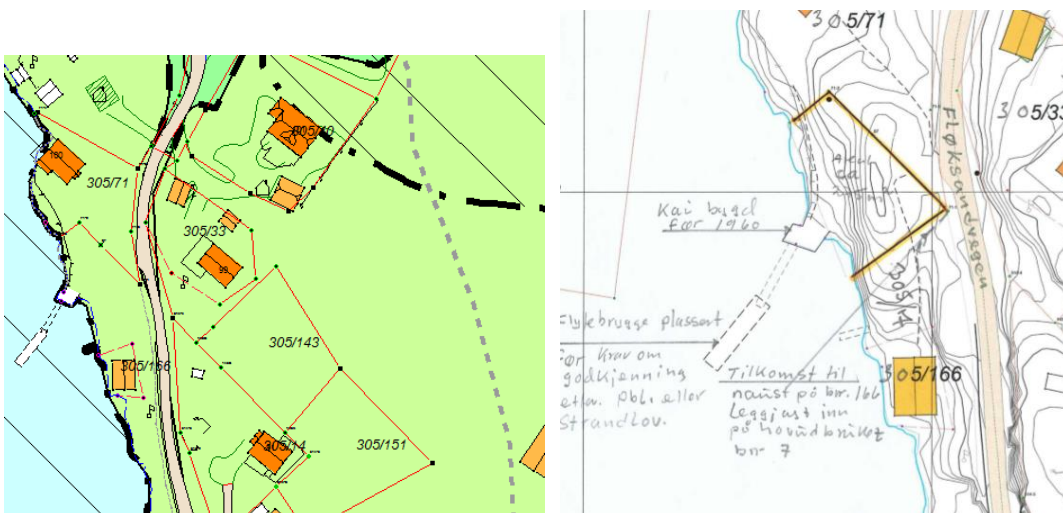

Link til føresegner til kommunedelplan for Meland:

https://www.alver.kommune.no/siteassets/innhald/plan-bygg-og-eigedom/overordna-planar/kdp_me_2019/foresegn-kommuneplanen-sin-arealdel-meland-vedteke-16.10.19-.pdf

Link til arealplankart kommunedelplan for Meland:

https://www.alver.kommune.no/siteassets/innhald/plan-bygg-og-eigedom/overordna-planar/kdp_me_2019/arealplankart_temarevisjon_meland_2019_a0_31012020.pdf

Frist

Frist for uttale er 4 veker frå oversendinga, jf. pbl. § 21-5 (3).

Med vennleg helsing
Alver kommune

Marianne Aadland Sandvik
Avdelingsleiar

Hanne Marie Evensen
Rådgjevar

Dette dokumentet er elektronisk godkjent og har difor ingen signatur.

Vedlegg:

Søknad om dispensasjon
Situasjonskart
Søknad om arealoverføring - gbnr 305/7 Fløksand

Mottakarar:

Fylkesmannen Vestland

Statens hus

6863

LEIKANGER

Mottakarar:

Statens vegvesen
Vestland fylkeskommune

Postboks 1010 Nordre Å 2605
Postboks 7900 5020

LILLEHAMMER
BERGEN