



↓ Påbygg ↓

REV.	DATO	REVISJON	SIGN.

Kålås Bygg AS
 Torvhusmyrane 2, 5913 Eikangervåg
MESTERHUS

TILTAKSHAVER:	Dag Haarklau
BYGGERPLASS:	Ørnova 48
G.nr/B.nr:	333 / 727
KOMMUNE:	Lindås

TEGN. INNHOLD:	Plan og snitt	TILTAKSART:	MAL:
PROSJEKT:	Påbygg Ark	PROSJEKT NR:	612
ARKITEKT:	Espen Tvedt	TEGN NR:	10.01
DATE:	09/11/19	TEGN:	ET

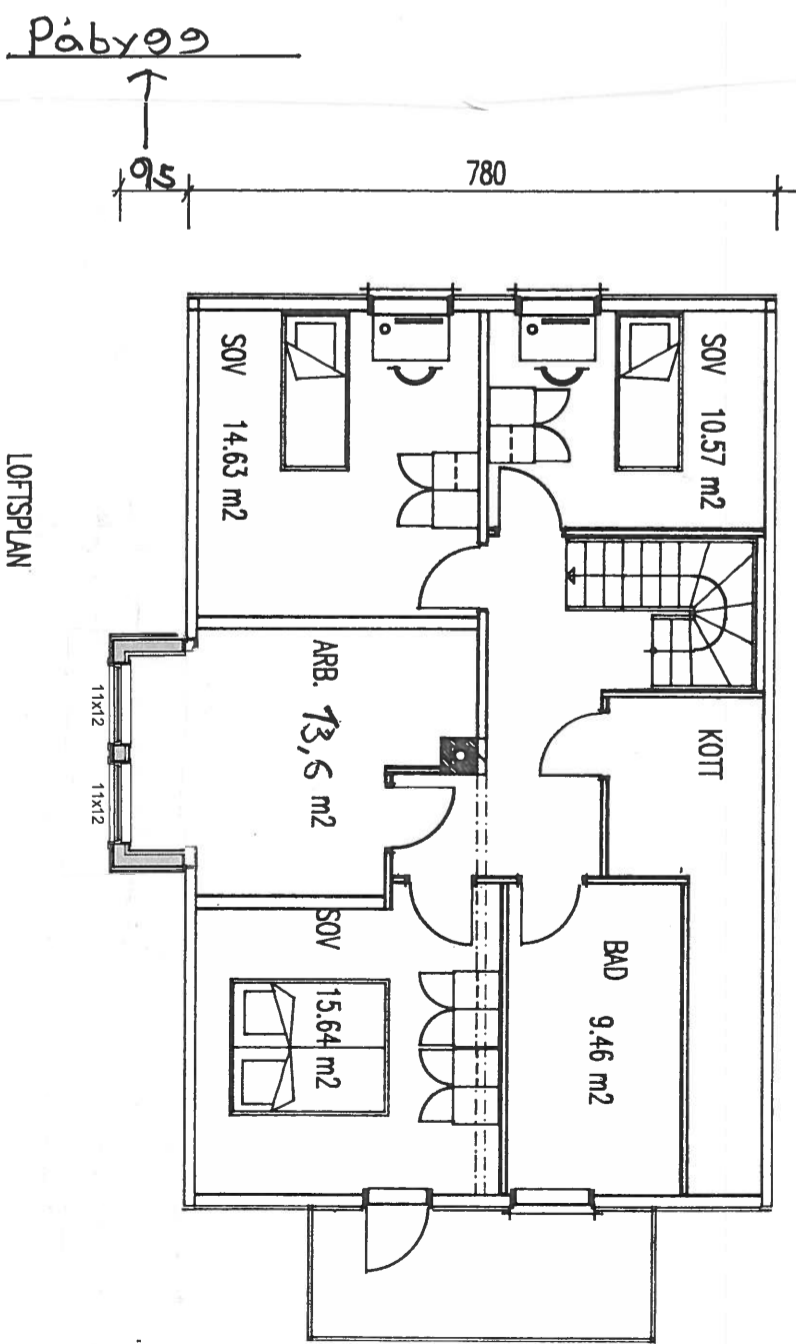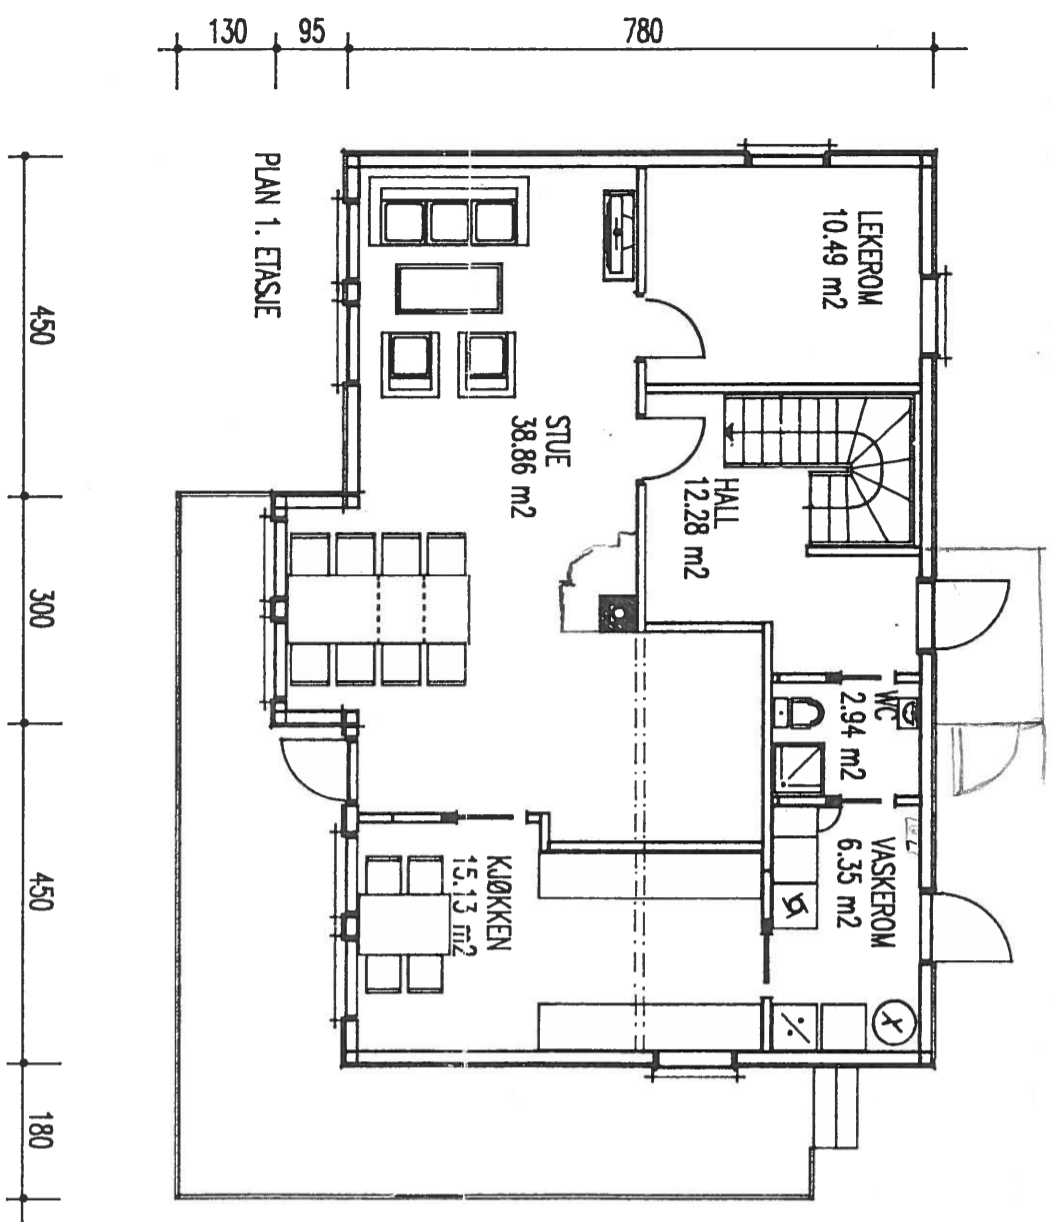

BYA 126 m²



AREAL	BRA
2.ETG	68.9 m ²
1.ETG	88.92 m ²
UNDERETG	85.1 m ²
SUM	243 m ²

REV.	DATO	REVISJON	SIGN.

Kålås Bygg AS
 Tomhusmyrane 2, 5913 Eikangervåg
MESTERHUS

TILTAKSHAVER: **Dag Haarklau**
 BYGGEPLASS: **Ørnova 48**
 Gnr/Bnr: **333/127**
 KOMMUNE: **Lindås**

TEGN. INNHOLD: **Plan**
 PROSJEKT: **Påbygg Ark**
 ARKTEKT: **Espen Tvedt**
 DATO: **09/11/19**
 TEGN: **ET**
 PROSJEKT NR: **612**
 TEGN.NR: **10.02**

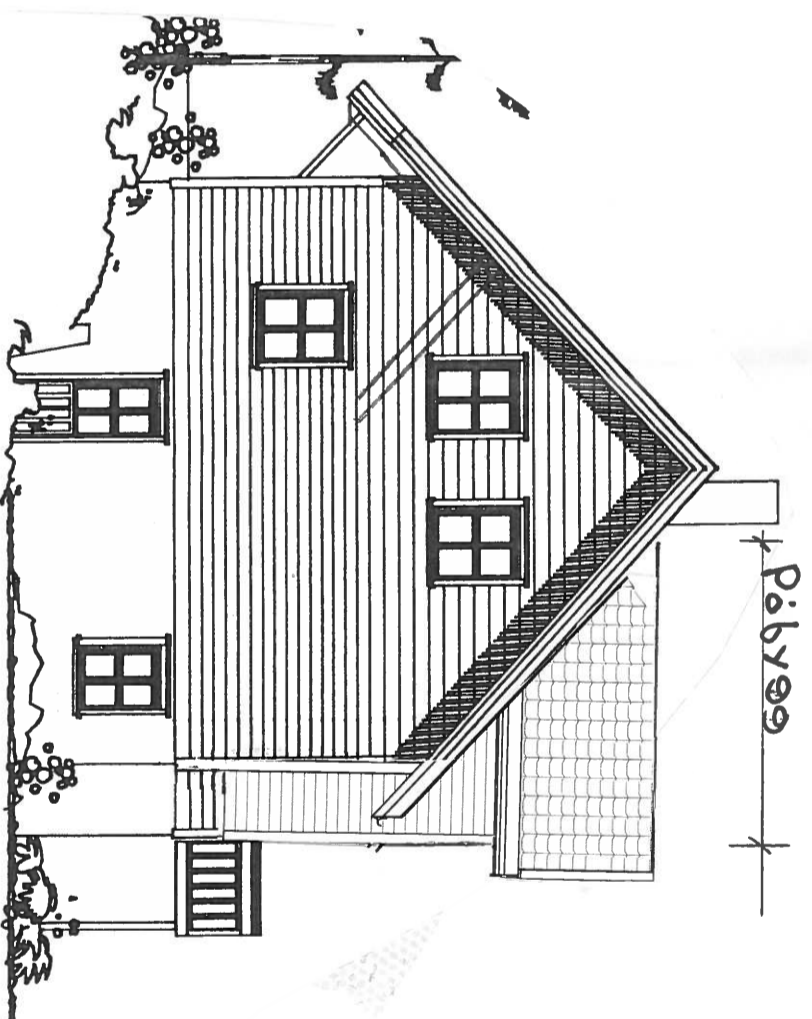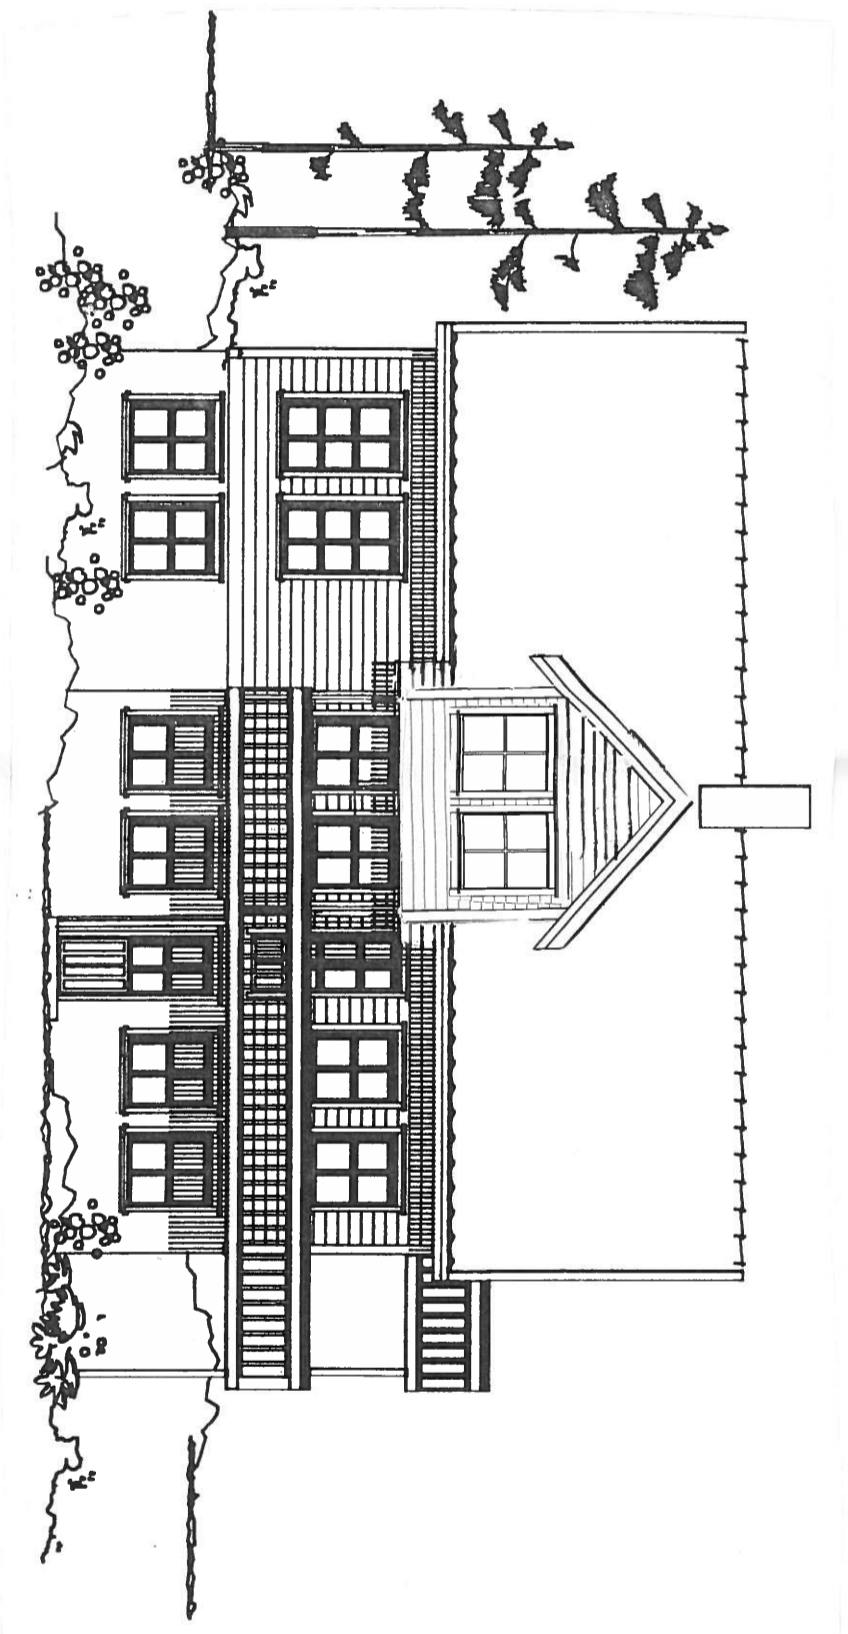


REV.	DATO	REVISJON	SIGN.


Kålas Bygg AS
Torhusmyrane 2, 5913 Eikangervåg
MESTERHUS

TILTAKSHAVER: Dag Haarflau
BYGGERLASS: Ørnova 48
G.nr/B.nr: 233/727
KOMMUNE: Lindås

TEGN. INNHOLD: Fasade 1 og 2
TILTAKSART: MAL:
PROSJEKT: Påbygg Ark
ARKITEKT: Espen Tvedt
DATO: 09/11/19
TEGN: ET
PROSJEKT NR: 612
TEGN NR: 10.03

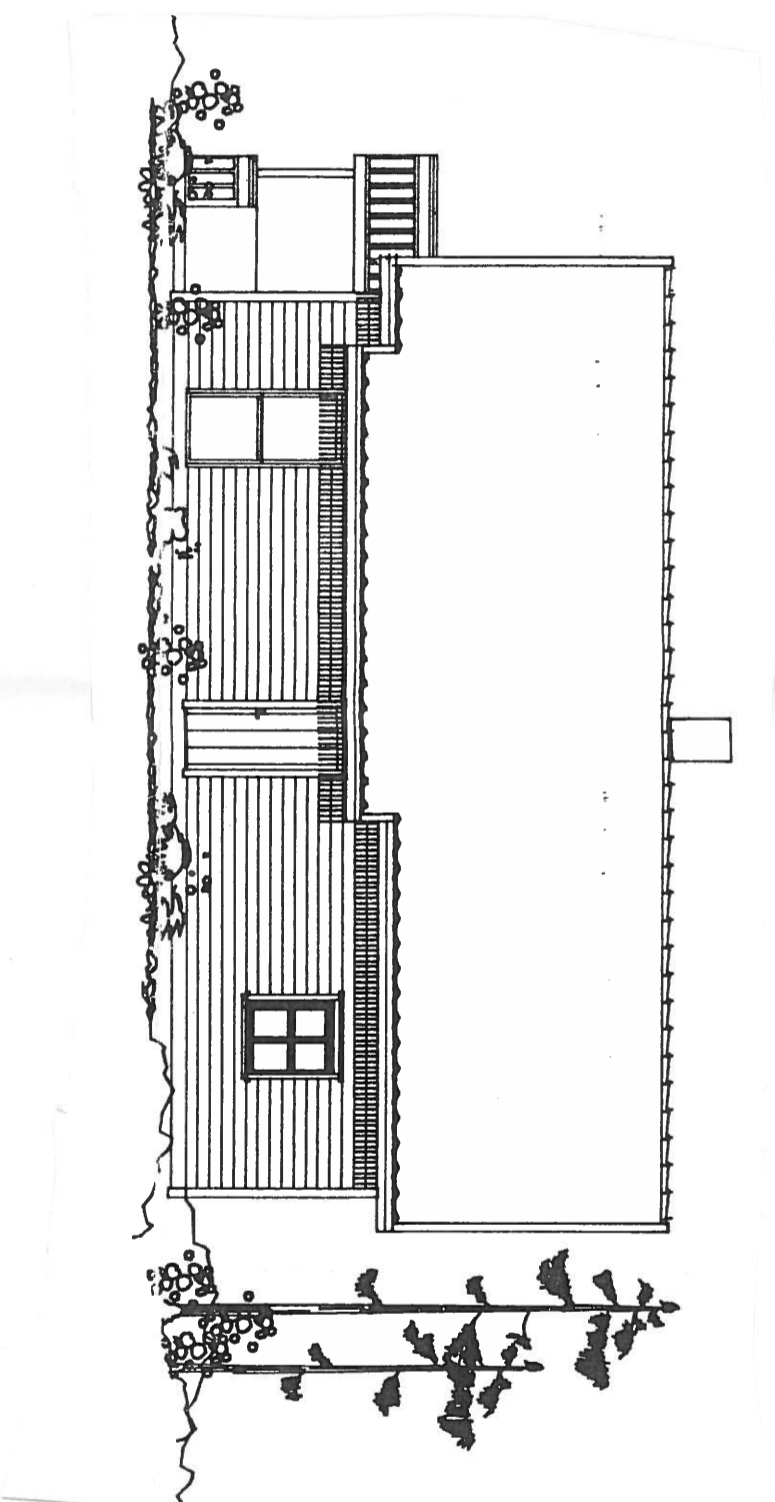

Påbygg

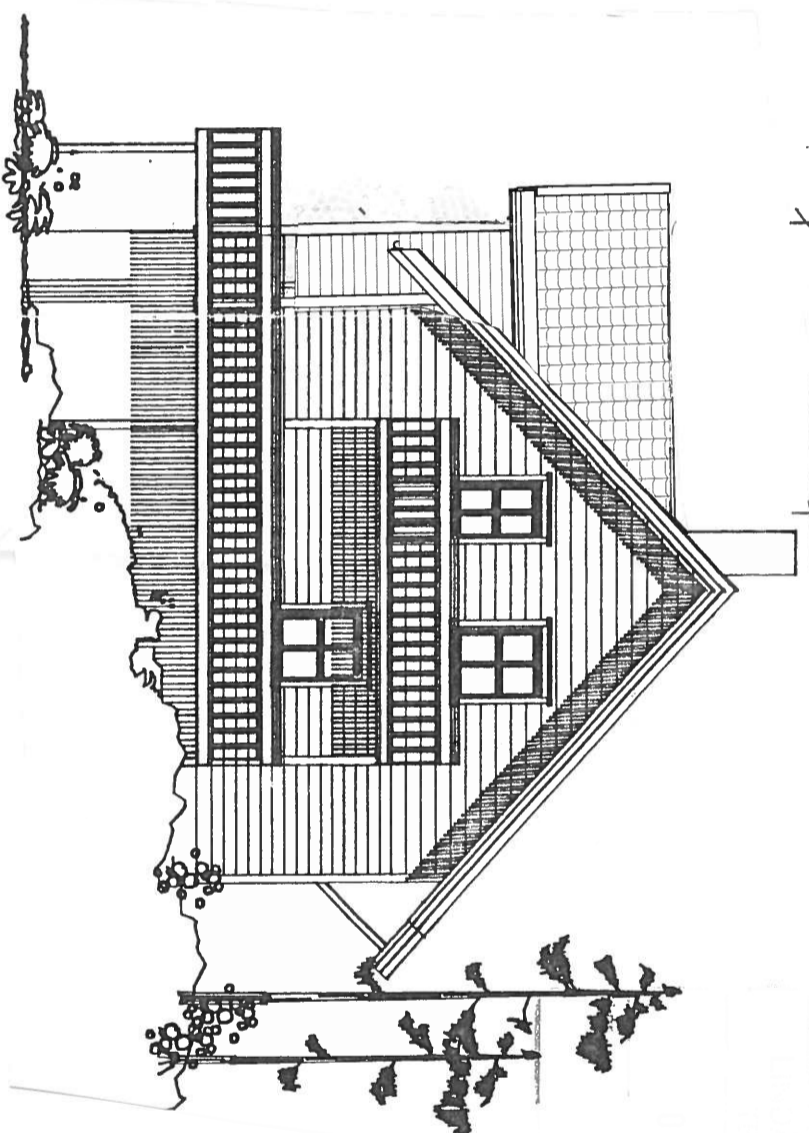

REV.	DATO	REVISJON	SIGN.

Kalås Bygg AS
Torhusmyrane 2, 5913 Eikangervåg
MESTERHUS

TILTAKSHAVER: Dag Haarklau
BYGGERLASS: Ørnova 48
G.nr/B.nr: 233/127
KOMMUNE: Lindås

TEGN. INNHOLD: Fasade 3 og 4
TILTAKSART: MÅL:
PROSJEKT: Påbygg Ark
ARKITEKT: Espen Tvedt
DATO: 09/11/19
TEGN: ET
PROSJEKT NR: 612
TEGN.NR: 10.04