

AVTALE OM GRENSEJUSTERING.

Det er i dag inngått avtale om å justere grensa mellom gbnr 452/6 på den eine sida og gbnr 452/25 på den andre. Eit areal på 39m² vert einssidig ført over frå gbnr 452/6 til gbnr 452/25. Den nye grenselina mellom eigedomane vert definert av punkta 4, 1, 2 og 3 jfr. kartskisse side 2. Denne justeringa går ikkje ut over rettar og plikter på nokon av eigedomane.

Ved grensejustering mellom eigedomar som vert brukt som felles bustad må sivilstatus opplysast. Avtalen må underskrivast av ektefelle/registrert partnar for eigedom med felles bustad, sjølv om ektefelle/registrert partnar ikkje er heimelshavar, jf ekteskapslova § 32.

Dato	gbnr 452/6	Signatur	Sivilstatus	Signatur	Sivilstatus
------	------------	----------	-------------	----------	-------------

Dato	gbnr 452/6	Signatur	Sivilstatus	Signatur	Sivilstatus
------	------------	----------	-------------	----------	-------------

26/3-2020 Inger-Jaunn Stogstad.

Dato	gbnr 452/25	Signatur	Sivilstatus	Signatur	Sivilstatus
------	-------------	----------	-------------	----------	-------------

Dato	gbnr 452/25	Signatur	Sivilstatus	Signatur	Sivilstatus
------	-------------	----------	-------------	----------	-------------

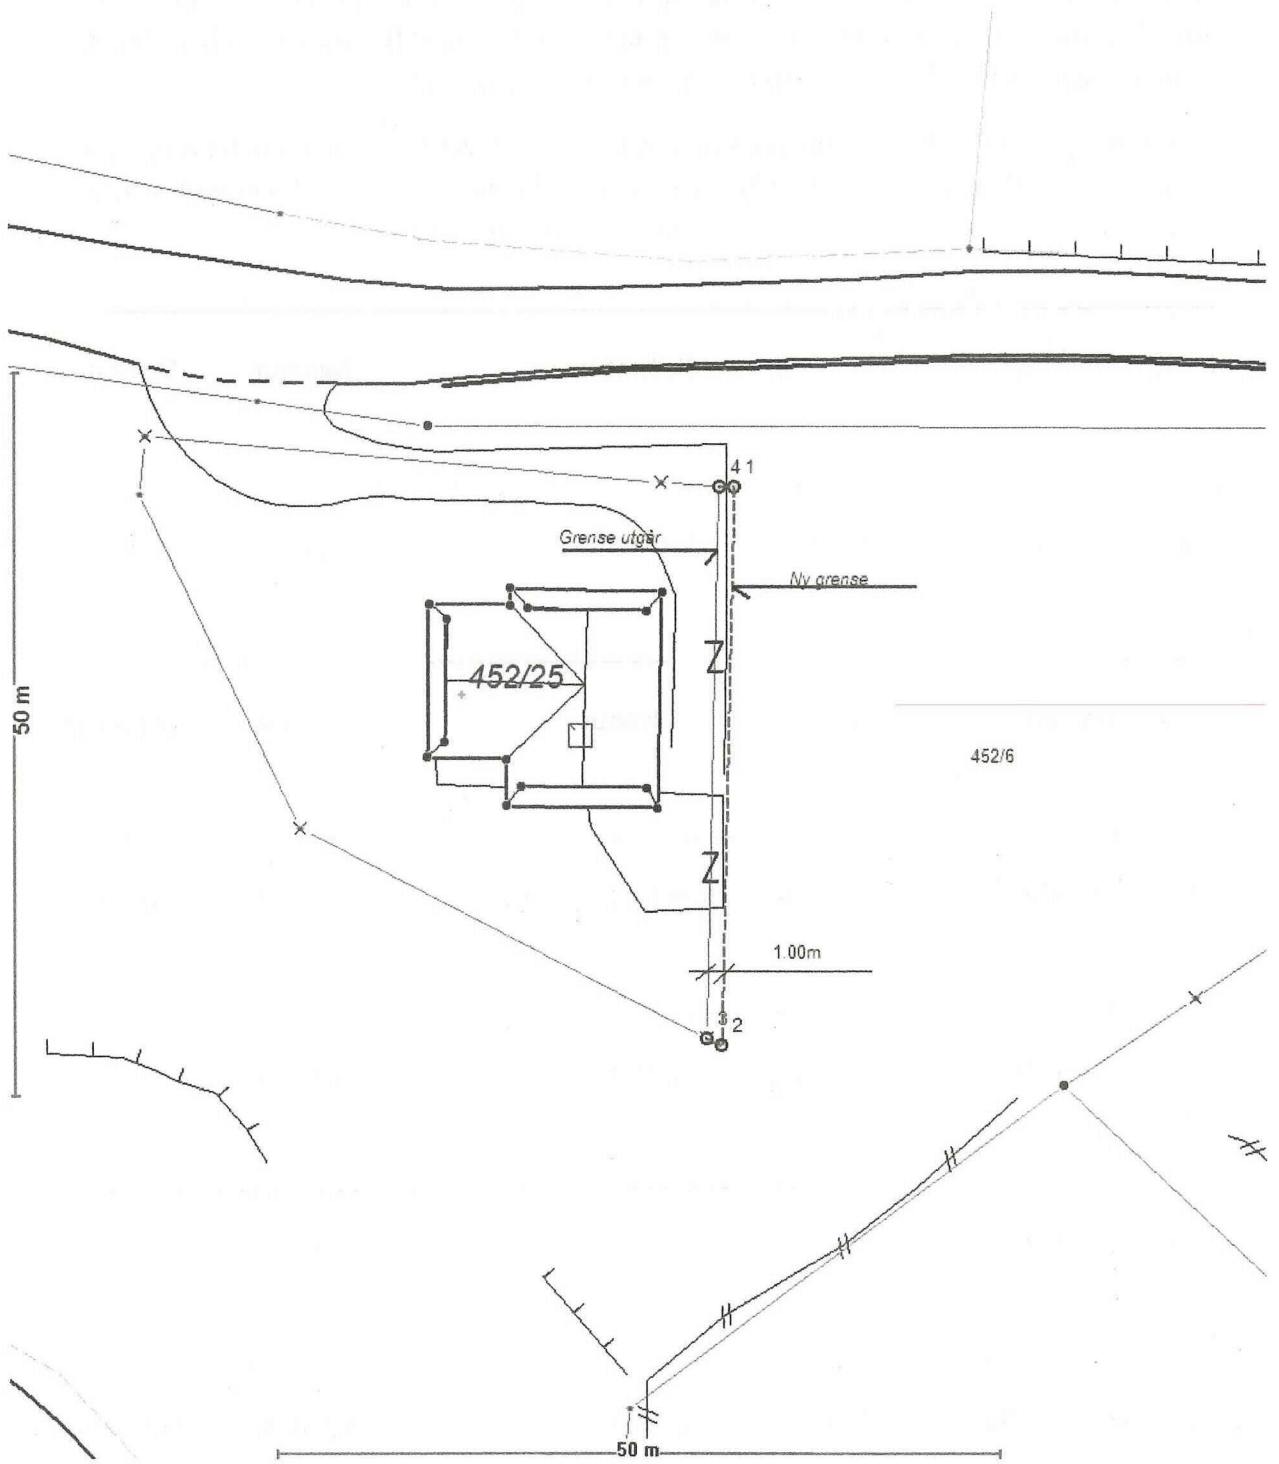



Inger-Jorunn Skogstrand
Fleslandsvegen 160 F
5258 BLOMSTERDALEN

Referanser:
Dykkar:
Vår: 20/1150 - 20/6649

Saksbehandlar:
Kjartan Medaas
kjartan.medaas@alver.kommune.no

Dato:
06.02.2020

Avtale om grensejustering gbnr 452/6- 452/25- Kolstad

Viser til motteken søknad om grensejustering mellom gbnr 452/6 og 452/25 og til oppmålingsforretning halden 29.01.2020.

Vedlagt sender me avtale om grensejustering for overføring av 39m² frå gbnr 452/6 til 452/25.

Ber om at vedlagte avtale vert underskriven og returnert oss for vidare sakshandsaming. Avtalen kan anten returnerast pr. post eller skannast inn og sendast som Epost.

Skulle det vera nokon spørsmål er det berre å ta kontakt med underteikna.

Med helsing

Kjartan Medaas
Ingeniør
Kart og oppmåling

Dette dokumentet er elektronisk godkjent og har difor ingen signatur.

Vedlegg:
Grensejusteringsavtale

Mottakarar:

Alf Møllerup Kolstad	Kvistevegen 1	5936	MANGER
Astrid Møllerup Kolstad Rongved	Odins Veg 23 A	5221	NESTTUN
Bente Eide	Radøyvegen 1370	5936	MANGER
Britt Elisabet Møllerup Kolstad	Solvang 28	5337	RONG
Harald Eide	Radøyvegen 1370	5936	MANGER
Inger-Jorunn Skogstrand	Fleslandsvegen 160 F	5258	BLOMSTERDALEN
Norunn Møllerup Kolstad	Totlandsvegen 80 E	5226	NESTTUN
Oddrun Møllerup Kolstad	Apalvikvegen 32	5584	BJOA