

Kartvedlegg til protokoll for oppmålingsforretning

Alver Kommune

N

Eiendom
452/6

Saks nr
20201150


Oppdragnr

Rekvirent
Kolstad Alf Møllerup, Kolstad Britt E Møllerup, Kolstad Norunn
Møllerup, Kolstad Oddrun Møllerup, Rongved Astrid Møllerup
K, Skogstrand Inger-Jorunn

Forretningsdato
29/1/2020

Landmåler
Kjartan Medaas

Målestokk 1:500

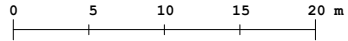

Beskrivelser/avtaler:

