




PROFIL NR.		Gnr/Bnr. 137/185																															
Grunneier		Gnr/Bnr. 137/166					Gnr/Bnr. 137/169					Gnr/Bnr. 137/177																					
Markslag		Veg																															
Grunnforhold		Sprengsteinsfylling på fjell																															
TERRENG H/TOPP VEGDEKKE		Jord på fjell																															
Hor.vinkelpunktavstand i m		22.78	22.41	22.08	21.81	21.60	21.43	21.30	21.21	21.18	21.19	21.24	21.29	21.32	21.33	21.34	21.35	21.35	21.35	21.36	21.40	21.46	21.54	21.62	21.69	21.77	21.85	21.93	22.00	22.00	21.96	21.84	
Type og dim		250PVC SN8																															

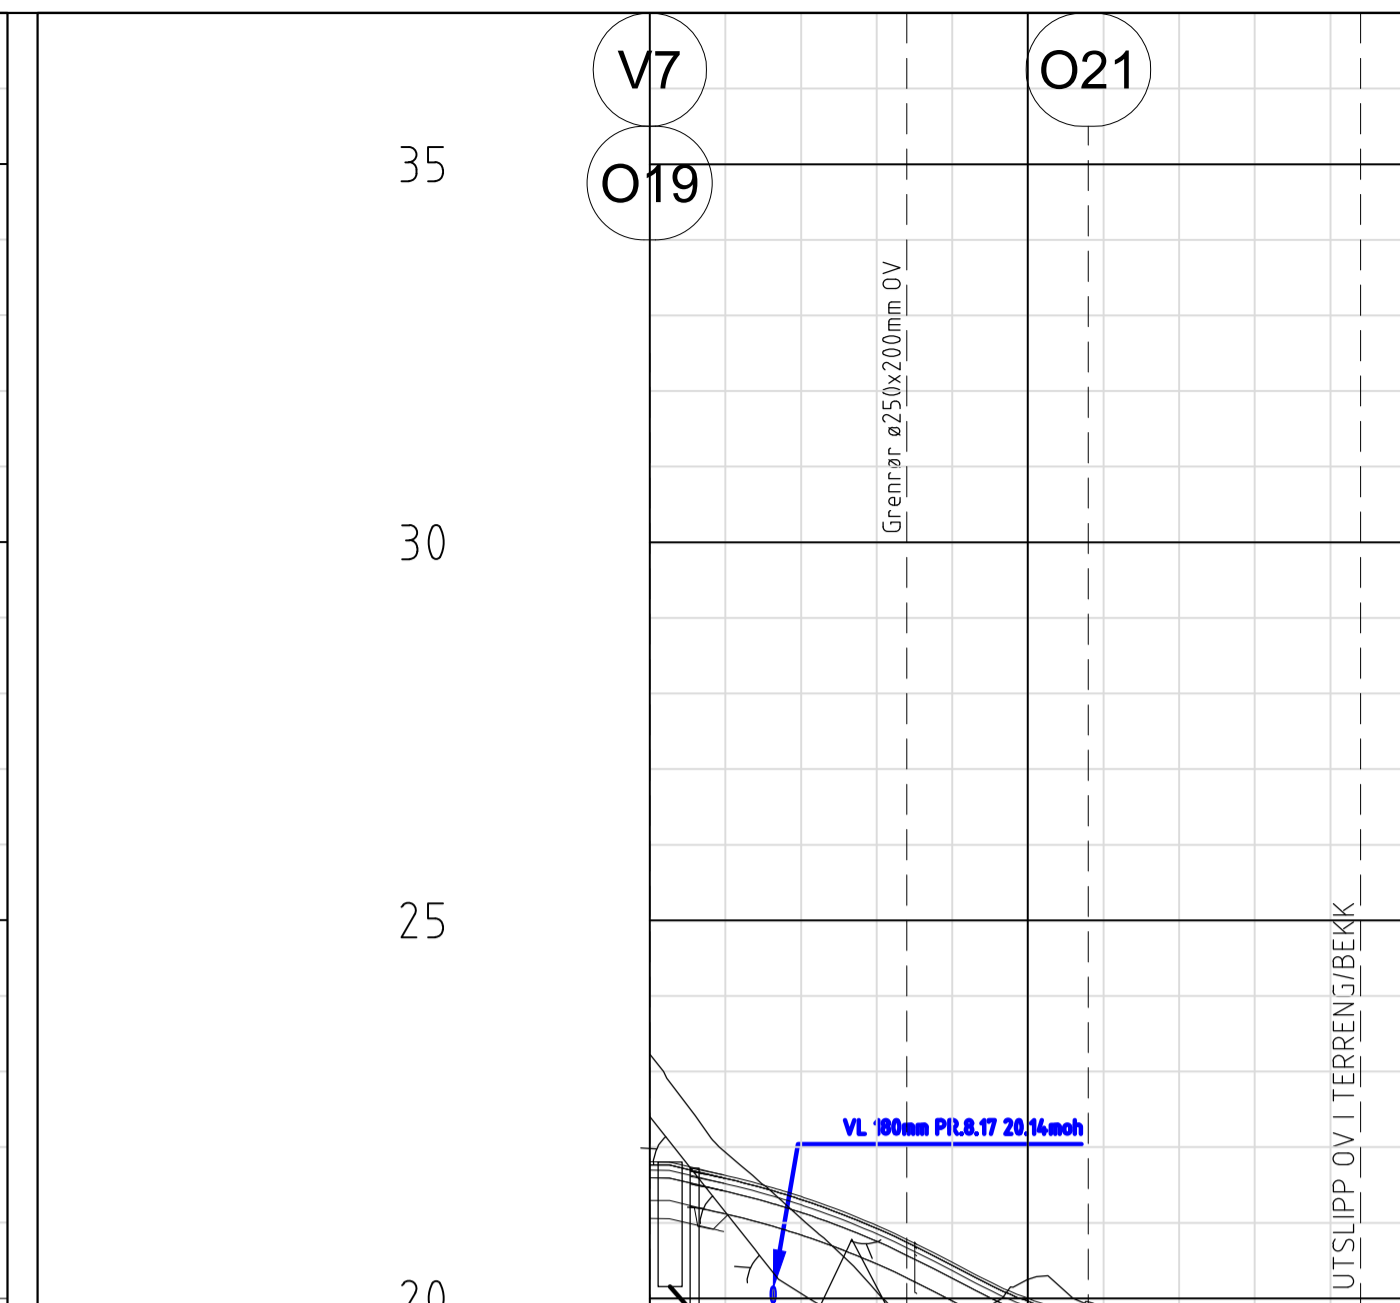

PROFIL NR.		Gnr/Bnr. 137/185									
Grunneier		Veg					Terreng/tekepass				
Markslag		Sprengsteinsfylling på fjell									
Grunnforhold		Jord på fjell									
TERRENG H/TOPP VEGDEKKE		Jord på fjell									
Hor.vinkelpunktavstand i m		21.81	21.63	21.35	20.97	20.48	20.00	19.40	19.61	18.28	17.98
Type og dim		315PVC SN8									

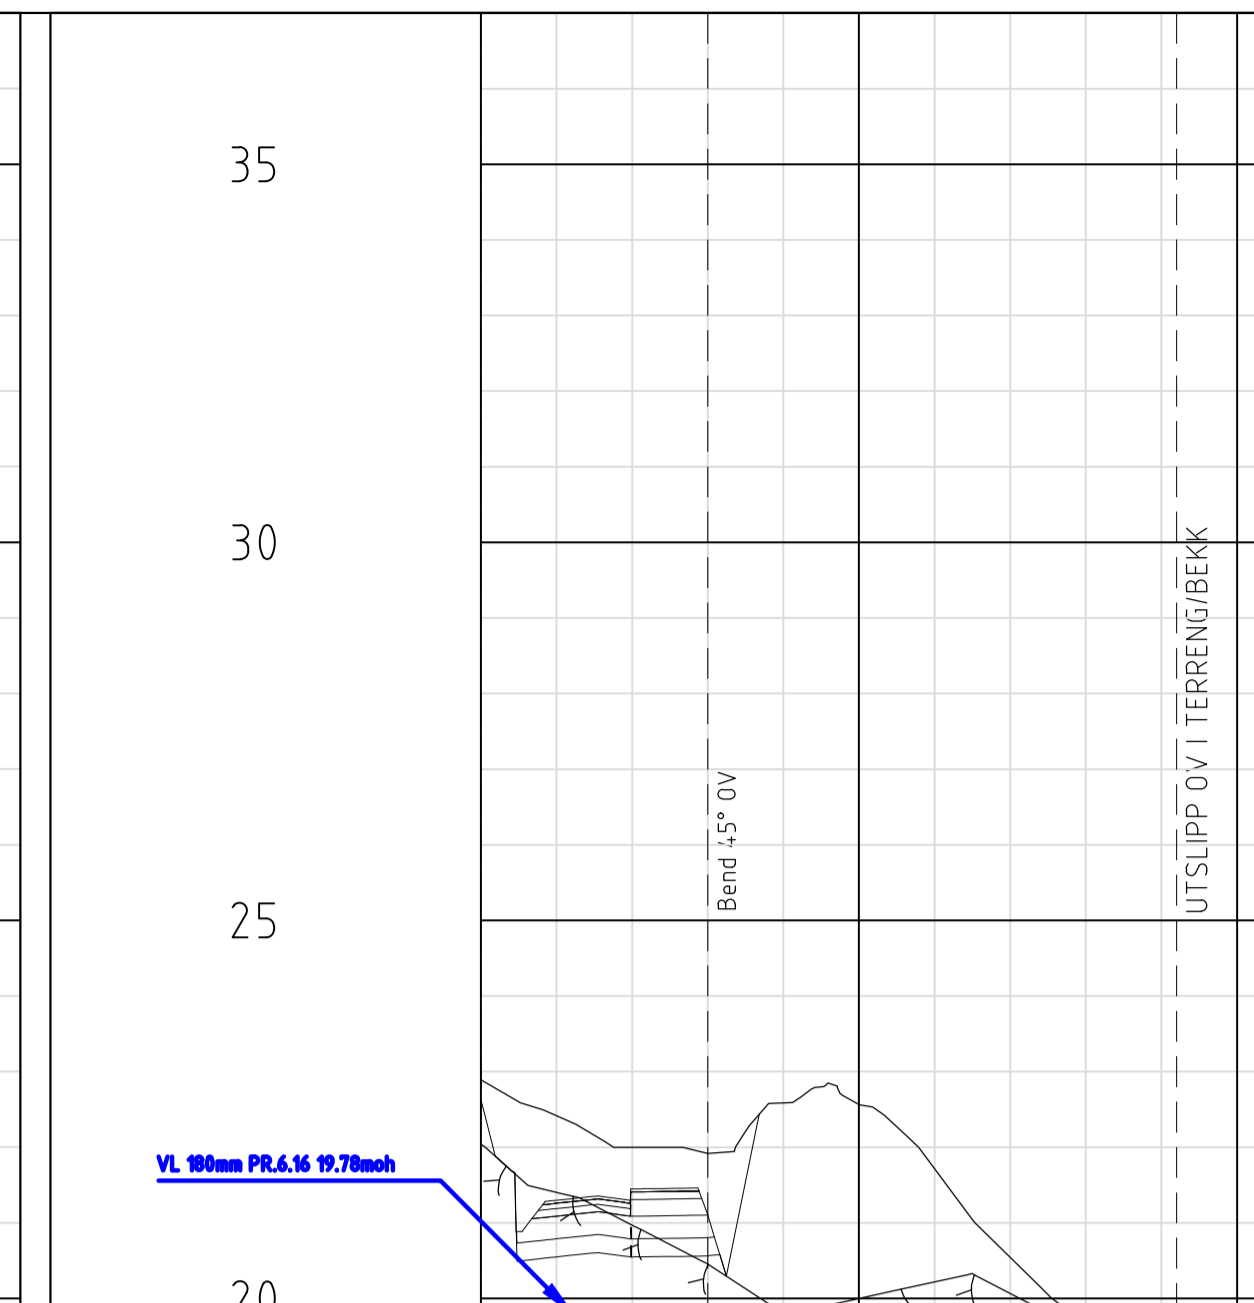

PROFIL NR.		Gnr/Bnr. 137/185									
Grunneier		Veg					Terreng/tekepass				
Markslag		Sprengsteinsfylling på fjell									
Grunnforhold		Jord på fjell									
TERRENG H/TOPP VEGDEKKE		Jord på fjell									
Hor.vinkelpunktavstand i m		22.63	21.30	21.45	21.11	22.59	22.56	21.72	20.54	19.68	18.10
Type og dim		315PVC SN8									

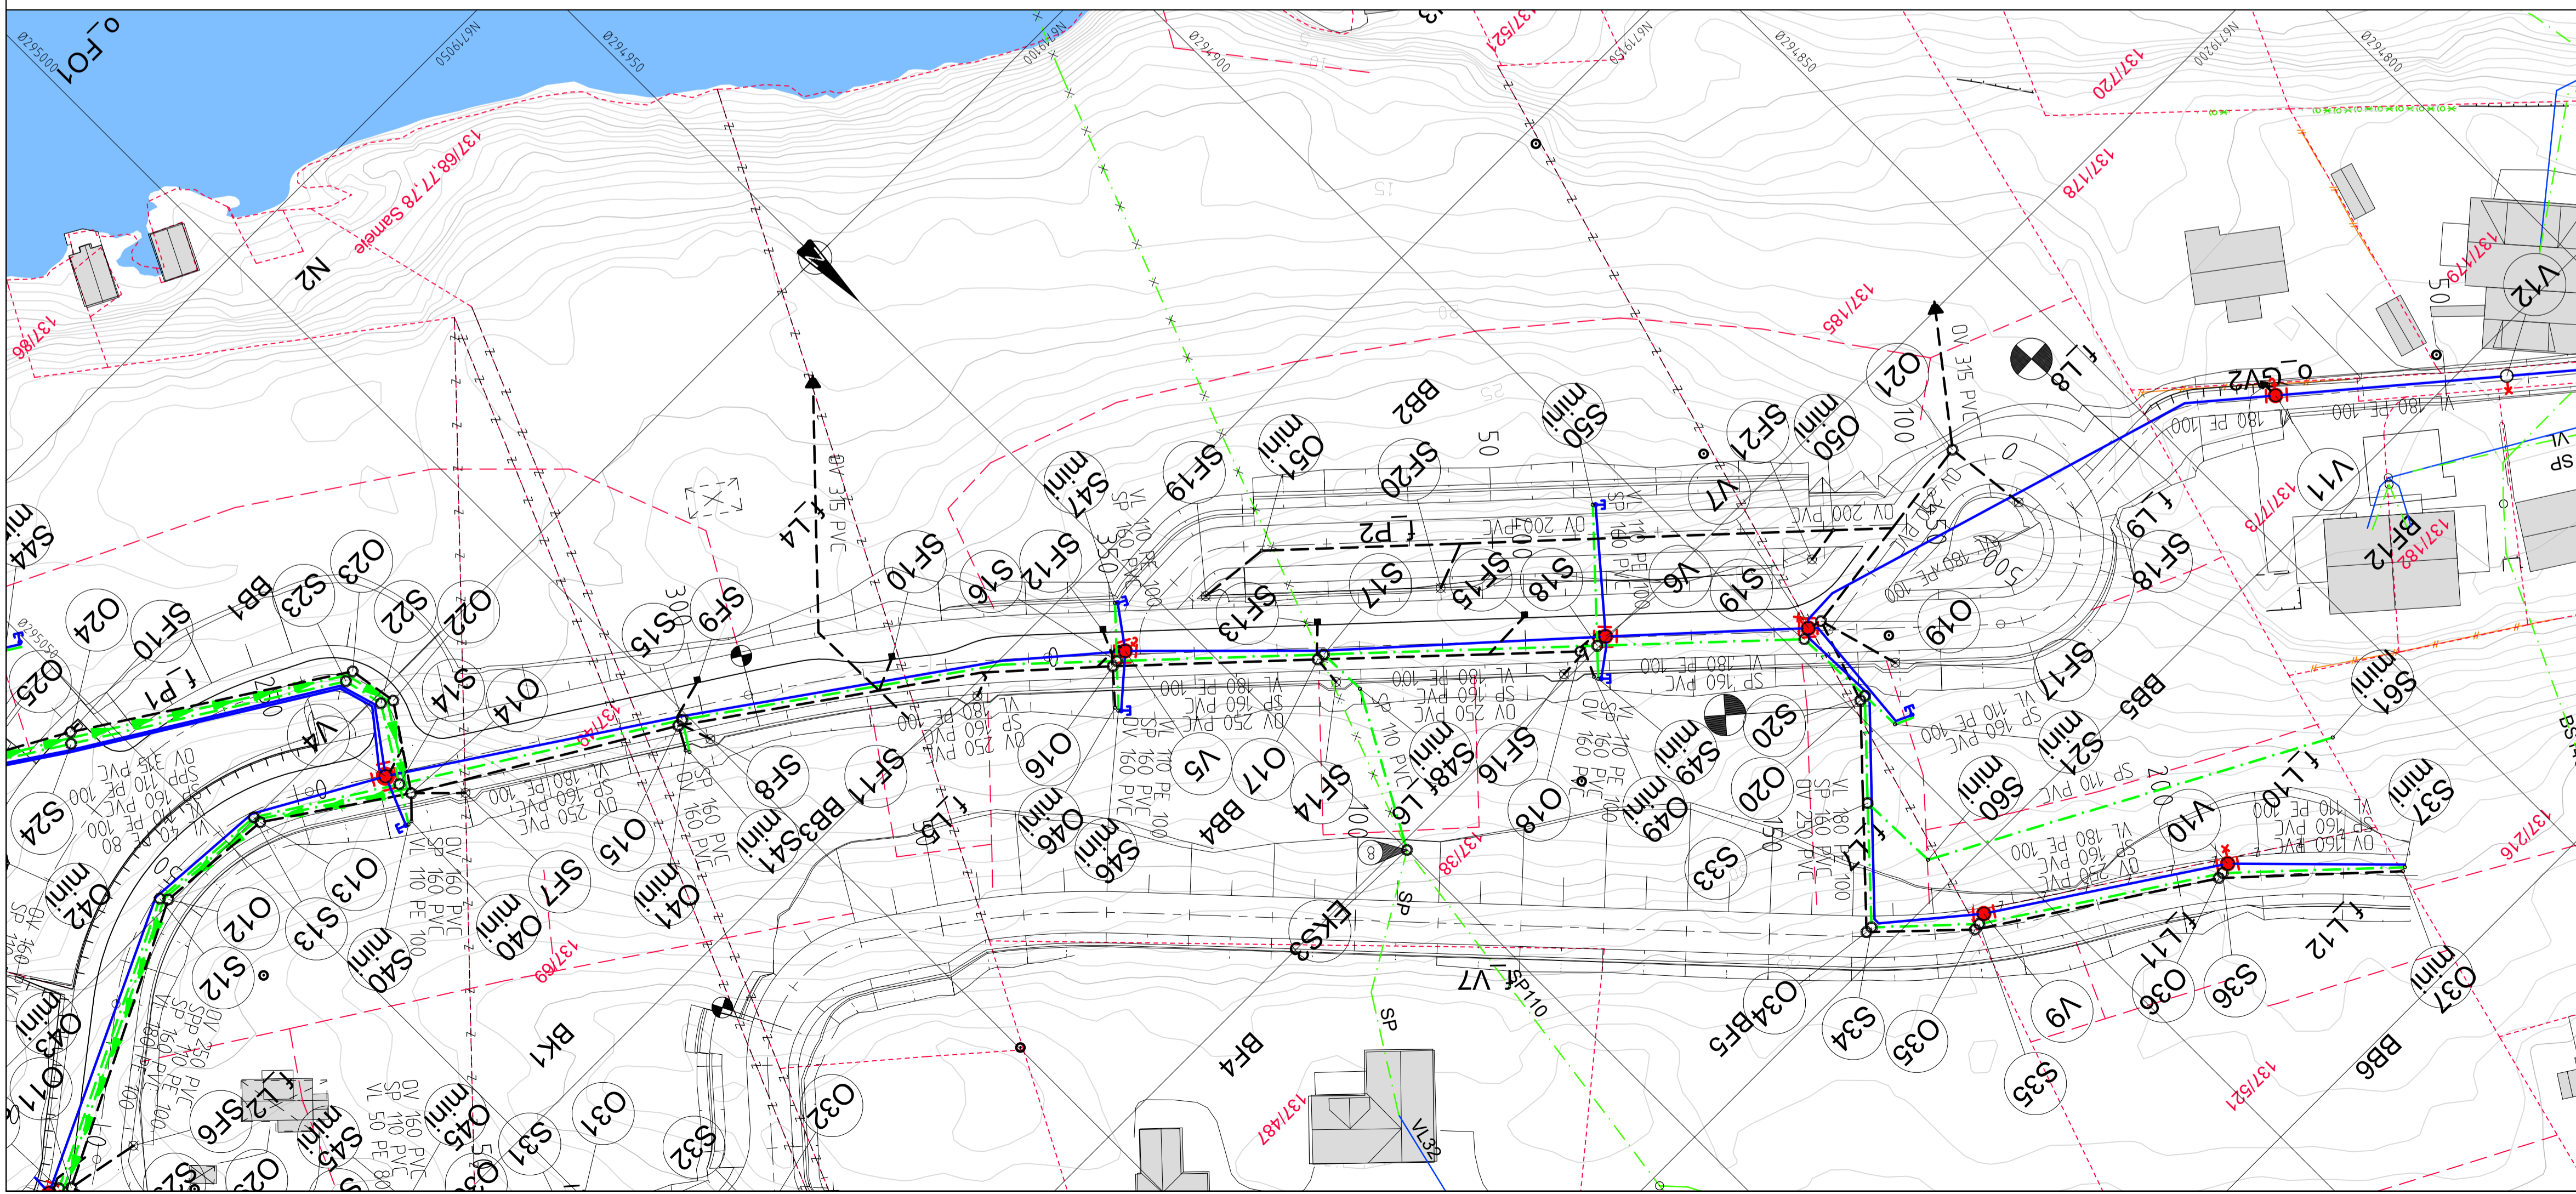

TEGNFORKLARING

Eksisterende	Prosjektert		
	Vannledning (VL)		Vannledning (VL)
	Spillvannledning (SP)		Spillvannledning (SP)
	Overvannledning (OV)		Overvannledning (OV)
	Pumpeledning spillvann (SPP)		Pumpeledning spillvann (SPP)
	Ledning i borehull		Ledning i borehull
	Ledning utgår		Ledning utgår
	EKS Ståkekum (S/O)		Ståkekum (S/O)
	Ministåkekum (S/O mini)		Ministåkekum (S/O mini)
	EKS Vannledningskum m/brann- og stengeventil (V)		Vannledningskum m/brann- og stengeventil (V)
	Lufteventil		Lufteventil
	Utspylingsventil		Utspylingsventil
	Stoppekran på vannledning		Stoppekran på vannledning
	Sandfangskum m/kuppelrist (SF)		Sandfangskum m/kuppelrist (SF)
	Sandfangskum m/kjefestluk (SF)		Sandfangskum m/kjefestluk (SF)
	Sandfangskum m/ristlokk (SF)		Sandfangskum m/ristlokk (SF)
	Kloakkpumpestasjon (P)		Kloakkpumpestasjon (P)
	Byggefrinngrense		Byggefrinngrense

C 31.05.2020 THF Trase utløp kum O21.
 B 12.02.2020 THF Høyde kummer S/O16-19, V5-V7. Trase S19-21 og O19-21. Stikkledn. og SF.
 A 09.08.17 THF Høyde kum S/O14, S/O15 og V4 justert ift. ny veghøyde. ARB.TEGN.
 Rev. Dato Sign. Revisjonen gjelder

SOMMERRO PANORAMA AS
 Kubbaleitet bustadområde.
 Ledningsplan og profil veg o_V3,
 kum S14-S19, O19-O21 og stikkrenne pr.320.

Tegn. THF Kontr. ANH Godk. THF
 Dato: 28.04.2017
 Målestokk: 1:500/100 A1
 Prosjekt: 8116
 Tegning: GH03 Rev. C

haugen vva
 Kanalveien 5
 5068 Bergen
 Tlf. 55 59 82 60
 e-post: post@haugenvva.no