

# Kartvedlegg til protokoll for oppmålingsforretning

Alver Kommune

N

Eigedom  
324/7

Saks nr  
20202078


Oppdragnr

Rekvirent  
Dale Frank Rune

Forretningsdato  
18/3/2020

Landmålar  
Kjell Rune Standal

Målestokk 1:1500

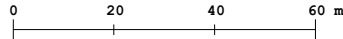

Beskriving/avtalar:

