


Oversiktskart for 324 / 147


Målestokk 1:5 000
EUREF89 UTM Sone 32

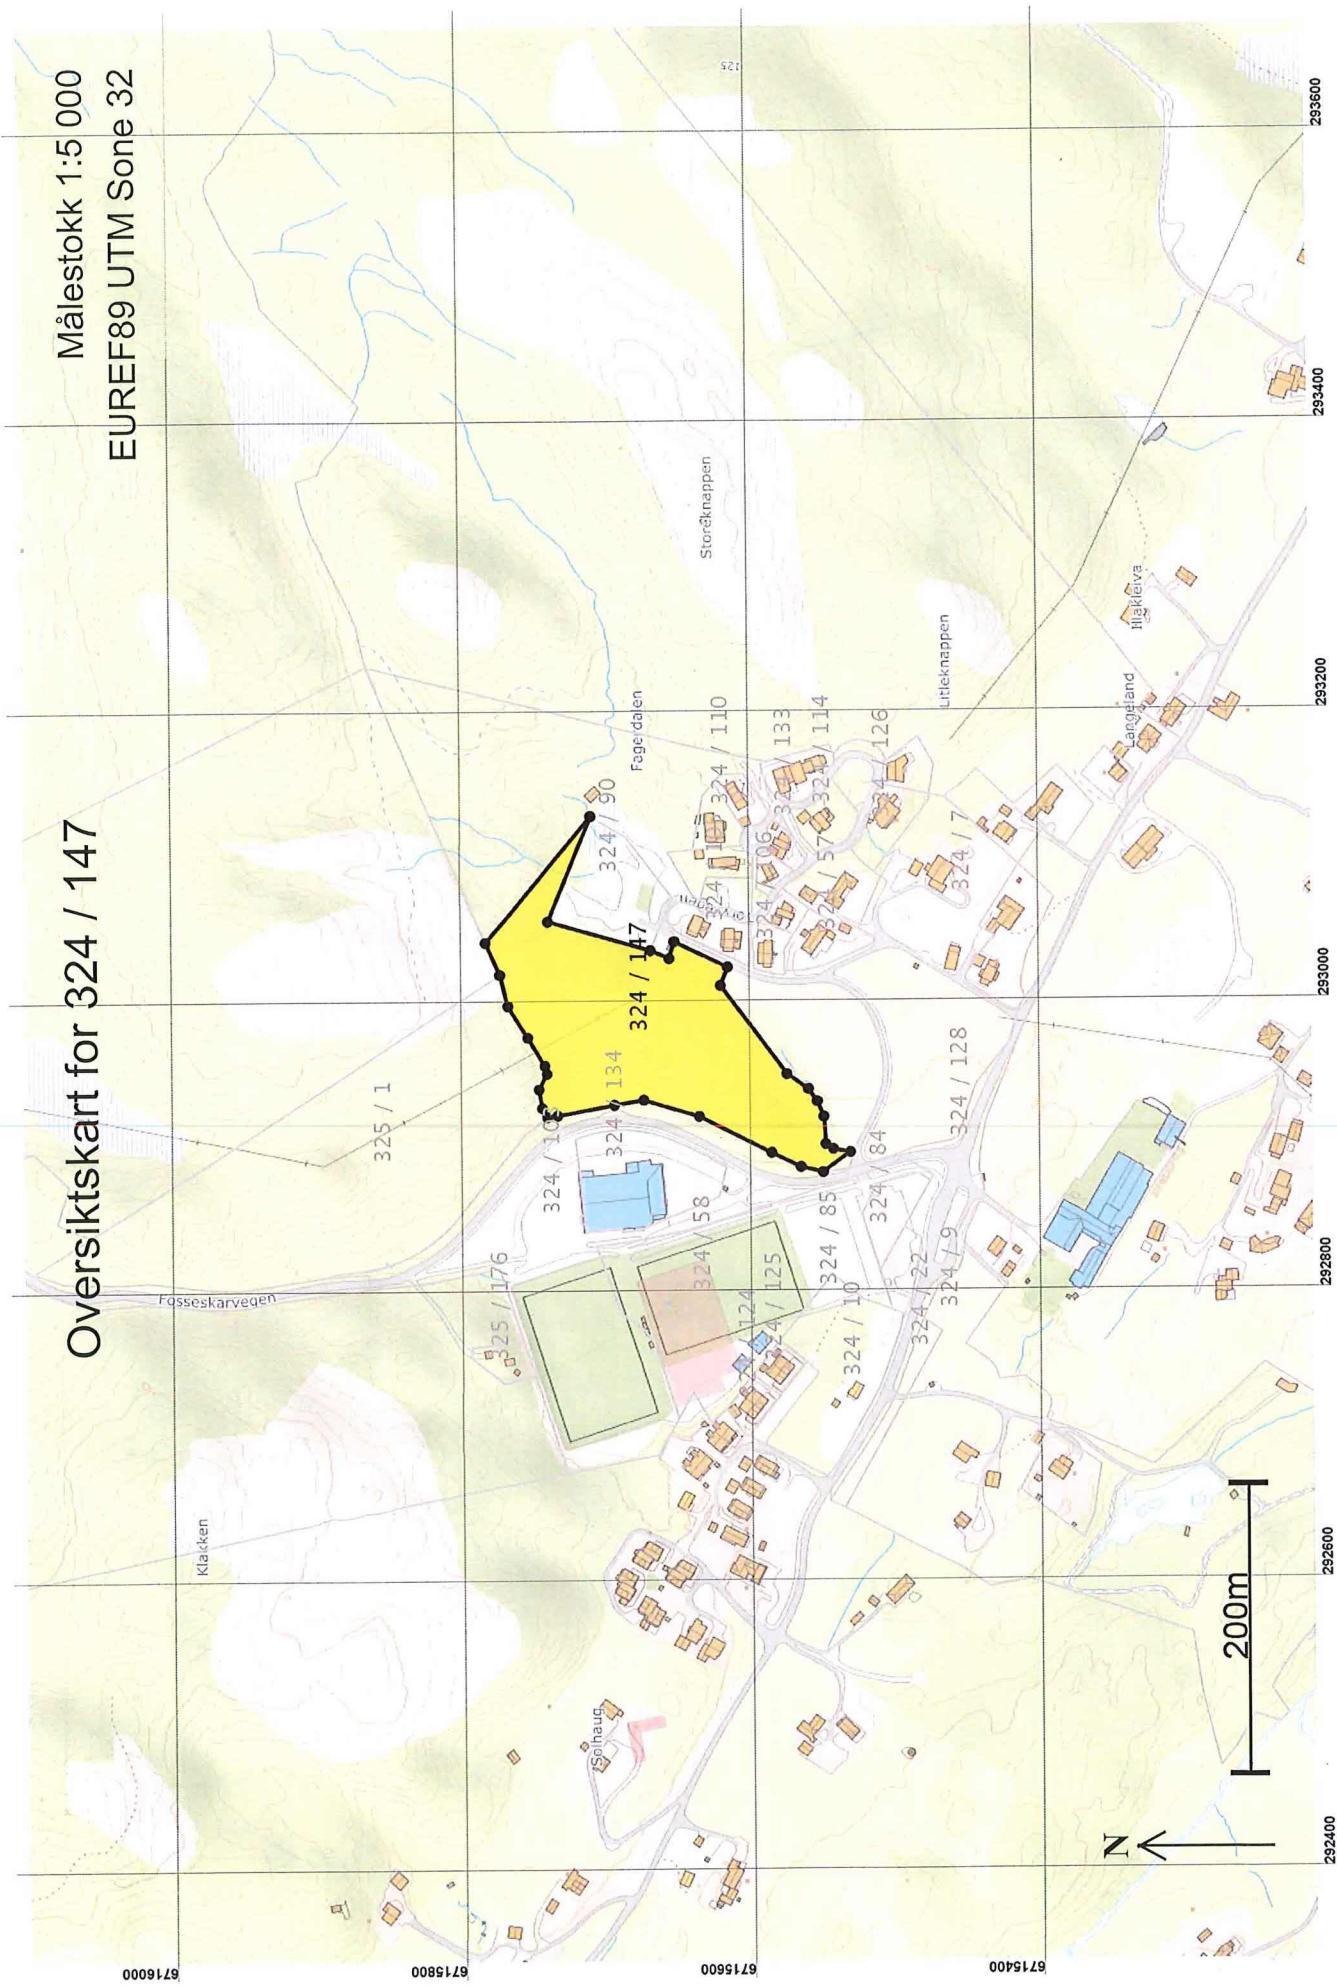

06.04.2020 08.43

Matrikkelbrev for 4631 - 324 / 147

Side 3 av 7

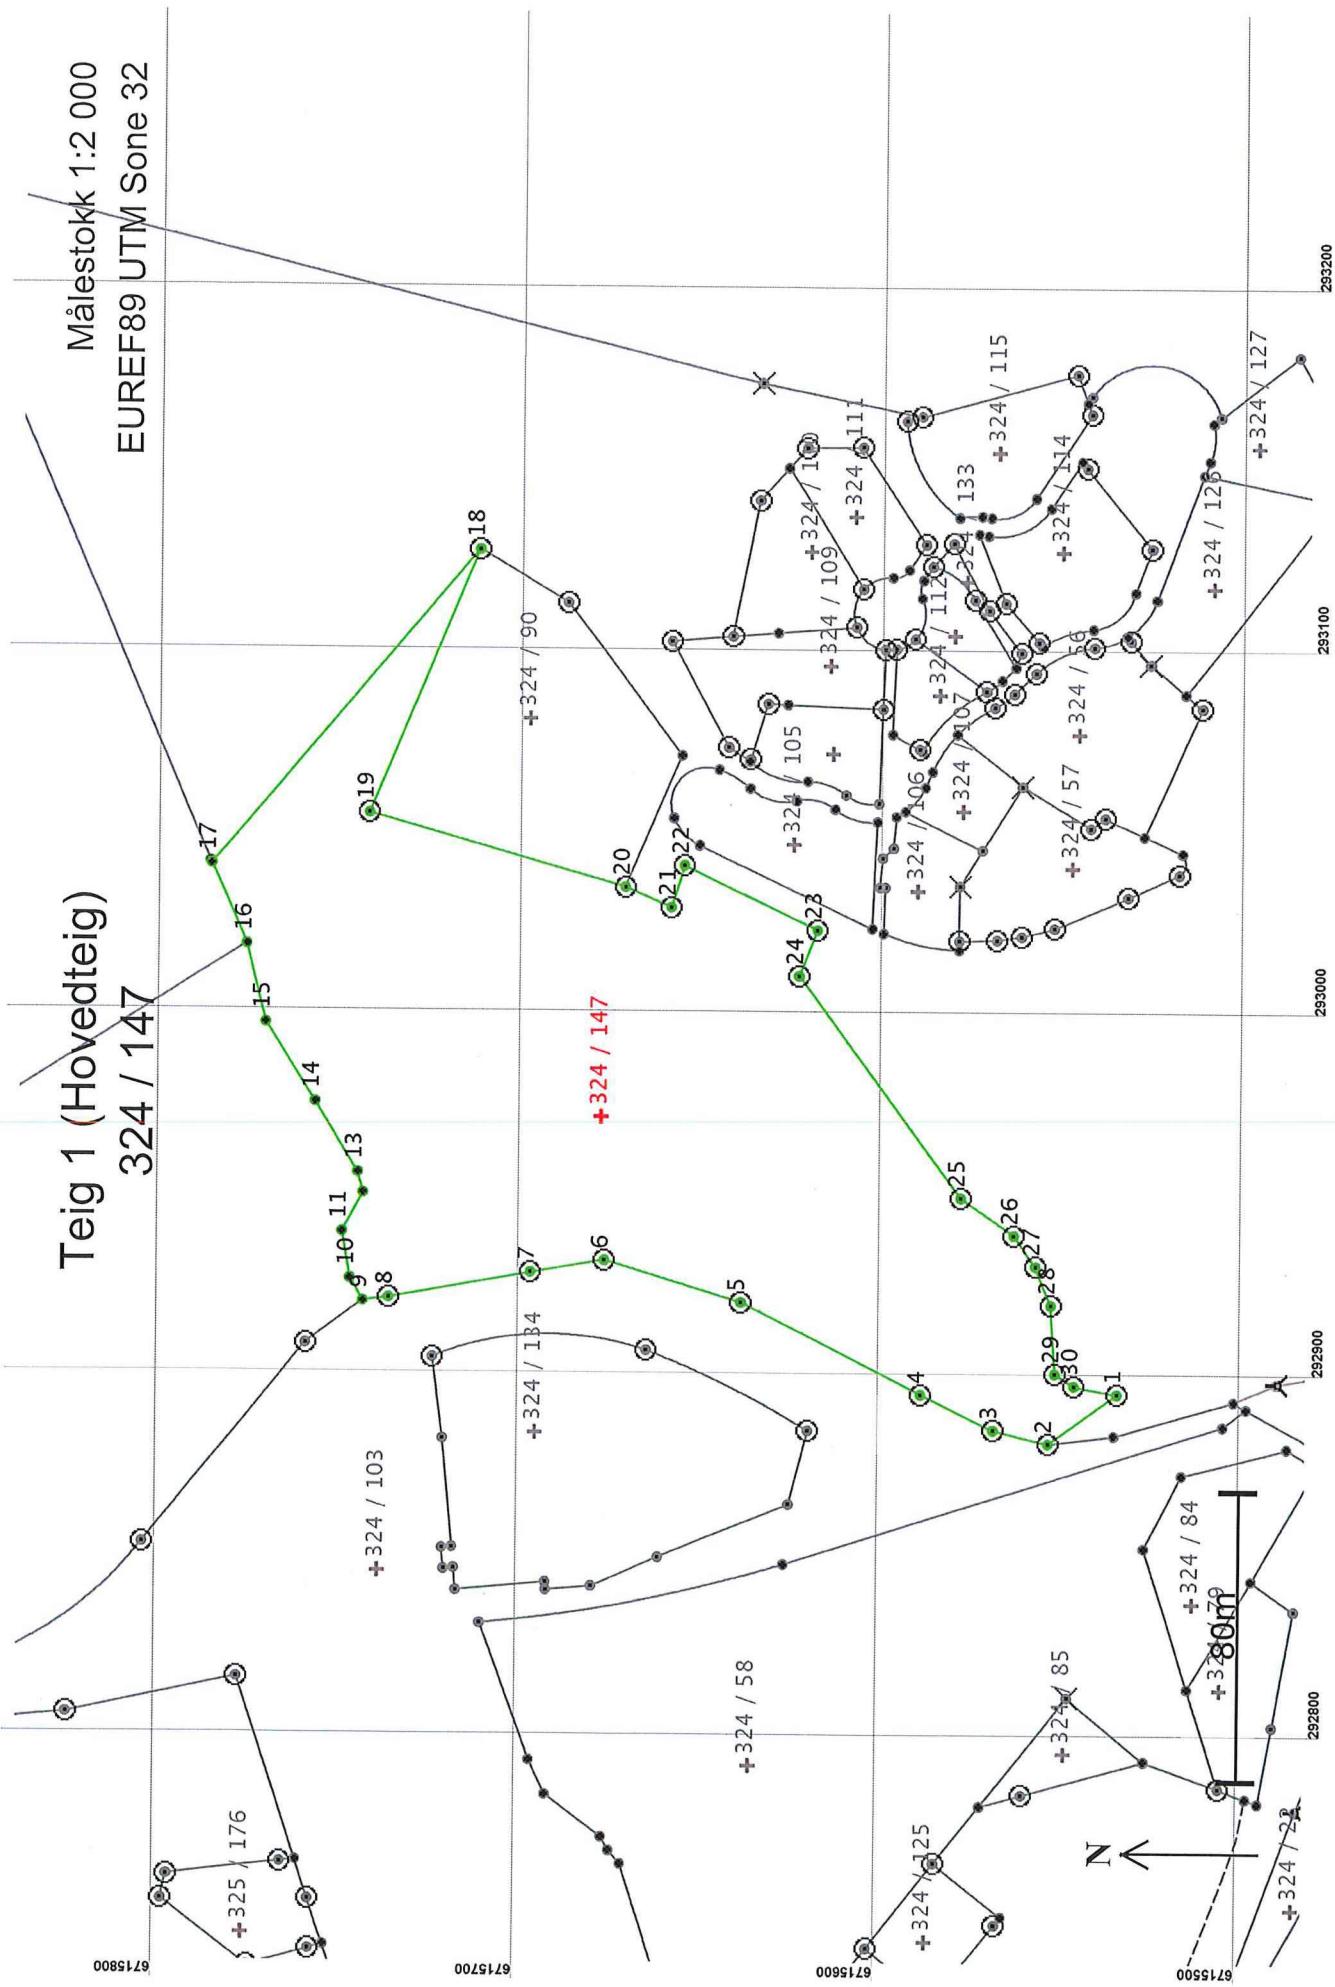

Areal og koordinater

Areal: 22 885,7

Arealmerknad:

Representasjonspunkt:

Koordinatsystem: EUREF89 UTM Sone 32

Nord: 6715679

Øst: 292970

Grensepunkt / Grenselinje

Ytre avgrensing

Løpenr	Nord	Øst	Grensemerke redsatt i / Grensepunkttypen / Lengde Hjelplinjetype	Målemetode	Nøyaktighet	Radius
1	6715535,42	292894,27	Jord Offentlig godkjent grensemerke	96 GPS kinematisk (Real time kinematic)	10	
2	671554,45	292880,58	Fjell Offentlig godkjent grensemerke	96 GPS kinematisk (Real time kinematic)	10	
3	6715569,62	292884,26	15,61 Ikke hjelplinje			
4	6715589,71	292894,06	Fjell Offentlig godkjent grensemerke	96 GPS kinematisk (Real time kinematic)	10	
5	6715639,66	292919,28	22,35 Ikke hjelplinje			
6	6715677,76	292930,74	Fjell Offentlig godkjent grensemerke	96 GPS kinematisk (Real time kinematic)	10	
7	6715698,06	292927,35	39,79 Ikke hjelplinje			
8	6715737,47	292920,21	Fjell Offentlig godkjent grensemerke	96 GPS kinematisk (Real time kinematic)	10	
9	6715744,55	292919,30	7,14 Ikke hjelplinje			
10	6715748,20	292925,49	Steingjerde Steingjerde	96 GPS kinematisk (Real time kinematic)	10	
11	6715750,44	292938,38	7,19 Ikke hjelplinje			
12	6715744,70	292949,16	Steingjerde Steingjerde	11 Terregmålt: Totalstasjon	10	
13	6715746,23	292954,75	5,80 Ikke hjelplinje			
			Steingjerde Steingjerde	11 Terregmålt: Totalstasjon	10	
			22,84 Ikke hjelplinje			

Løpenr	Nord	Øst	Grensemerke nedsatt i / Grensepunkttype / Steingjerde	Målemetode	Nøyaktighet	Radius
			Lengde Hjelpelinjetype			
14	6715758,13	292974,24	Steingjerde Steingjerde	96 GPS kinematisk (Real time kinematic)	10	
15	6715772,06	292996,03	Steingjerde Steingjerde	96 GPS kinematisk (Real time kinematic)	10	
16	6715777,46	293017,63	Steingjerde Steingjerde	96 GPS kinematisk (Real time kinematic)	10	
17	6715787,19	293039,83	Steingjerde Steingjerde	96 GPS kinematisk (Real time kinematic)	10	
18	6715713,49	293126,86	114,04 Ikke hjelpe linje	96 GPS kinematisk (Real time kinematic)	10	
19	6715743,64	293054,14	Fjell Offentlig godkjent grensemerke	96 GPS kinematisk (Real time kinematic)	10	
20	6715672,61	293033,89	73,86 Ikke hjelpe linje	96 GPS kinematisk (Real time kinematic)	10	
21	6715659,69	293028,31	Fjell Offentlig godkjent grensemerke	96 GPS kinematisk (Real time kinematic)	10	
22	6715656,11	293039,94	12,17 Ikke hjelpe linje	96 GPS kinematisk (Real time kinematic)	10	
23	6715619,50	293022,22	Annen terrengdetajl	96 GPS kinematisk (Real time kinematic)	10	
24	6715624,47	293009,52	13,64 Ikke hjelpe linje	96 GPS kinematisk (Real time kinematic)	10	
25	6715578,88	292948,30	Annen terrengdetajl	96 GPS kinematisk (Real time kinematic)	10	
26	6715564,28	292938,03	76,33 Ikke hjelpe linje	96 GPS kinematisk (Real time kinematic)	10	
27	6715558,29	292929,49	Jordfast Stein	96 GPS kinematisk (Real time kinematic)	10	
28	6715553,87	292918,84	17,85 Ikke hjelpe linje	96 GPS kinematisk (Real time kinematic)	10	
			10,43 Ikke hjelpe linje	96 GPS kinematisk (Real time kinematic)	10	
			Jord Offentlig godkjent grensemerke	96 GPS kinematisk (Real time kinematic)	10	
			11,53 Ikke hjelpe linje	96 GPS kinematisk (Real time kinematic)	10	
			Jord Offentlig godkjent grensemerke	96 GPS kinematisk (Real time kinematic)	10	
			18,96 Ikke hjelpe linje	96 GPS kinematisk (Real time kinematic)	10	

Løpenr	Nord	Øst	Grensemerke nedsatt i / Grensepunkttype / Lengde Hjelpe linje type	Målemetode	Nøyaktighet	Radius
29	6715552,66	292899,92	Jord Offentlig godkjent grensemerke	96 GPS kinematisk (Real time kinematic)	10	
30	6715547,37	292896,53	6,28 Ikke hjelpe linje Fjell Offentlig godkjent grensemerke	96 GPS kinematisk (Real time kinematic)	10	

