

Kartvedlegg til protokoll for oppmålingsforretning

Alver Kommune

N

Eigedom
324/7

Saks nr
20202078


Oppdragnr

Rekvirent
Dale Frank Rune

Forretningsdato
18/3/2020

Landmålar
Kjell Rune Standal

Målestokk 1:1500

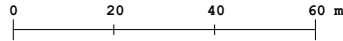

Beskriving/avtalar:

