

Rørleggermelding (KF-570)



Referansenummer: 4DCMFJ

Registrert dato:08.04.2020 08:40:02

Antall vedlegg: 3

Søker/foretak

Utførende rørlegger

Bedriftens navn

Vest VVS AS

Adresse

Torvhusmyrane 18

Postnummer

5913

Poststed

EIKANGERVÅG

E-postadresse

post@vestvvs.no

Telefon

56363600

Kontaktperson

Fornavn

Einar

Etternavn

Stusdal

Mobil

99167795

E-postadresse

einar@vestvvs.no

Eiendom/tiltakshaver

Byggearbeidet gjelder på følgende eiendom

Gnr.

196

Bnr.

60

Om tiltakshaveren

Fornavn

Terje

Etternavn

Tredal

Adresse

Leknesvegen 134

Postnummer

5915
Poststed HJELMÅS
E-postadresse terje@tredalanlegg.no
Mobilnummer 45281040

Saken gjelder

Arbeidet vil foregå i perioden:

Fra og med dato:

01.05.2020

Til og med dato:

01.05.2021

Type tilkobling

- Tilkobling til offentlig vann
 Tilkobling til offentlig avløp

Via privat / felles privat nett?

- Ja
 Nei

Saken gjelder

- Ny tilkopling
 Reparasjon/vedlikehold
 Mindre omlegging
 Vesentlig økning/endret bruk
 Midlertidig tilkopling (brakkerigg etc.)

Anlegget

- Utvendig
 Innvendig

Tegninger som er vedlagt

- Situasjonsplan
 Kjellerplan
 Installasjonstegning
 Etasjeplan
 Andre tegninger

Antall tegninger som er vedlagt


3

Merknader:

Bruk nr 196/60 har vore tilknytta offentlig vann til fritidsbolig med vannpostkrane fra før.
Søker dermed innlegging av kommunalt vann i hus og kommunal tilknytning til avløpsnett.


Vedlagt dokumentliste

Situasjonsplan utvendig vann og avløp.pdf
Bunnledning kjellerplan.pdf
Avløpsopplegg hovedplan.pdf

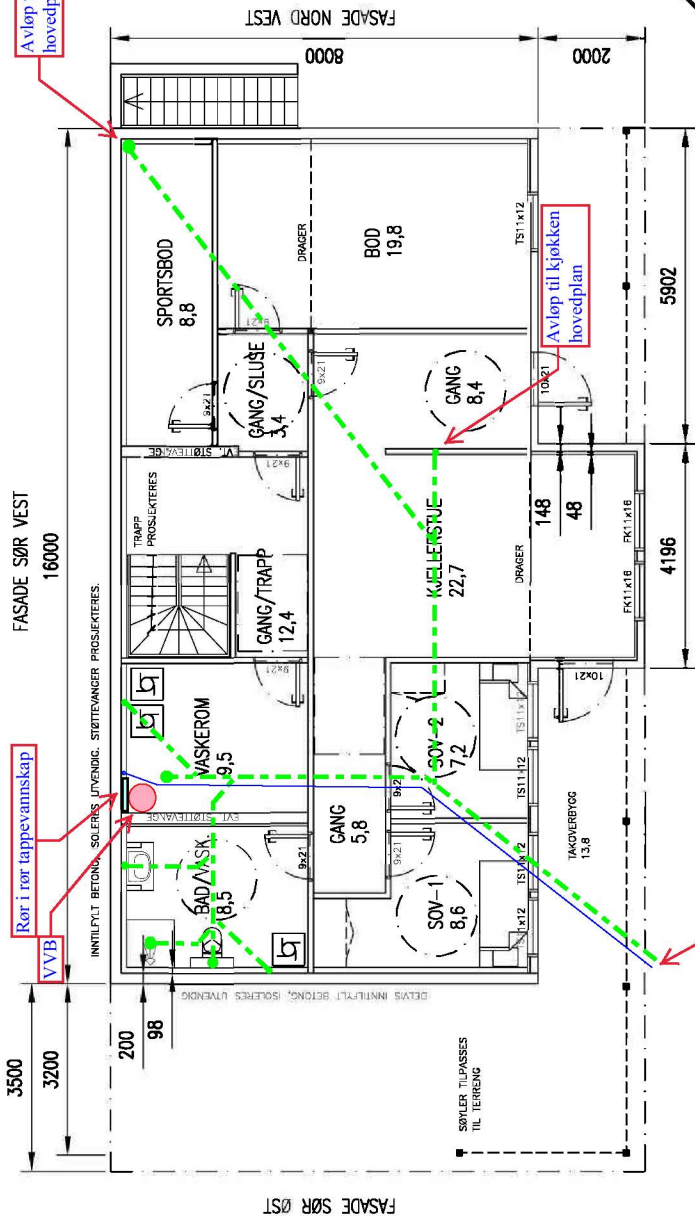

BYA BOLIG: 193,4m²
 BRA INNV. KJELLERPLAN: 122,5m²
 BRA INNV. HOVEDBYGG: 125,6m²
 BRA TAKOVERBYGG: 27,7m²
 BYA GARASJE: 45,0m²
 BRA GARASJE: 42,0m²

KJELLERPLAN

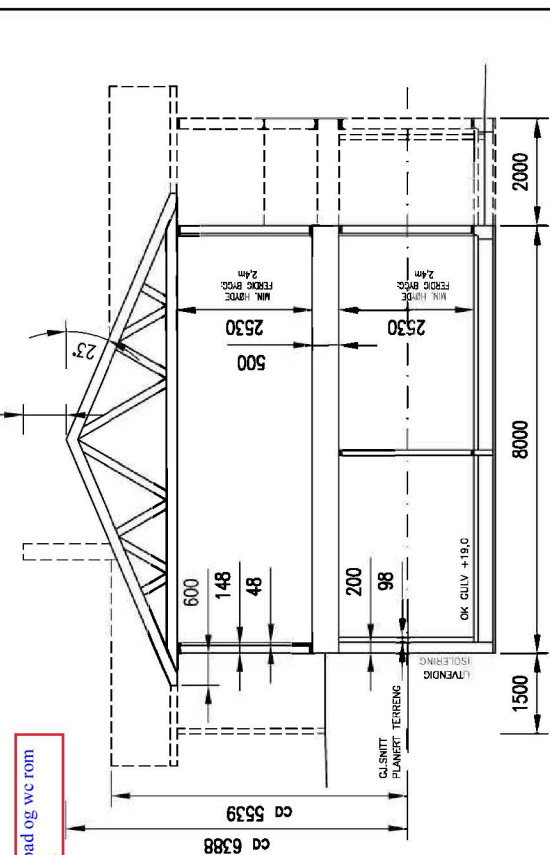

TYPISK SNITT



08.04.2020



Emar Strudal

NB! DYPEN ANNET IKKE ER BESKREVET, KAN TEGNINGEN KUN BRUKES SOM SØKNADSTEGNING I
 EKSEMPLER.

OBS!
 * TEGNINGEN KAN PRINTES I FEL SKALA
 * IKKE TA MÅL DIREKTE PÅ TEGNING
 * BRUK BARE OPPGITTE MÅL

I HENHOLD TIL LOWERK ER DENNE TEGNINGEN
 ARKOCONSULT AS SIN EIENDOM.
 DENNE TEGNINGEN KAN IKKE BLI BRUKT,
 OFFENTLIGGJORT ELLER GIS VIDERE TIL TREDJEPART
 UTEN VÅRT SKRITLIGE SAMTYKKE. OVERTREDELSE AV
 DETTE KAN SØKSMAAL.

DATE/SIGN	REVISION/DATE:	PROJECT NO.:	DRAWING NO.:	SCALE:	FORMAT:	CHECKED:
	TERJE TREDAL	2019232	01719232A01	1:100	A3	11.12.19
REV. DESCRIPTION	NY ENEBOLIG OG GARASJE			DRAWN:	DATE:	DATE:
	GBNR. 196/60, LINDÅS			LAH	11.12.19	
	KJELLERPLAN OG SNITT			CHECKED:		
	ARKOCONSULT AS, Postboks 103, 5291 Valest.f. Tel.: 56390003 – Fax.: 56191130 – Mob.: 93241511 Mail: post@arkoconsult.no – Org.nr.: 918269665 MVA					

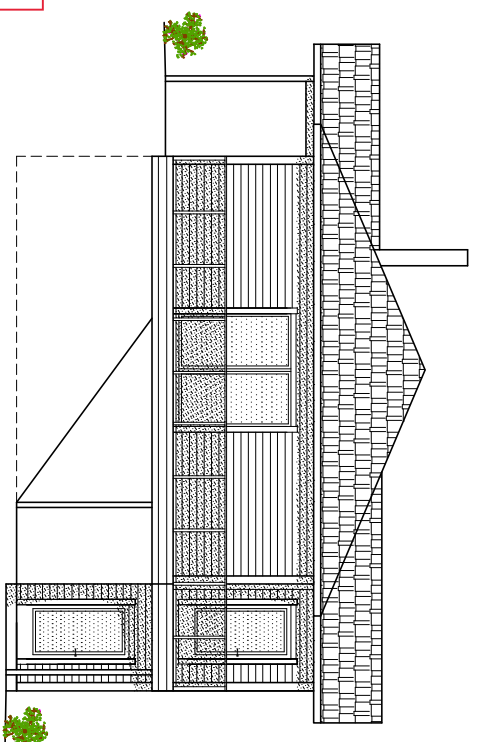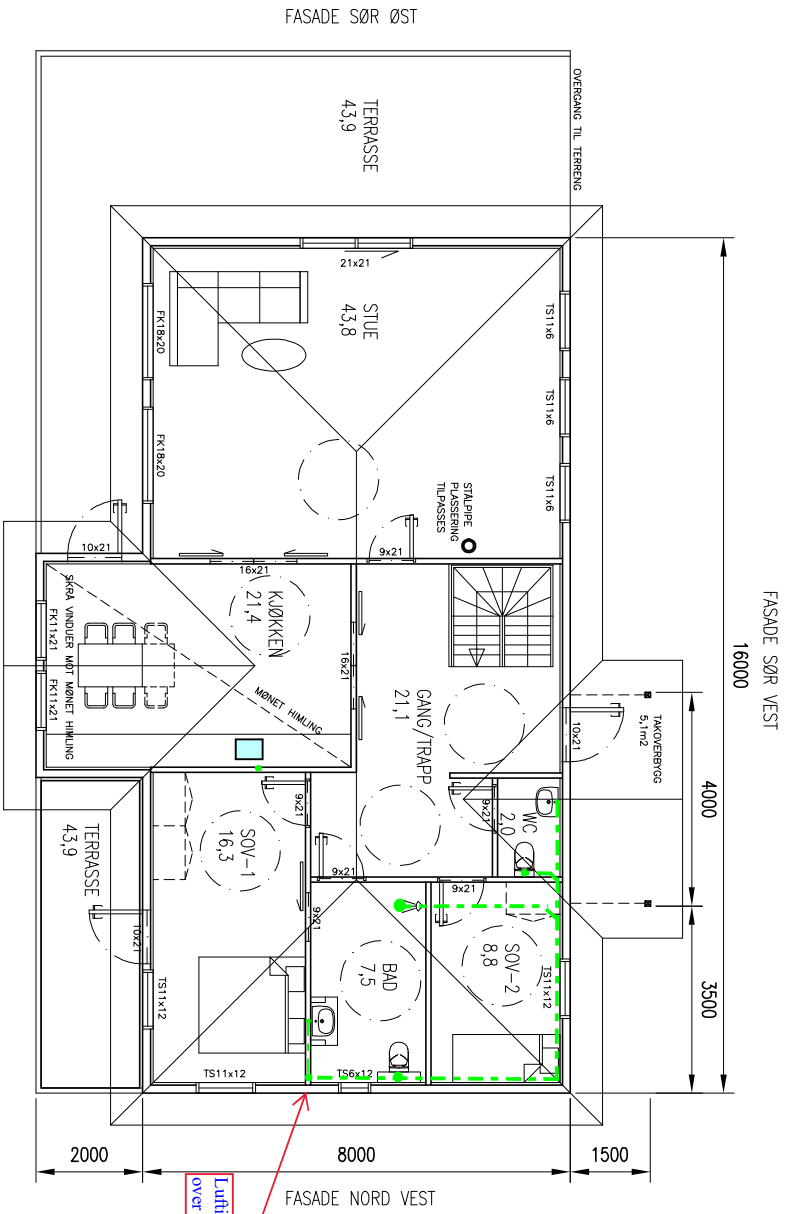

08.04.2020
Caran Strandal

FASADE NORD ØST
HOVEDPLAN

NB! DERSOM ANNET IKKE ER BESKRIVET, KAN TEGNINGEN KUN BRUKES SOM SØKKADSTEGNING I BYGGESAK. ARBEIDSTEGNINGER MÅ PROSJEKTERES OG LEVERES SEPARAT.	
REVISION/DATE: PROJECT NO.: 2019232	DATE/SIGN OBS! * TEGNINGEN KAN PRINTES I FEIL SKALA * IKKE TA MÅL DIREKTE PÅ TEGNING * BRUK BARE OPPGITTE MÅL
REVISION/DATE: PROJECT NO.: 2019232	I HENHOLD TIL LOVERK ER DENNE TEGNINGEN ARKONCONSULT AS SIN EGENDOM. DENNE TEGNINGEN KAN IKKE BLI BRUKT, OFFENTLIGGJORT ELLER GÅ VIDERE TIL TREDJEPART UTEN VÅRT SKRITLIGE SAMTYKKE. ØVERTRIBEDELSE AV DETTE KAN SØKSMÅL.
REVISION/DATE: PROJECT NO.: 2019232	TERJE TREDAL NY ENEBOLLIG OG GARASJE
REVISION/DATE: PROJECT NO.: 2019232	GBNR. 196/60, LINDAS HOVEDPLAN OG FASADE
REVISION/DATE: PROJECT NO.: 2019232	ARKONCONSULT AS, Postboks 103, 5291 Valesfj. Tel.: 56390003 – Fax.: 56191130 – Mob.: 93241511 Mail: post@arkonconsult.no – Org.nr.: 918269665 MVA
SCALE: 1:100 FORMAT: A3	DRAWING NO.: 01719232A02
DRAWN: LAH CHECKED:	DATE: 11.12.19

Kvittering

Kvittering



Opplysningene er sendt, ditt referansenummer er: 4DCMFJ

Det er gjennomført en maskinell kontroll under utfylling, men vi tar forbehold om at det kan bli oppdaget feil under saksbehandlingen og at annen dokumentasjon kan være nødvendig.

Vennligst oppgi fødselsnummer/organisasjonsnummer og referansenummer ved eventuelle henvendelser.

Takk for samarbeidet.