



58801-55-22

Terje Tredal
Leknesvegen 134
5915 HJELMÅS

Tillatelse til avkjørsel fra kommunal veg - gbnr 196/60

Vedlagt følger brev frå Lindås kommune

Lindås kommune har tatt i bruk digital post. Dette er i tråd med regjeringa sitt digitaliseringsprogram «På nett med innbyggerne». Digital kommunikasjon skal vera fyrsteval i samhandlinga mellom det offentlege, innbyggjarar og næringsliv.

I staden for å få brev på papir kan du få det levert til digital postkasse, Digipost eller e-Boks. Om du ikkje har digital postkasse vil du få brev i Altinn. Les meir på <http://www.lindas.kommune.no/> eller på www.norge.no.

Bedrifter og organisasjonar kan lese dokumentet elektronisk i Altinn via ei rolle som er definert på førehand. Varsel blir sendt til registrert e-postadresse. Informasjon om roller som er definert på førehand og tilgangsstyring ligg under «Min profil» i Altinn.

Med helsing
Lindås kommune



Terje Tredal
Leknesvegen 134
5915 HJELMÅS

Referanser:
Dykkar:
Vår: 18/2598 - 18/29577

Saksbehandlar:
Irene Wilhelmsen
Irene.Wilhelmsen@lindas.kommune.no

Dato:
26.09.2018

Tillatelse til avkjørsel fra kommunal veg - gbnr 196/60

Tiltak:

Byggjestad: Gbnr: 196/60

Tiltakshavar: Terje Tredal

Ansvarleg søkjar: Terje Tredal

Delegasjonssak nr.: 524/18

Saka gjeldt søknad om utvida bruk av avkjørse til kommunal veg for bruksendring.

Saksutgreiing:

Informasjon om saka:

Gjeld utvida bruk av avkjørse til hytte i samband med bruksendring.

Vurdering/drøfting:

Det er god sikt på staden, innteikna siktretkant på 4x30m. Det er fartsgrense 50 km/t på staden. Det vil i utgangspunktet generere eit siktkrav på 4x45m. Dette er ein blindveg med låg trafikk, så eit siktkrav på 4x30m vil kunne godkjennast i dette tilfellet.

Avkjørsla er teikna inn med radius 2m, kravet er 4m.

Total breidde avkjørskle er teikna inn med 10m, skal etter kravet vere 12m.

Dette er tiltak som lett let kan bli fiksa.

Det er og søkt om løyve til å fjerne hekk. Dersom fjerninga krev graving i eller langs med den kommunale vegen, krev det eige løyve.

Det kan lagast til ein enkel beskrivelse med kart og evt. bilete som syner kva som skal fjernast ved graving.

Samandrag/konklusjon:

Vegavdelinga kan tillate utvida bruk av avkjørse dersom vilkåra i dette løyvet vert oppfylt.



Mottakarar:

Terje Tredal
Terje Tredal


Leknesvegen 134 5915
Leknesvegen 134 5915

HJELMÅS
HJELMÅS



T 68 99000

55#581.df6d4a08-eb35-4717-871d-6020408a62f5

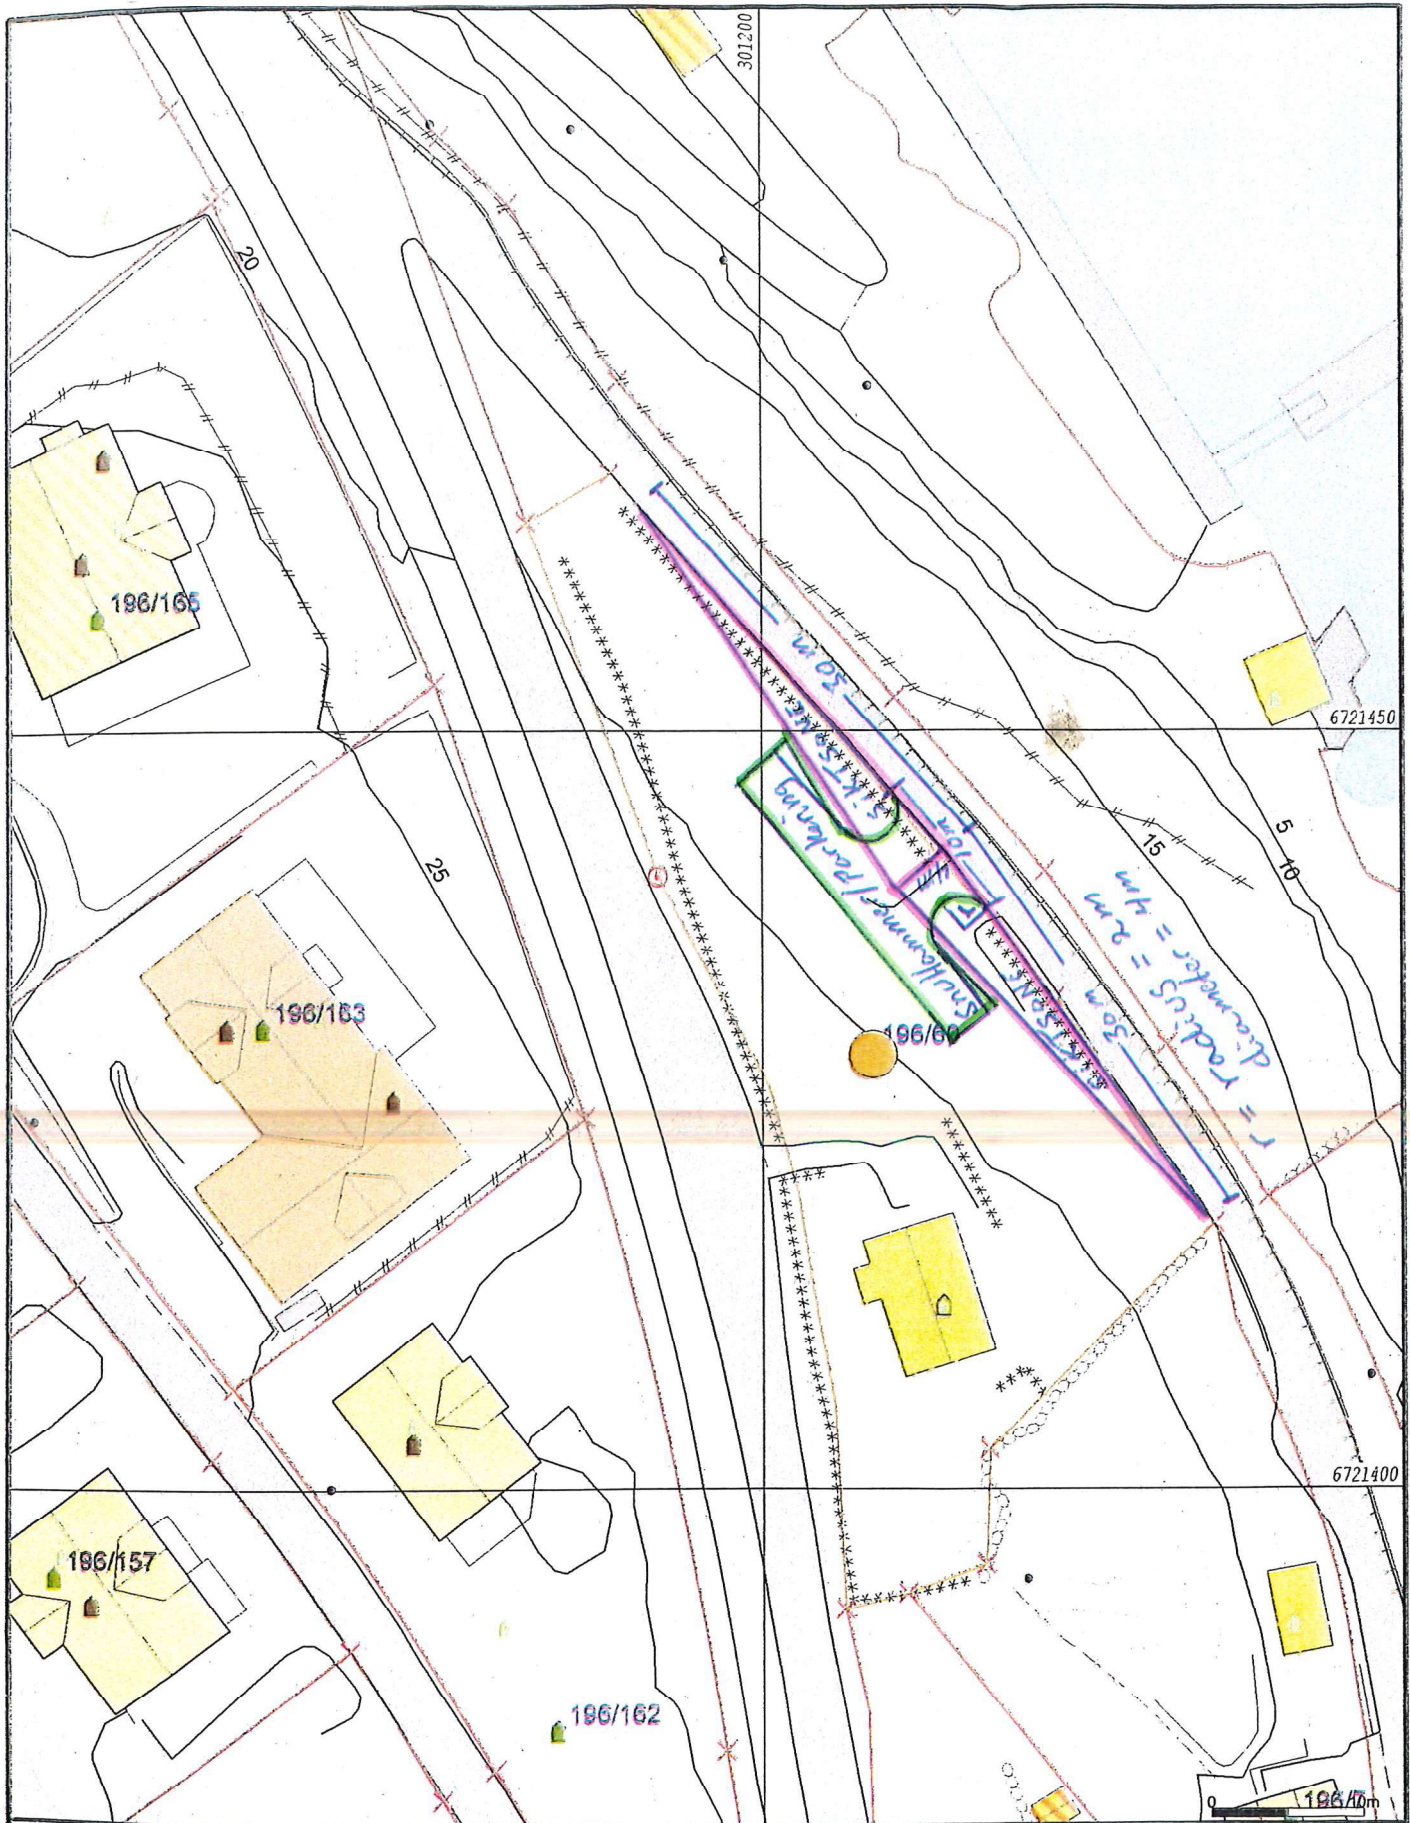

- Målte Grenser
- Registrerte Grenser
- Udefinert grenser
- Terrengmålte grense
- ⊙ Konstruert grensepunkt
- Bolig
- Bustad m/leilighet
- Våningshus
- Storre bustader
- Hytte/feriehus
- Garasje/uthus
- Industri/lager
- Andre bygg

Beliggenhet og høyder må oppfattes som orienterende.



Lindås kommune
Geodata avdeling



Dato: 2018.05.28
Sign: liei

Gnr 196 bnr 60

Målestokk
1:500