



For matrikkelenhet:

Kommune:	4631 - ALVER	Utskriftsdato/klokkeslett:	14.04.2020 kl. 12:10
Gårdsnummer:	10	Produsert av:	Liv Berit Ones
Bruksnummer:	71	Attestert av:	Alver kommune

Orientering om matrikkelbrev

Matrikkelbrevet er hjemlet i «Lov om eigedomsregistrering» (matrikkellova) av 17. juni 2005. Etter definisjonen i matrikkelovens § 3 d) er matrikkelbrevet en attestert utskrift av matrikkelen som viser alle registrerte opplysninger om en matrikkelenhet ved oppgitt dato.

Om fullstendighet og nøyaktighet i matrikkelbrevet

Matrikkelen ble etablert ved konvertering av data fra tidligere registre. Det kan variere hvor gode disse dataene er med hensyn på fullstendighet og nøyaktighet. I enkelte tilfeller kan grensepunkt og grenselinjer mangle helt eller delvis eller være feil registrert. Det kan også være feil og mangler ved registrert bygnings- og adresseinformasjon. Fullstendighet og stedfestingsnøyaktighet er generelt bedre innenfor enn utenfor tettbygd strøk. Vær oppmerksom på at for mange matrikkelenheter og bygg hefter usikkerhet ved arealet som oppgis.

For utfyllende informasjon: www.kartverket.no/matrikkelbrev

Matrikkelenhet

Matrikkelenhetstype: Grunneiendom
Bruksnavn:
Etableringsdato: 25.07.2019
Skyld: 0
Er tinglyst: Ja
Har festegrunner: Nei
Er seksjonert: Nei

Arealrapport

Tekst
Beregna areal for 10 / 71
Areal (m2) Kommentar
2 089,6

Eierforhold

Tinglyste eierforhold


Rolle	Status	Føds.d./org.nr	Navn	Bruksenhet	Adresse	Andel
Hjemmelshaver		040964	GIALOUSIS MARIT HOSØY		HOSØYVEGEN 35	5 / 24
Hjemmelshaver		291155	HOSØY JAN RUNE		5993 OSTEREIDET HELTVEITVEGEN 9	1 / 3
Hjemmelshaver		101250	HOSØY RANDI		5993 OSTEREIDET HOSØYVEGEN 35	1 / 6
Hjemmelshaver		281054	HOSØY ØYSTEIN		5993 OSTEREIDET HOSØYVEGEN 31 5993 OSTEREIDET	7 / 24


Forretninger

Forretningstype	Årsak til feilretting	Tinglysningsstatus	Tinglysningsstatusdato	Forretningsdato	Matrikkelføringsdato	Signatur
Omnummerering		Tinglyst	01.01.2020	01.01.2020	01.01.2020	smatmynd
			Omnummerert til:	4631 - 10/71		
			Omnummerert fra:	1263 - 10/71		
Annen forretningstype			16.07.2019	14.04.2020	14.04.2020	onesliv
			Rolle	Matrikkelenhet	Arealending	
			Avgiver	1263 - 10/71	0	
Oppmålingsforretning			16.07.2019	14.04.2020	14.04.2020	onesliv

Oversiktskart for 10 / 71

Målestokk 1:2 000
EUREF89 UTM Sone 32

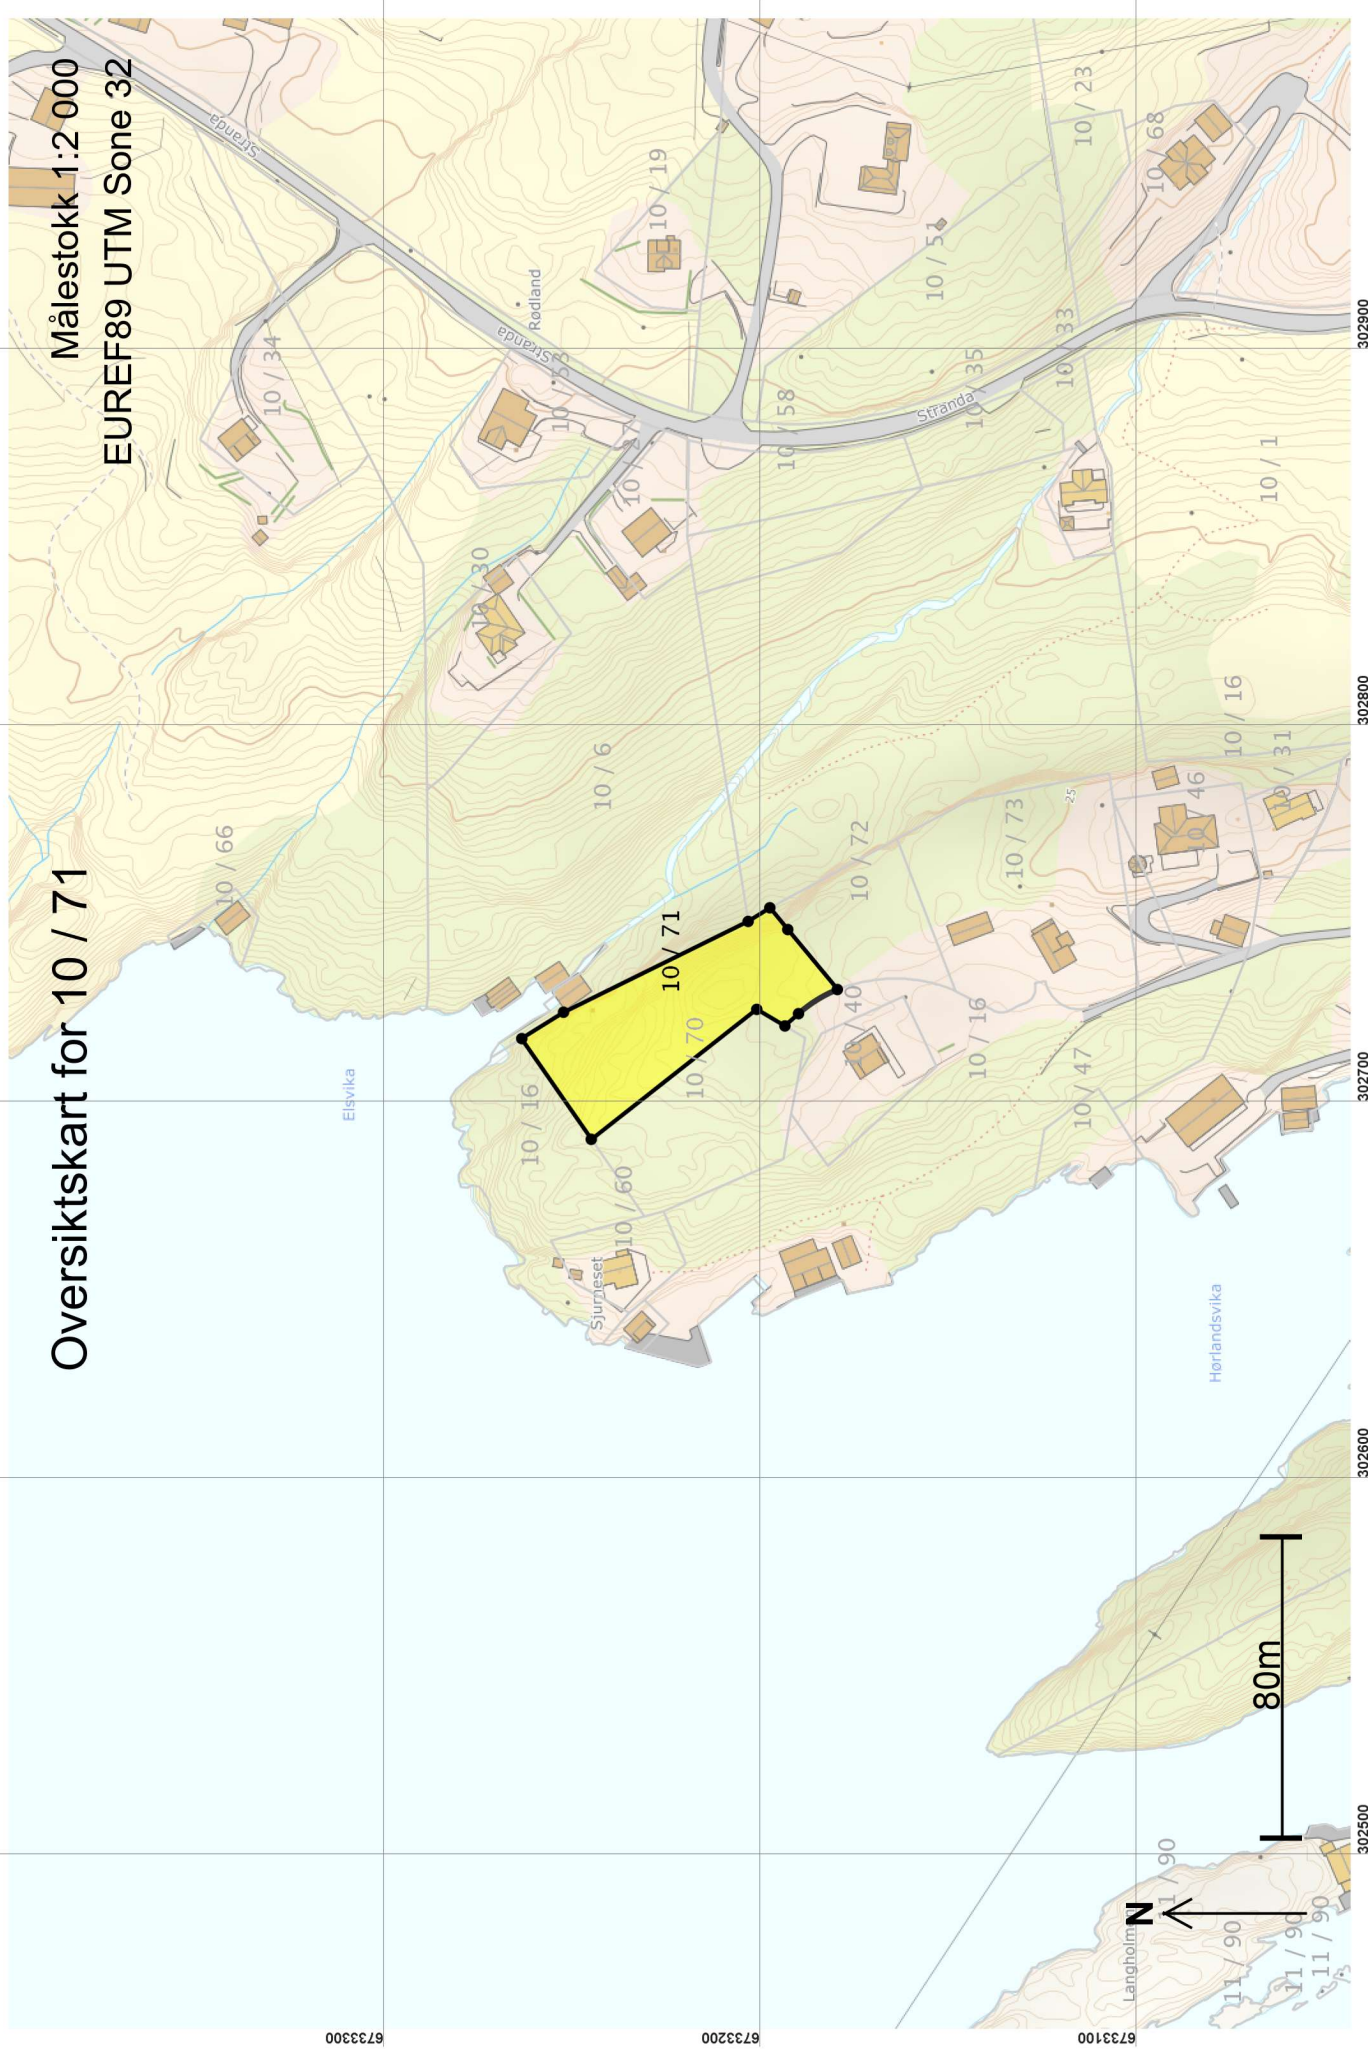

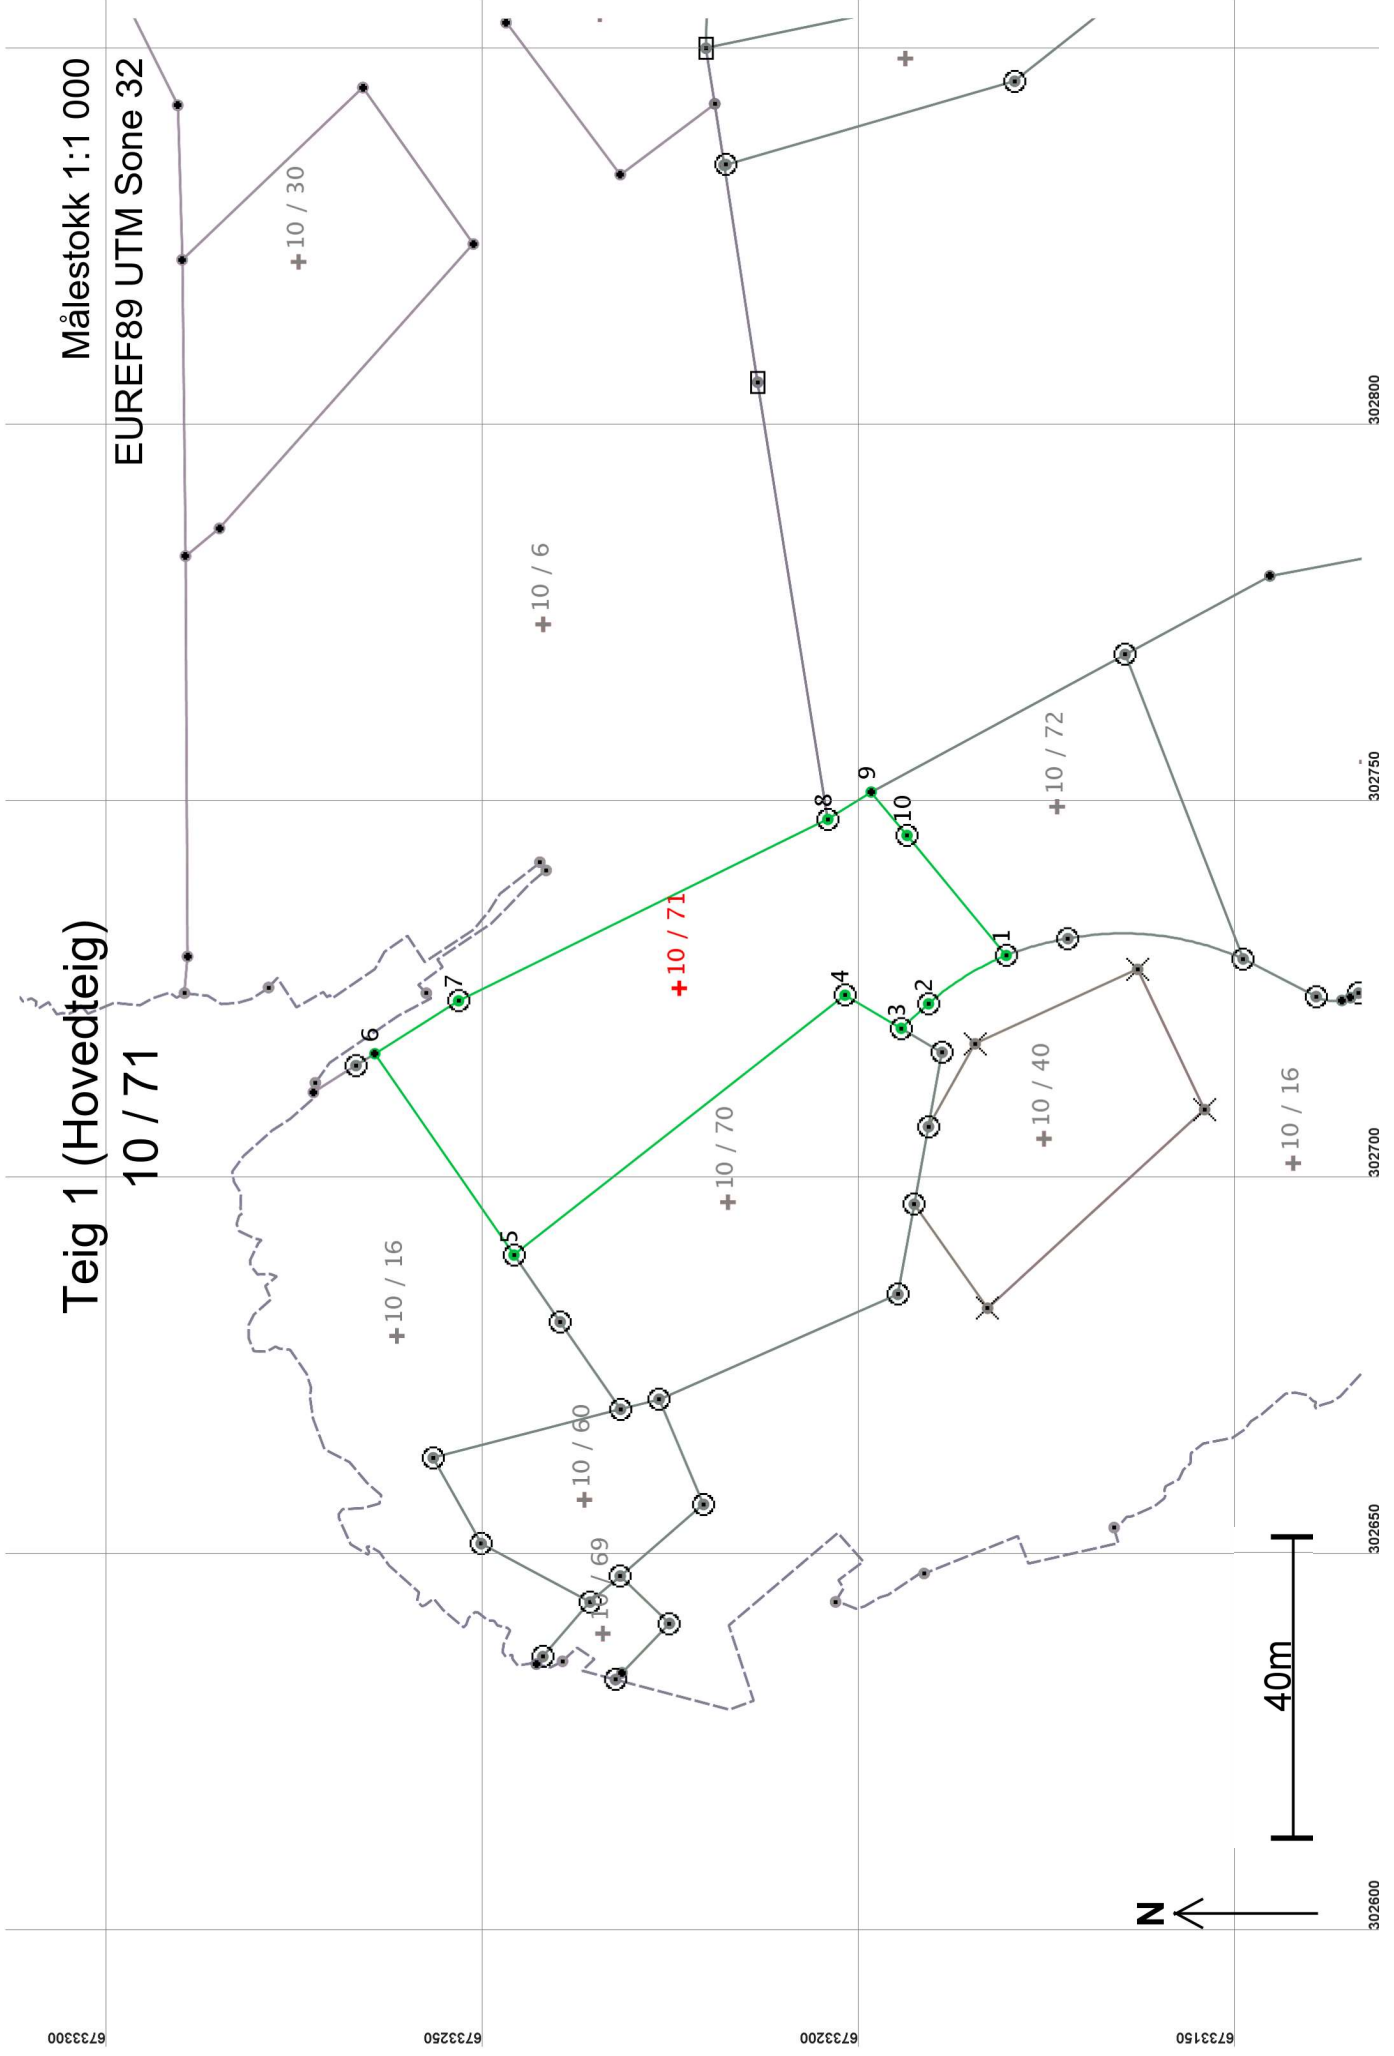

6733300

6733250

6733200

6733150

302600

302650

302700

302750

302800

Målestokk 1:1 000

EUREF89 UTM Sone 32

Teig 1 (Hovedteig)

10 / 71

+10 / 30

+10 / 6

+10 / 71

+10 / 70

+10 / 16

+10 / 60

+10 / 69

+10 / 40

+10 / 72

40m

N

Areal og koordinater

Areal: 2 089,6

Arealmerknad:

Representasjonssystem: EUREF89 UTM Sone 32

Nord: 6733225

Øst: 302725

Grensepunkt / Grenselinje

Ytre avgrensing

Løpenr	Nord	Øst	Grensemerke nedsett i / Lengde	Hjelpelinjetype	Målemetode	Nøyaktighet	Radius
1	6733181,26	302729,35	Fjell Offentlig godkjent grensemerke	96 GPS kinematisk (Real time kinematic)		13	-36,00
			12,21 Ikke hjelpelinje			14	
2	6733191,58	302722,93	Fjell Offentlig godkjent grensemerke	96 GPS kinematisk (Real time kinematic)		13	
			4,87 Ikke hjelpelinje			14	
3	6733195,20	302719,67	Jord Offentlig godkjent grensemerke	96 GPS kinematisk (Real time kinematic)		13	
			8,67 Ikke hjelpelinje			14	
4	6733202,67	302724,08	Jord Offentlig godkjent grensemerke	96 GPS kinematisk (Real time kinematic)		13	
			55,88 Ikke hjelpelinje			14	
5	6733246,63	302689,58	Fjell Offentlig godkjent grensemerke	96 GPS kinematisk (Real time kinematic)		13	
			32,49 Ikke hjelpelinje			14	
6	6733265,10	302716,31	Ikke spesifisert Umerket	96 GPS kinematisk (Real time kinematic)		13	
			13,14 Ikke hjelpelinje			13	
7	6733253,99	302723,33	Fjell Offentlig godkjent grensemerke	96 GPS kinematisk (Real time kinematic)		13	
			54,64 Ikke hjelpelinje			14	
8	6733204,95	302747,42	Fjell Offentlig godkjent grensemerke	96 GPS kinematisk (Real time kinematic)		13	
			6,79 Ikke hjelpelinje			14	
9	6733199,20	302751,04	Ikke spesifisert Umerket	69 Beregnet		13	
			7,48 Ikke hjelpelinje			14	
10	6733194,43	302745,28	Fjell Offentlig godkjent grensemerke	96 GPS kinematisk (Real time kinematic)		13	
			20,67 Ikke hjelpelinje			14	