


D1

Arkitekt Mette Kyed Thorson
Sivilarkitekt MNAL
Kvalen 16, N-5955 Lindås

SITUASJONSPLAN
29.11.2019

Rev 26.1.2020

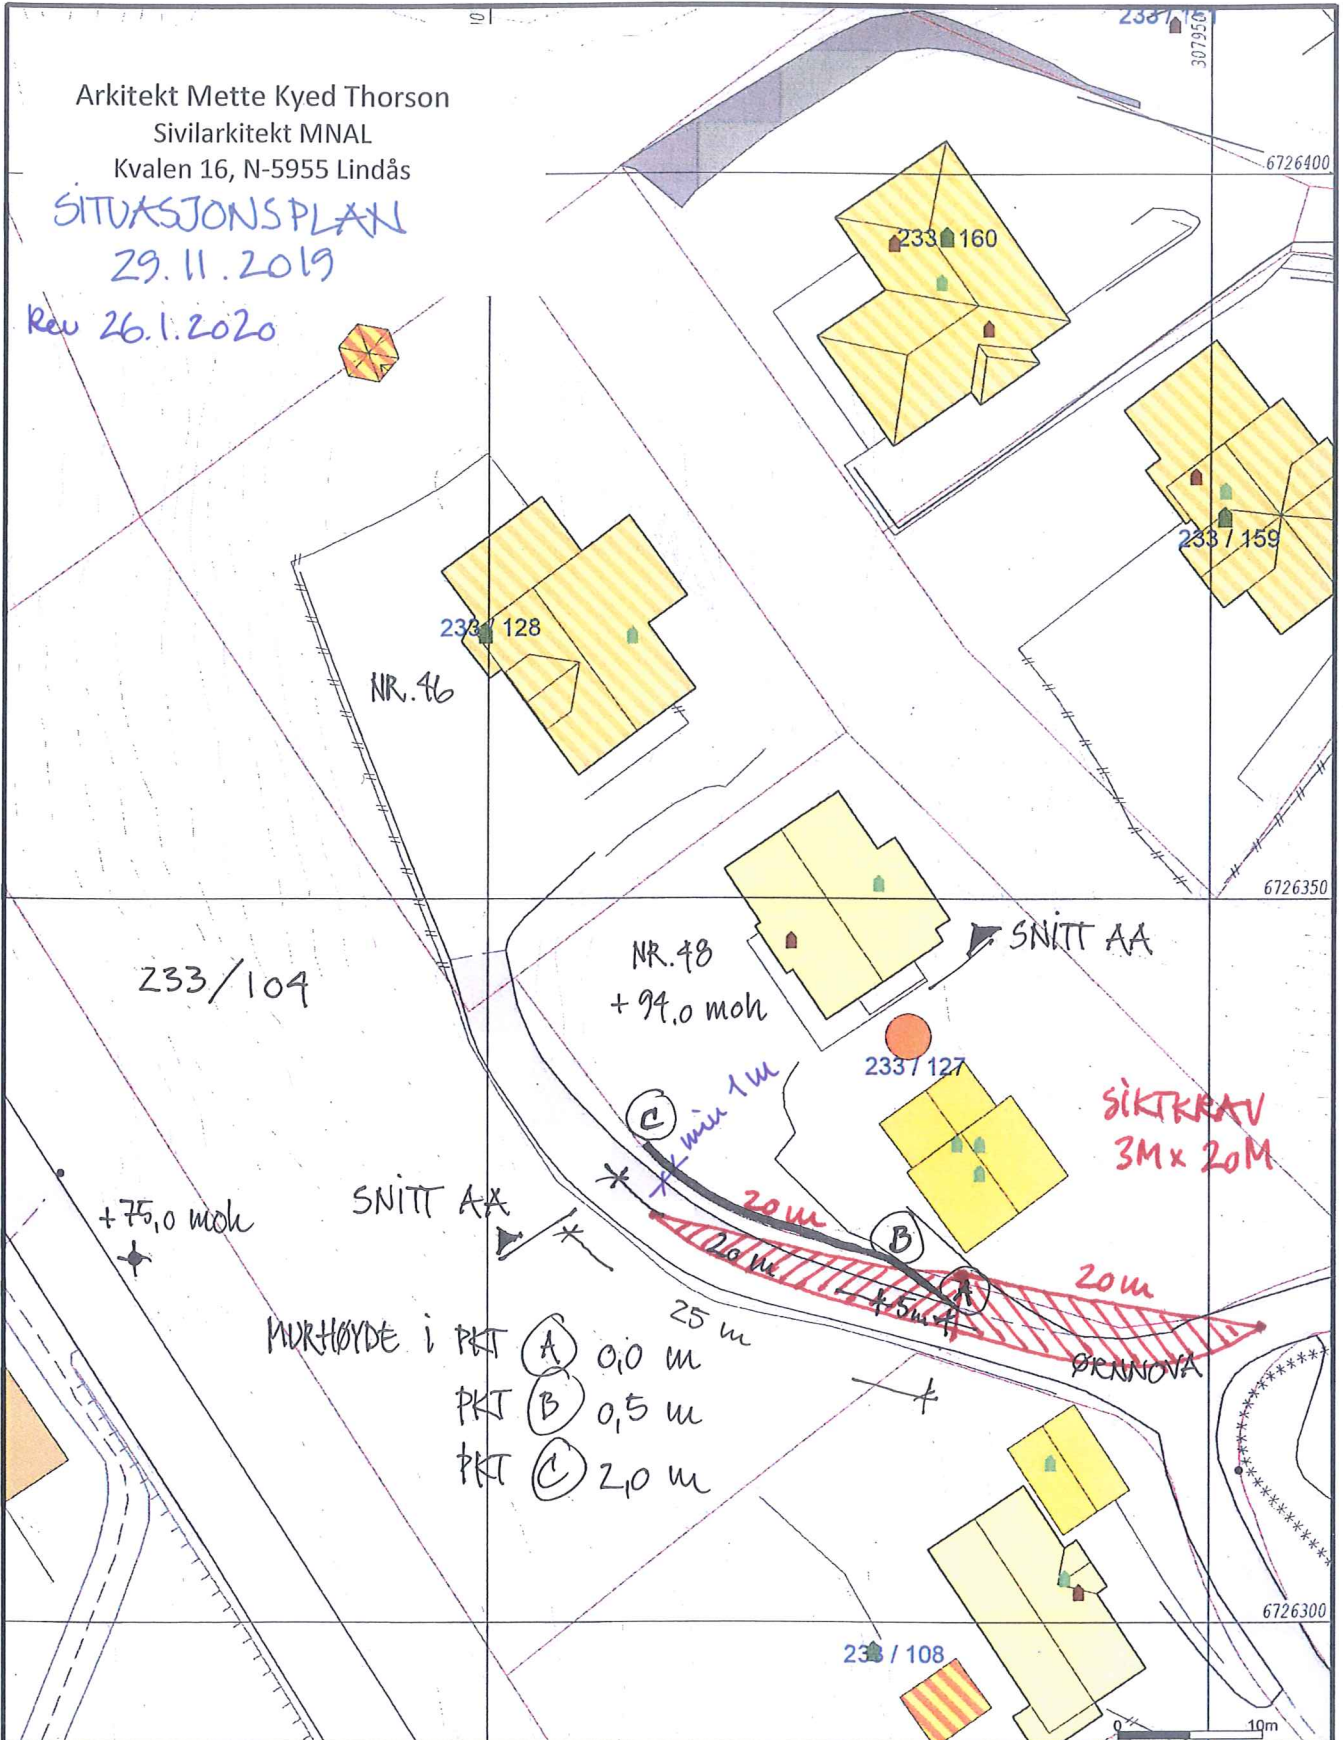

- Målte Grenser
 - Registrerte Grenser
 - Udefinert grenser
 - Terrengmålte grense
 - Konstruert grensepunkt
 - Bolig
 - Bustad m/leilighet
 - Våningshus
 - Større bustader
 - Hytte/feriehus
 - Garasje/uthus
 - Industri/lager
 - Andre bygg
- Beliggenhet og høyder må oppfattes som orienterende.
Koordinatsystem: UTM(EUREF89) - SONE 32 (EPSG:32632)
Høydesystem: (EPSG:)



Lindås kommune
Byggesak



Dato: 2019.10.31
Sign: liam

Situasjonsplan gbnr 233/127

Målestokk
1:500