

Beliggenhet og høyder må oppdateres som orienterende
 Koordinatsystem: UTM(EUREF89) - SONE 32 (EPSG:32632)
 Høydesystem: (EPSG)

- Målte Grenser
- Registrerte Grenser
- Udefinerte grenser
- Terrengmålte grenser
- Korstnetts grensepunkt
- Bolig
- Bustad mellemlighet
- Våningshus
- Større busstader
- Hylte/renhus
- Garasjer/uthus
- Industri/lager
- Andre bygg

Power AS

Oppdragsgiver:


Dato: 2020 04 14

Sign: lbe

Adresse

Postnr./sted

Målestokk
1:1000

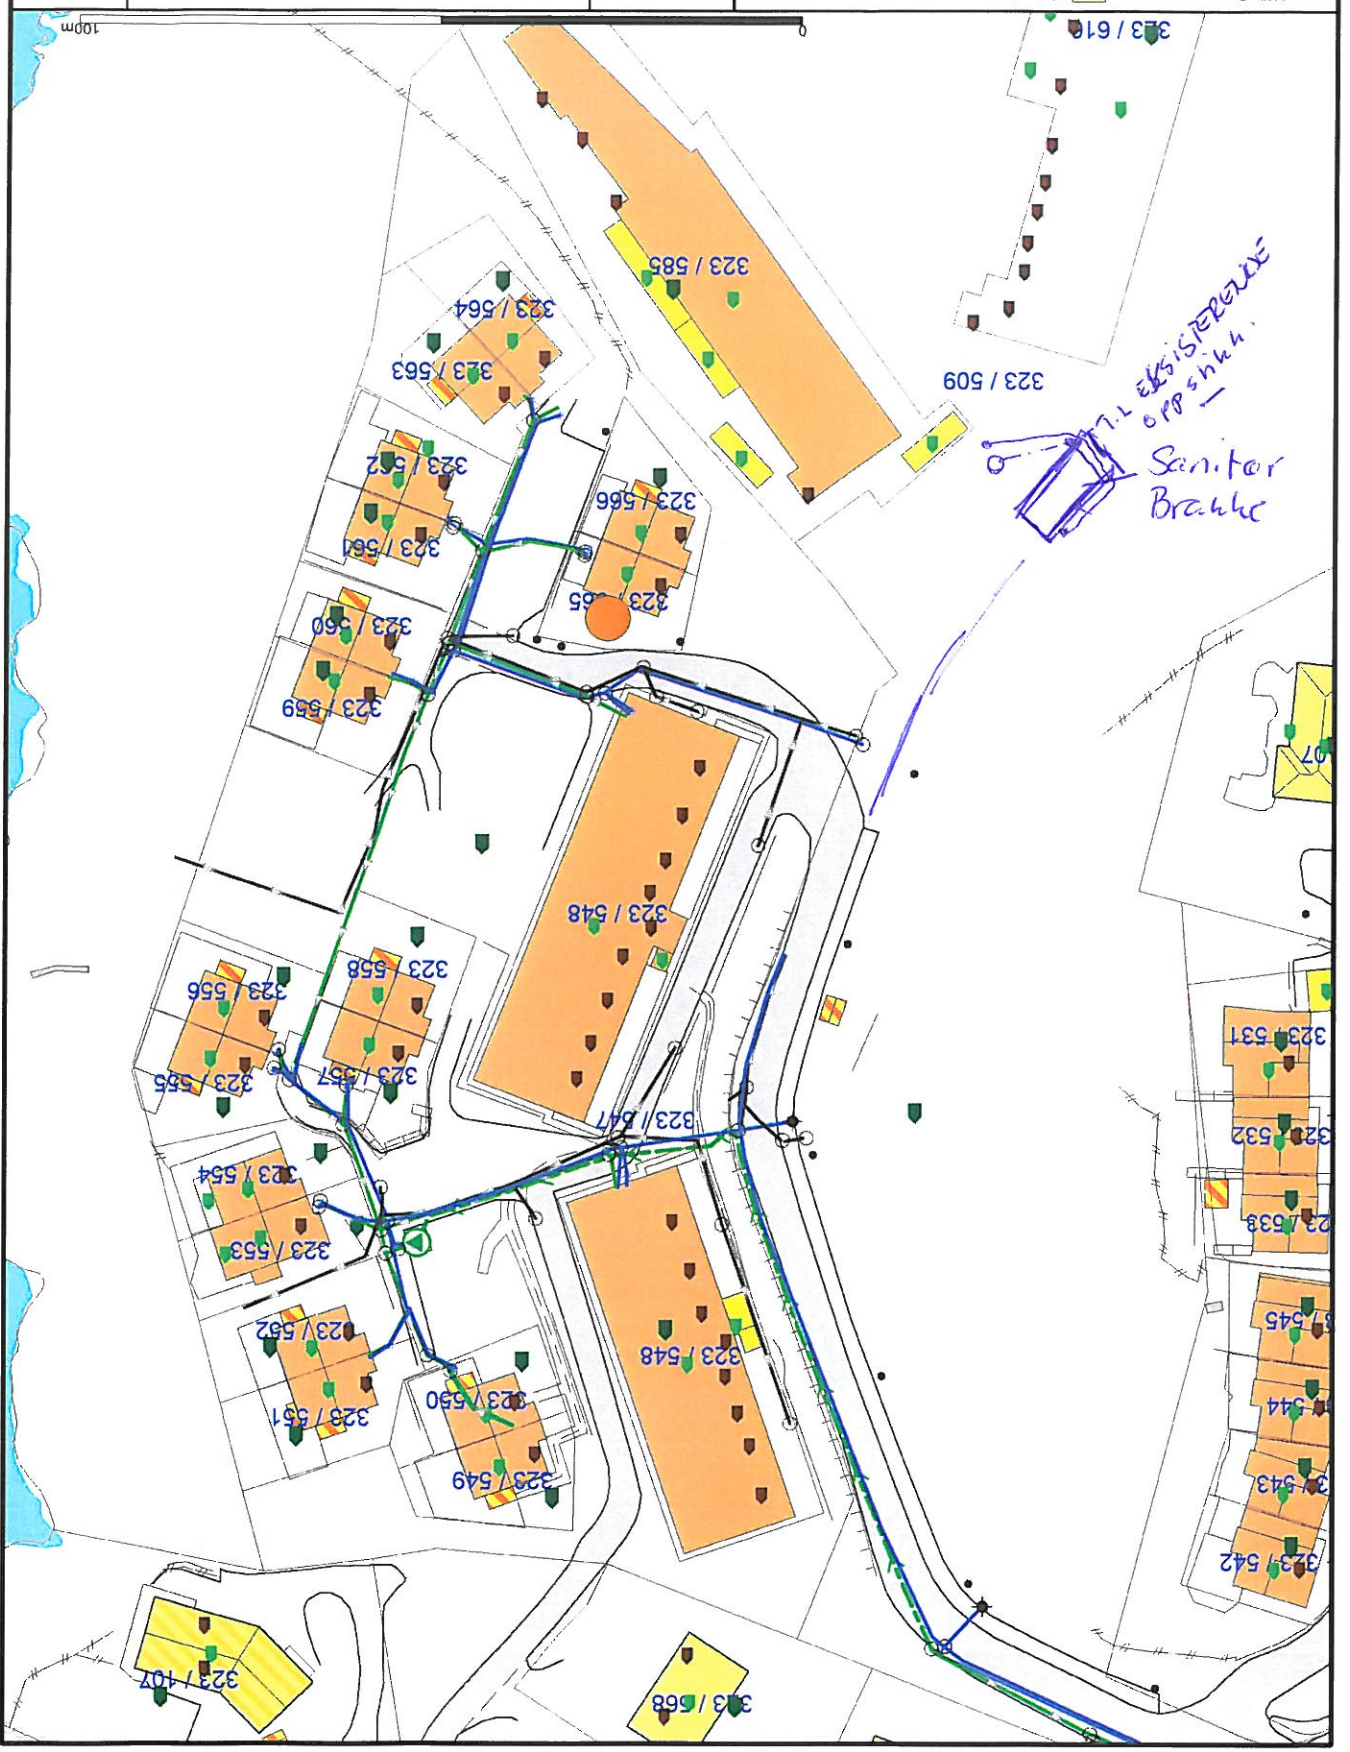

Sanitær Brakke

100m