

ArkivsakID 2020/7662

PROTOKOLL FOR OPPMÅLINGSFORRETNING

ETTER LOV OM EIENDOMSREGISTRERING (MATRIKKELLOVEN)

Matrikkelmyndighet			
Kommune	Alver	Kommunenr	4631
Adresse	Felles Postmottak, Kvernhusmyrane	Postnr	5914
		Poststed	ISDALSTØ


Eiendom				
Eiendommens adresse	Gnr.	Bnr.	Festenr.	Seksj. nr.
	212	132	0	0
Registrert eier (grunneier)				
Nordhordland Næringspark As				
Registrert fester				

Oppmålingsforetning			
Foretningen avholdt	Dato	Kl.	Sted
	15. april 2020	09:30	Geco-bygget, Knarvik
Tiltakstype PBL § 20-1, m og ML	Oppretting av ny grunneiendom		Iværks. dato (søknad B/C)
Rekvirent	Nordhordland Næringspark AS		Rekv. dato 17.03.2020

Habilitet	
Landmålerens navn	Tlf. nr.
Liv Berit Ones	
<input checked="" type="checkbox"/> Landmåleren orienterte partene om det forelå forhold av personlig eller økonomisk art som kunne tilsi inhabilitet	
Har partene merknader/innsigelser til gjennomføring av foretningen? <input checked="" type="checkbox"/> Nei <input type="checkbox"/> Ja (jf. vedlegg)	

Varsling om oppmøte	
<input type="checkbox"/>	Varslet om oppmålingsforetning inneholder en liste over personer som er varslet, deres partstilling (rolle), varslingsdato og varslingsmåte. Under foretningen ble alle oppfordret til å bekrefte sitt fremmøte ved underskrift på listen og fremvisning av legitimasjon (jf. vedlegg)
Ev. merknader til varsling	
Kontorforetning. Ingen merknader til varsling.	

Saksdokumenter - bakgrunn for foretningen		
<input type="radio"/>	Rekvisisjon av oppmålingsforetning og søknad om tillatelse etter PBL	Vedlegg nr. (ev. fra - til)
<input type="radio"/>	Varsel om oppmålingsforetning	
<input checked="" type="radio"/>	Vedtak	
<input type="radio"/>	Konsesjonsdokumenter	
<input type="radio"/>	Servitutter	
<input type="radio"/>	Avtaler	
<input type="radio"/>		
<input type="radio"/>		

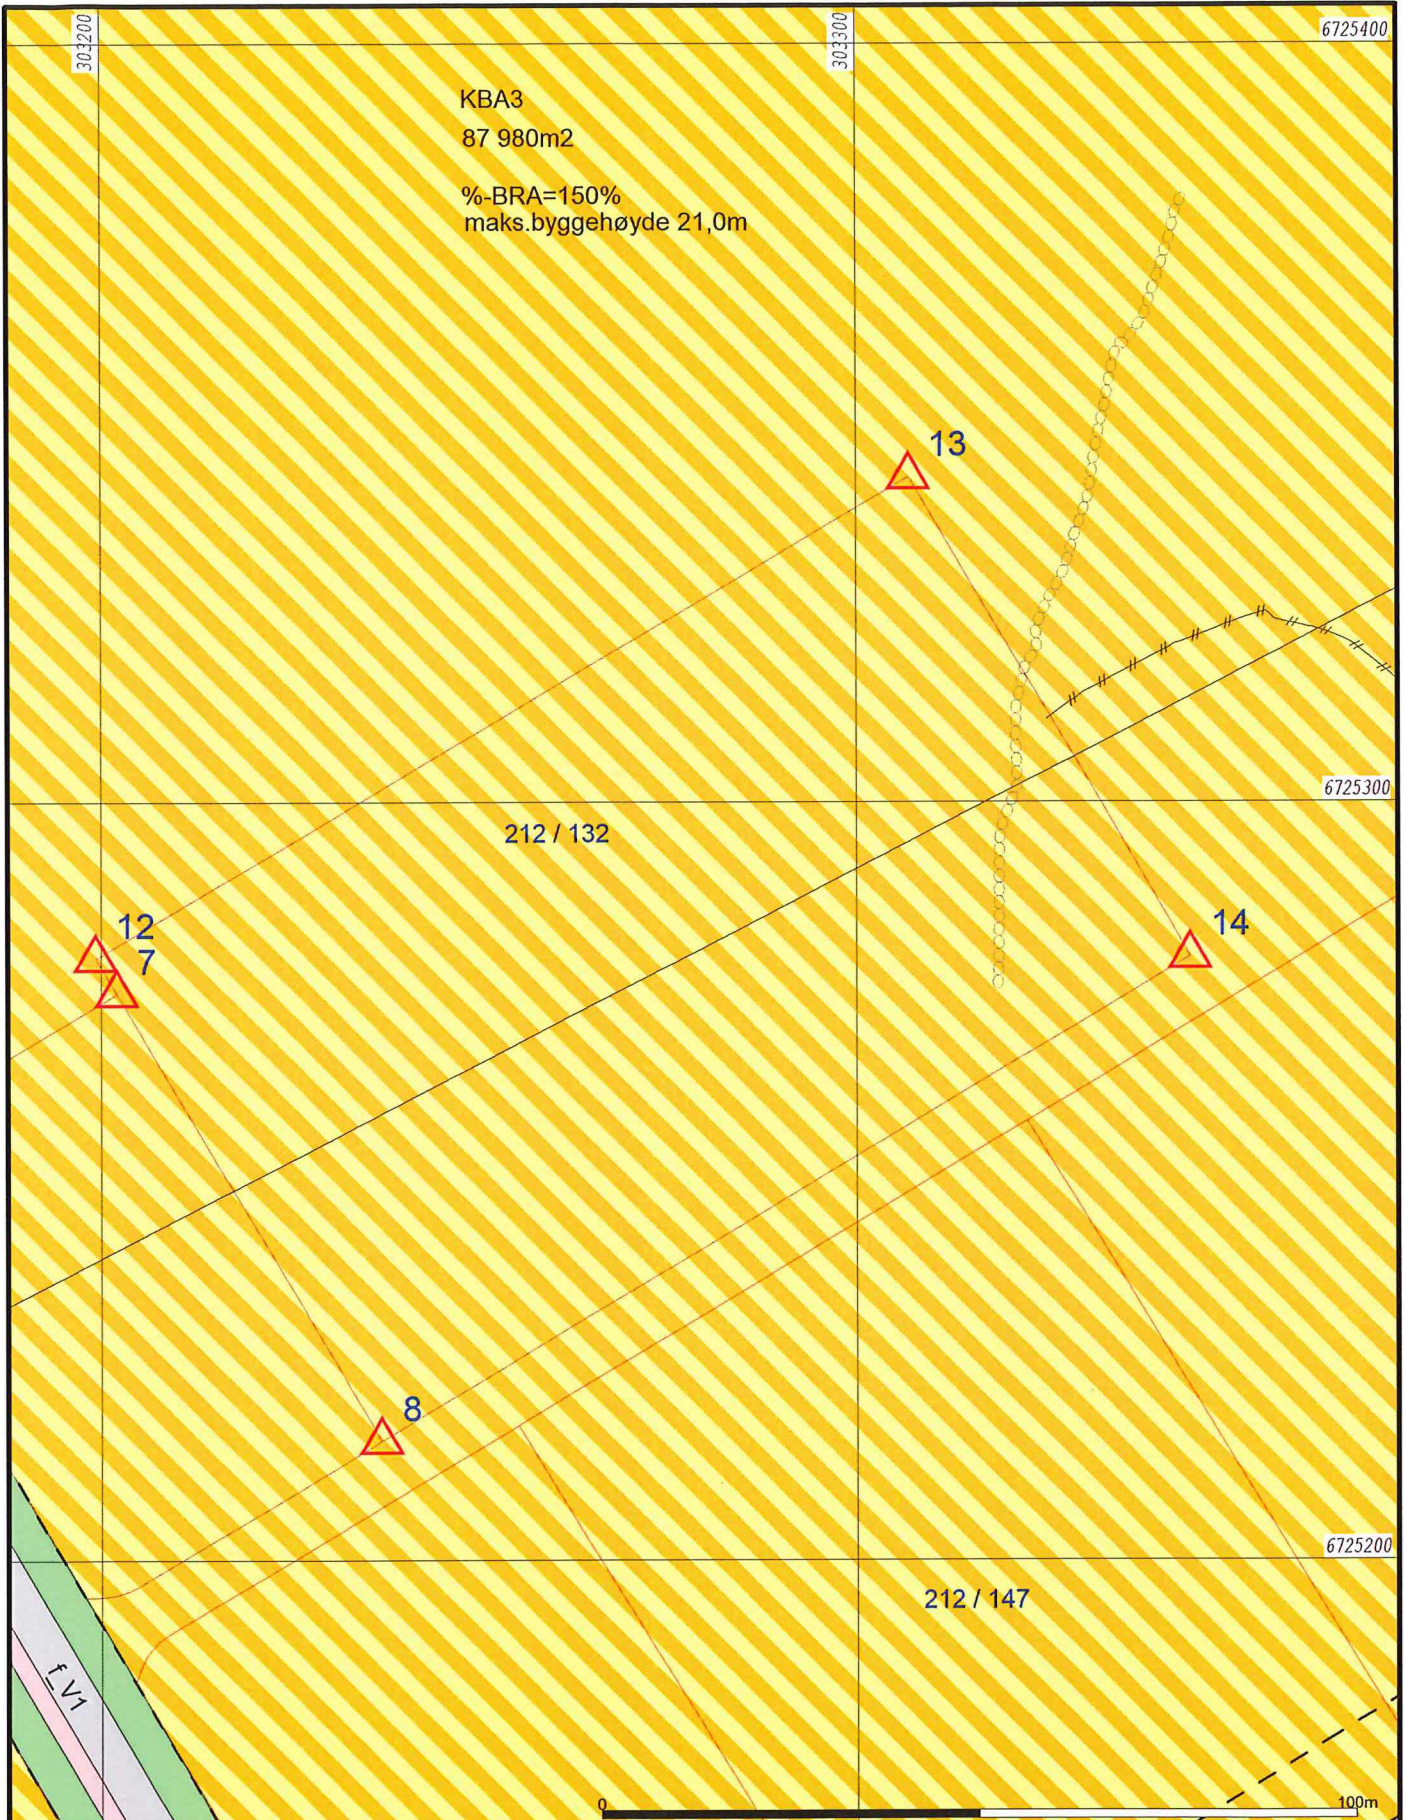

- Målte Grenser
- Registrerte Grenser
- Udefinert grenser
- Terrengmålte grense
- Konstruert grensepunkt
- Bolig
- Bustad m/leilighet
- Våningshus
- Større bustader
- Hytte/feriehus
- Garasje/uthus
- Industri/lager
- Andre bygg

Beliggenhet og høyder må oppfattes som orienterende.
 Koordinatsystem: EUREF89 - SONE 32 (EPSG:25832)
 Høydesystem: NN 2000 høyder (EPSG:5941)



Lindås kommune
 Geodataavdeling

Dato: 2020.04.02
 Sign: lili



Målestokk
 1:1000

Beskrivelse av grenser, grensepunkter, inngåtte avtaler, voldgift, partpåstander mv.							
Punkt nr.	Type merke	Staus			Godkjent av partene	Partpåstander (vedlegg nr.)	Forlik/voldgift vedlegg nr.)
		Nytt	Eksisterende	Rekonstruert			
8		X		Godkjent	} Punktta vert merka med off. godkjente grensemerker. Rekviert gjer beskjed når grensemerka skal settast ut i marka.		
7		X		7-			
12		X		7-			
13		X		7-			
14		X		7-			

Godkjent merking : **BJ** - bolt i jord, **BF** - bolt i fjell, **BM** - bolt i mur, **BJS** - bolt i jordfast stein, **UM** - umerket, **AS** - asfaltspiker, **A** - annen merking
 Gamle bolter/merker : **bj** - bolt i jord, **bf** - bolt i fjell, **bm** - bolt i mur, **um** - umerket, **gj.st** - gjerdestolpe, **gr.st** - grensestein, **X** - kryss i fjell
x.st - kryss i stein, **a** - annen merking

Oppsummering og erklæring fra landmåler

Landmåler vurderer og gir ev. kommentarer til: - tillatelsen, - rekvisisjonen, - varsel om oppmålingsforretning, - forberedelse av oppmålingsforretning, oppmålingsforretningen, - måle- og beregningsarbeid, - fakturering, - matrikulering, - tinglysing, - utsendelse av matrikelbrev, - klageadgang og frister

Det er på delegert fullmakt den 17.03.2020 godkjent frädelling av ein parsell frå gnr. 212, bnr. 132. Parsellen som skal delast i frå er nummerert 17 og den er omlag 9200m².

Frädellinga skjer i samsvar med gjeldande reguleringsplan for Eikanger Næringsområde.

Arealit skal nyttast til industri i samsvar med gjeldande plan. Veg, vatn og avlaup

Oppsummering og erklæring fra landmåler (forts.)

Landmåler vurderer og gir ev. kommentarer til: - tillatelsen, - rekvisisjonen, - varsel om oppmålingsforretning, - forberedelse av oppmålingsforretning, oppmålingsforretningen, - måle- og beregningsarbeid, - fakturering, - matrikulering, - tinglysing, - utsendelse av matrikkelbrev, - klageadgang og frister

er i samsvar med reguleringsplanen.

Oppm. forretninga over parsell 17 vert utført som ei kontorforretning. Alle grensene er koordinatfesta i samsvar med plan for området.

Rekvirent ønsker ikkje grensemerker i marka no då arealitet skal planerast mm. Han gir beskjed når grensemerka skal settast ut. Rekvirent samtykkar i protokollens innhald

Sled	Dato	Underskrift
Knasvik	15/4-20	Liv Berit Ones

Vedlegg (saksdokumenter som kommer til under oppmålingsforretningen)		Vedlegg nr. (fra - til)
<input type="checkbox"/> Partliste		
<input type="checkbox"/> Fullmakter		
<input type="checkbox"/> Avtaler		
<input type="checkbox"/> Partspåstander		
<input type="checkbox"/> Forlik/voldgift		

PARTSLISTE, FREMMØTE min

Navn, adresse	Gnr/Bnr /Fnr	Snr	Eierforh old*)	Rolle*)	Kvitt	Full- makt møte	Opp- ID	Signatur ved oppmøte Godkjenning av protokoll
Nordhordland Næringspark AS				RR				
Nordhordland Næringspark As	212/132	0	H	HH		Jeg /vi godkjenner protokollen		<i>T. Amøy bultbandsting</i>
Sandviksbodene 5 5035 BERGEN						Jeg /vi godkjenner protokollen		<i>T. Amøy bultbandsting</i>
						Jeg /vi godkjenner protokollen		
						Jeg /vi godkjenner protokollen		
						Jeg /vi godkjenner protokollen		
						Jeg /vi godkjenner protokollen		
						Jeg /vi godkjenner protokollen		
						Jeg /vi godkjenner protokollen		
						Jeg /vi godkjenner protokollen		
						Jeg /vi godkjenner protokollen		
						Jeg /vi godkjenner protokollen		
						Jeg /vi godkjenner protokollen		
						Jeg /vi godkjenner protokollen		

*) Aktuell eier [AE], Aktuell fester [AF], Fester [F], Framfester [F1], Framfester 2 [F2], Framfester 3 [F3], Hjemmelshaver [H], Hjemmelshaver for fester [KF], Rettighetshaver [RH], Nabo [NB], Gjenboer [GB] Fullmakt) Stedfortreder (SUF), Stedfortreder med full beslutningsfullmakt (SMF) ID) Forekort [F], Pass [P], Bankkort m/bilde [B]