



For matrikkelenhet:

Kommune: **4631 - ALVER**

Gårdsnummer: **212**

Bruksnummer: **151**

Utskriftsdato/klokkeslett: 15.04.2020 kl. 12:42

Produsert av: Liv Berit Ones

Attestert av: Alver kommune

Orientering om matrikkelbrev

Matrikkelbrevet er hjemlet i «Lov om eigedomsregistrering» (matrikkellova) av 17. juni 2005. Etter definisjonen i matrikkellovens § 3 d) er matrikkelbrevet en attestert utskrift av matrikkelen som viser alle registrerte opplysninger om en matrikkelenhet ved oppgitt dato.

Om fullstendighet og nøyaktighet i matrikkelbrevet

Matrikkelen ble etablert ved konvertering av data fra tidligere registre. Det kan variere hvor gode disse dataene er med hensyn på fullstendighet og nøyaktighet. I enkelte tilfeller kan grensepunkt og grenselinjer mangle helt eller delvis eller være feil registrert. Det kan også være feil og mangler ved registrert bygnings- og adresseinformasjon. Fullstendighet og stedfestingsnøyaktighet er generelt bedre innenfor enn utenfor tettbygd strøk. Vær oppmerksom på at for mange matrikkelenheter og bygg hefter usikkerhet ved arealet som oppgis.

For utfyllende informasjon: www.kartverket.no/matrikkelbrev

Matrikkelenhet

Matrikkelenhetstype: Grunneiendom

Bruksnavn:

15.04.2020

Etableringsdato:

0

Er tinglyst:

Ja

Har festegrunner:

Nei

Er seksjonert:

Nei

Arealrapport

Tekst

Beregna areal for 212 / 151

Areal (m2) Kommentar

4 999,9

Eierforhold

Tinglyste eierforhold

Rolle Status

Føds.d./org.nr

Navn

NORDHORDLAND

NÆRINGSPARK AS

Hjemmelshaver

Bruksenhet Adresse

Sandviksbodene 5

5035 BERGEN

Andel

1 / 1

Forretninger

Forretningstype

Årsak til feilretting

Annen forretningstype

Tinglysingsstatus

Tinglyst

Tinglysingsstatusdato Forretningsdato Matrikkelføringsdato Signatur

15.04.2020 15.04.2020 onesliv

Rolle

Avgiver

Matrikkelenhet

4631 - 212/151

Arealendring

0

Oppmålingsforretning

Tinglyst

15.04.2020 15.04.2020 onesliv

Rolle

Avgiver

Mottaker

Matrikkelenhet

4631 - 212/132

4631 - 212/151


Arealendring


-5 000

4 999,9

Oversiktskart for 212 / 151

Målestokk 1:2 000
EUREF89 UTM Sone 32

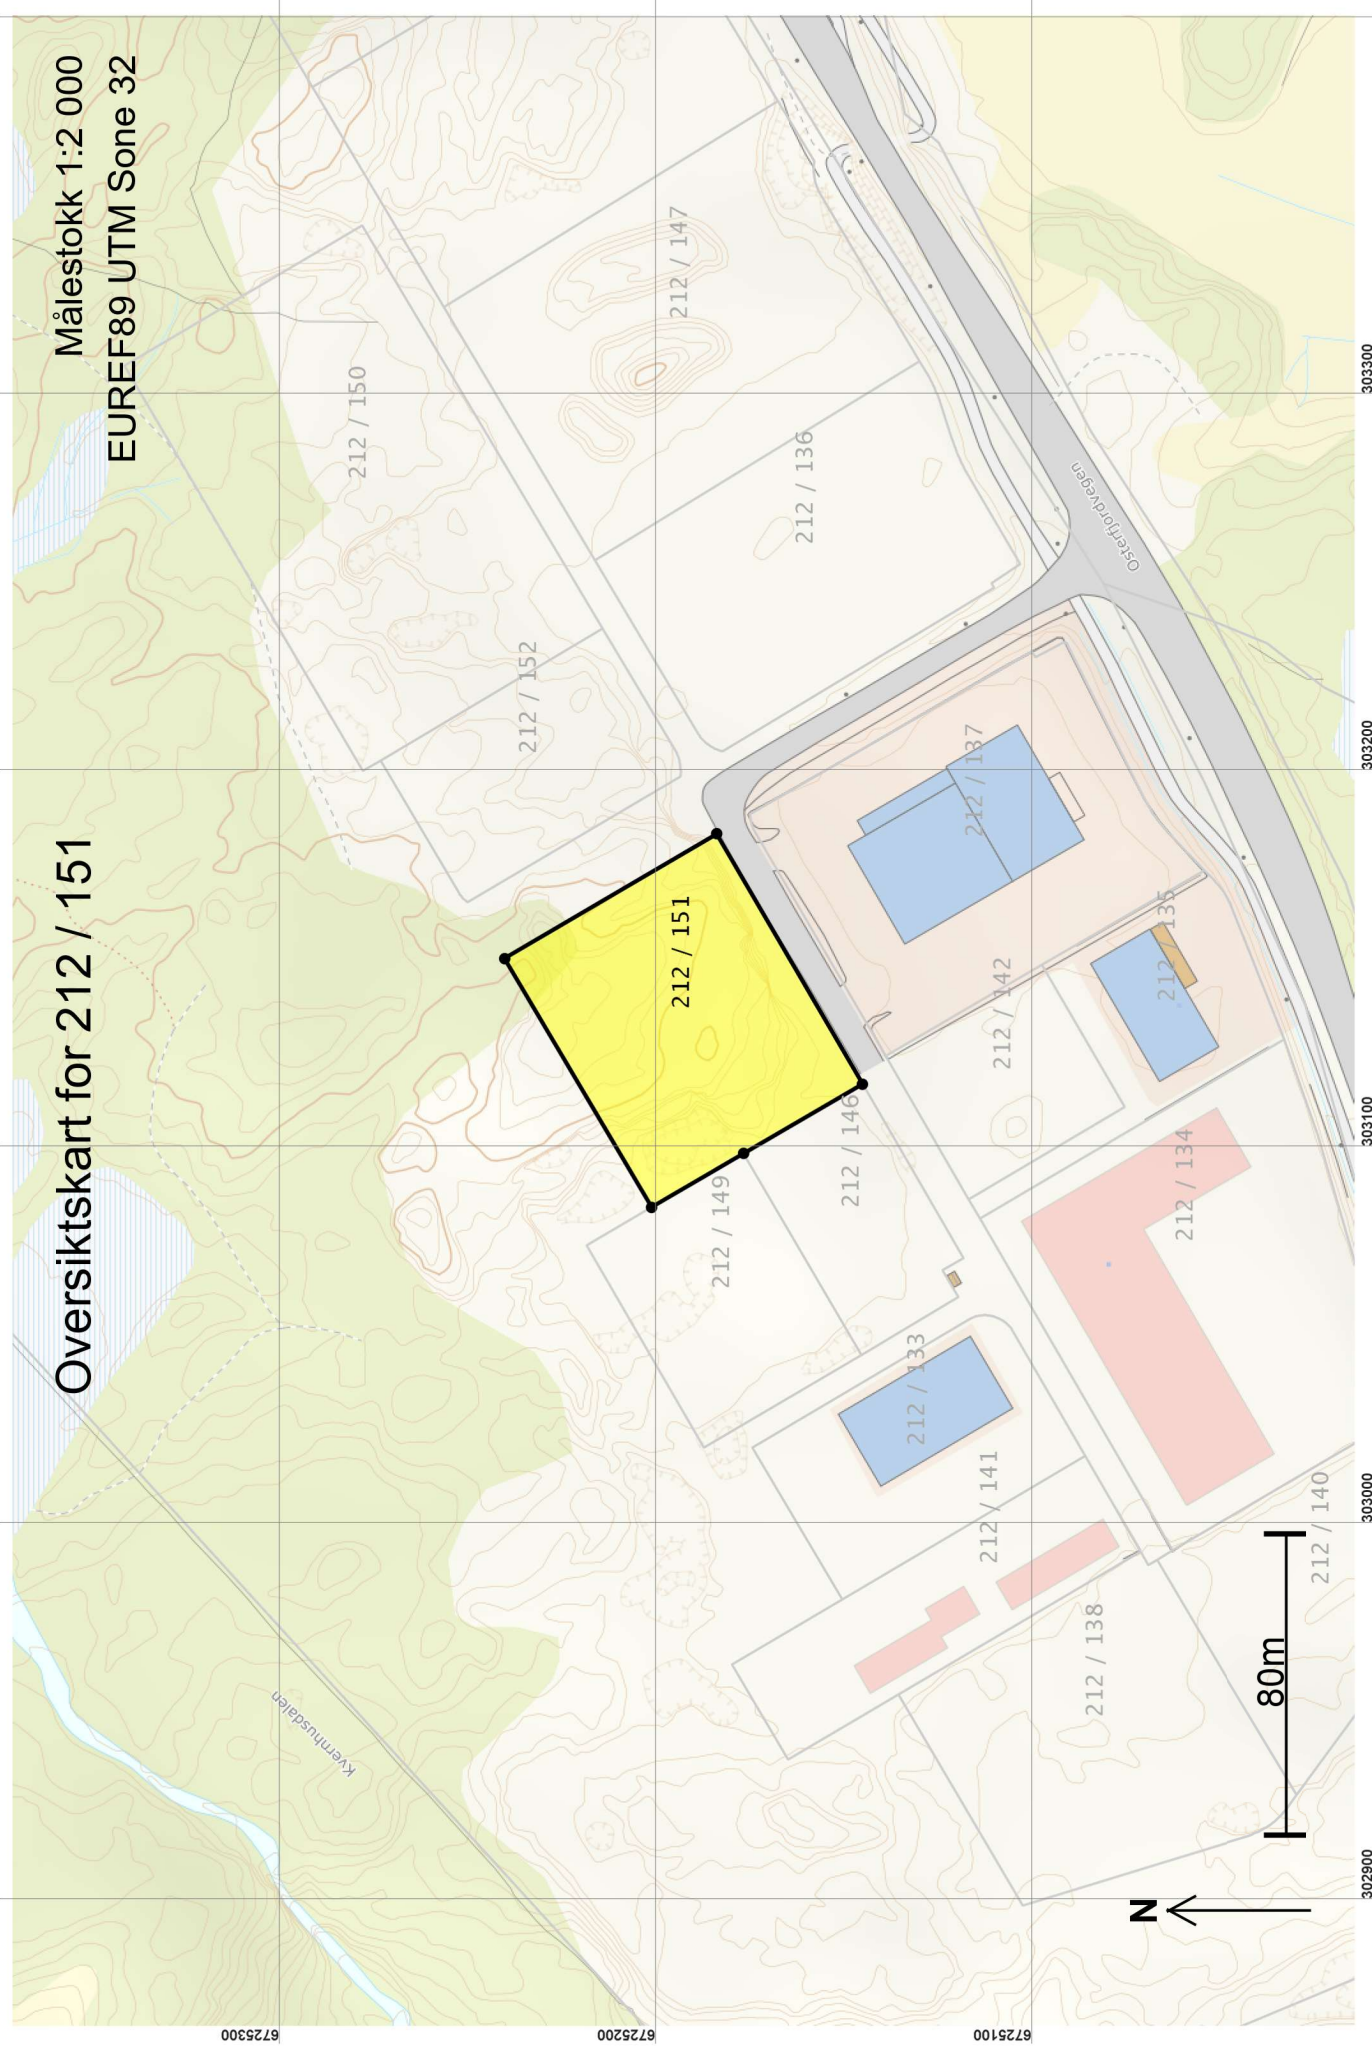

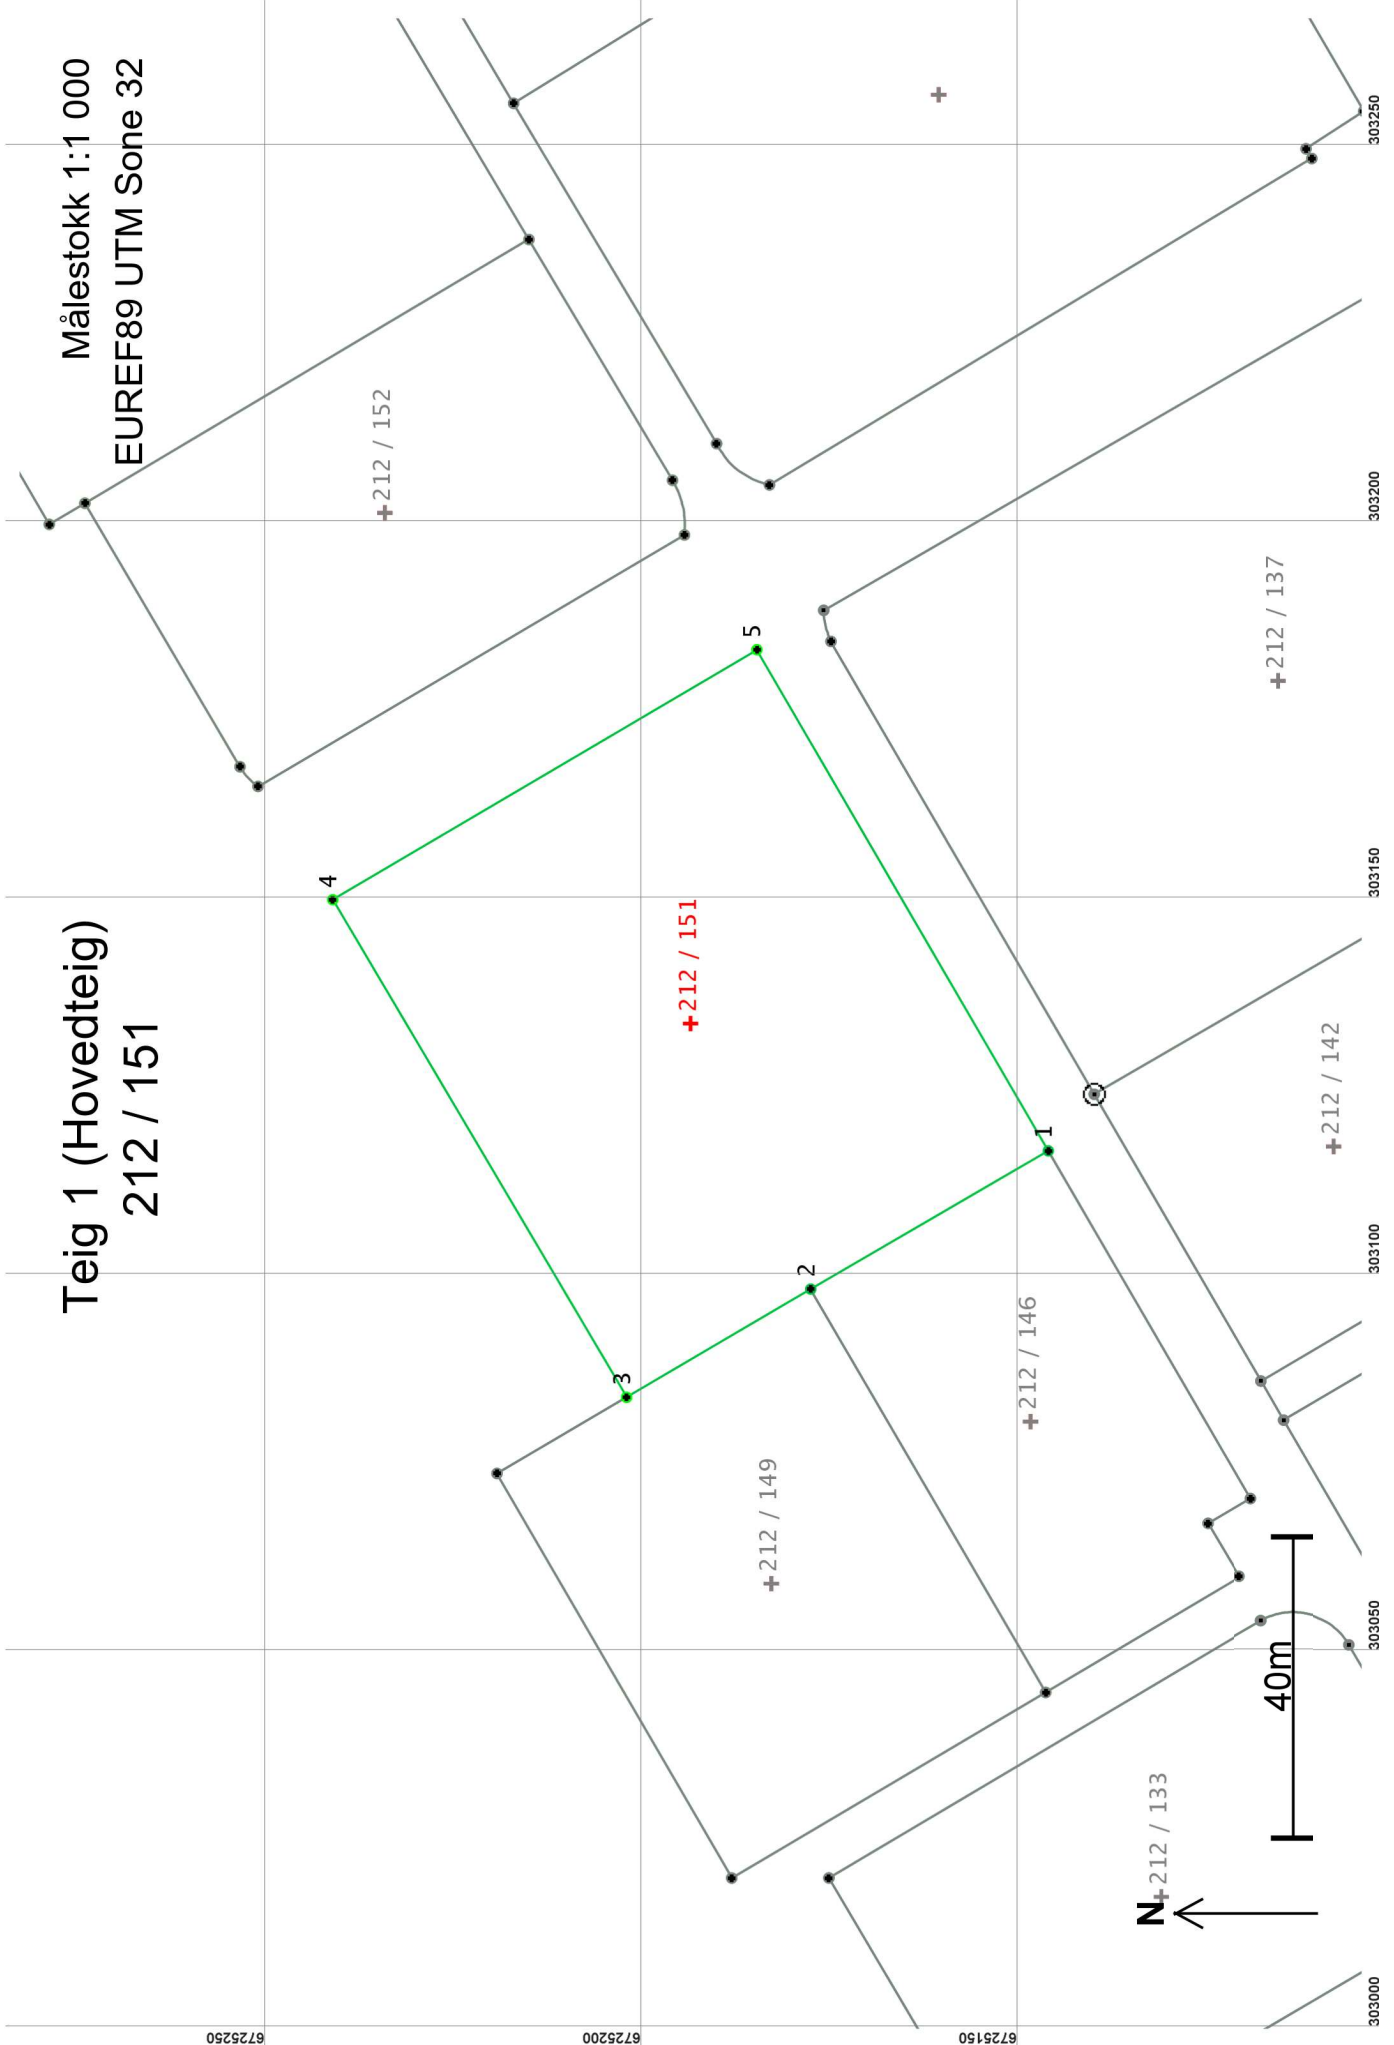

Teig 1 (Hovedteig)
212 / 151

Målestokk 1:1 000
EUREF89 UTM Sone 32

Areal og koordinater

Areal: 4 999,9

Arealmerknad:

Representasjonssystem: EUREF89 UTM Sone 32

Nord: 6725194

Øst: 303133

Grensepunkt / Grenselinje

Ytre avgrensing

Løpenr	Nord	Øst	Grensemerke nedsatt i / Lengde	Grensepunkttype / Hjelpelinjetype	Målemetode	Nøyaktighet	Radius
1	6725146,78	303116,12	Ikke spesifisert	Umerket	69 Beregnet		13
2	6725178,33	303097,77	36,50	Ikke hjelpelinje	69 Beregnet		14
3	6725202,78	303083,42	28,35	Ikke hjelpelinje	69 Beregnet		14
4	6725241,79	303149,46	76,71	Ikke hjelpelinje	69 Beregnet		10
5	6725185,48	303182,64	65,36	Ikke hjelpelinje	69 Beregnet		11
			76,95	Ikke hjelpelinje	69 Beregnet		10
							14