


Dråner, nåværende snitt. tegning  
Ålver kommune, Gr. nr 57. Br. nr 6.



LINDAS KOMMUNE  
KOMMUNE-  
INGENIØRSKOLET  
00727 | 16.6.71  
Arkiv nr. 57-

 