

# SITUASJONSKART

Gnr/Bnr: 188/358  
 Adresse:  
 Eigar/søkar:

Kvalitet:


Gjeldande plan:  
 Planformål:

Vår referanse:

Stigl. ....



Målestokk: 1:500  
 Dato: 03.04.2020

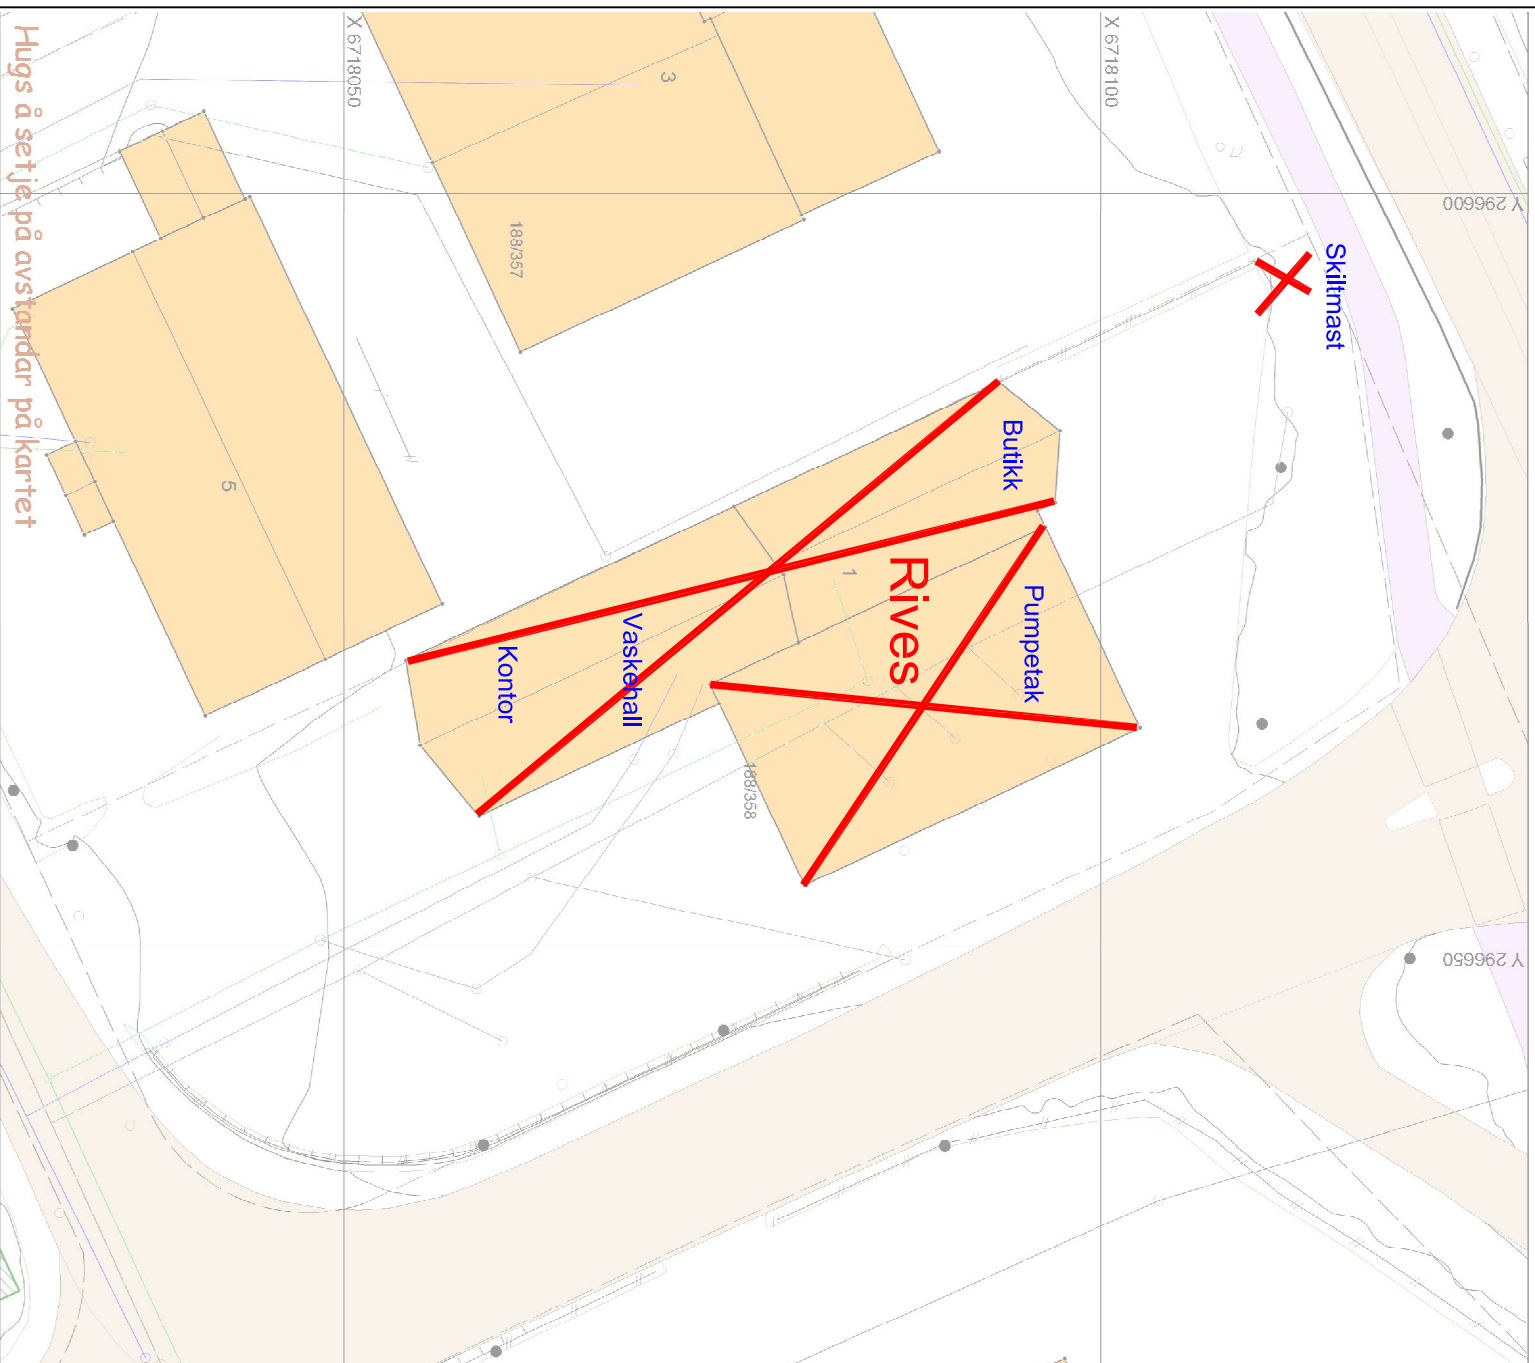

## SITUASJONSPLAN


Tiltak

Hugs å setje på avstandar på kartet

Underskrift Situasjonsplan Dato

gedomen ligg også delvis innafør gul støysone.

tsnitt med eigedomsgrensar og gjeldande reguleringsplan

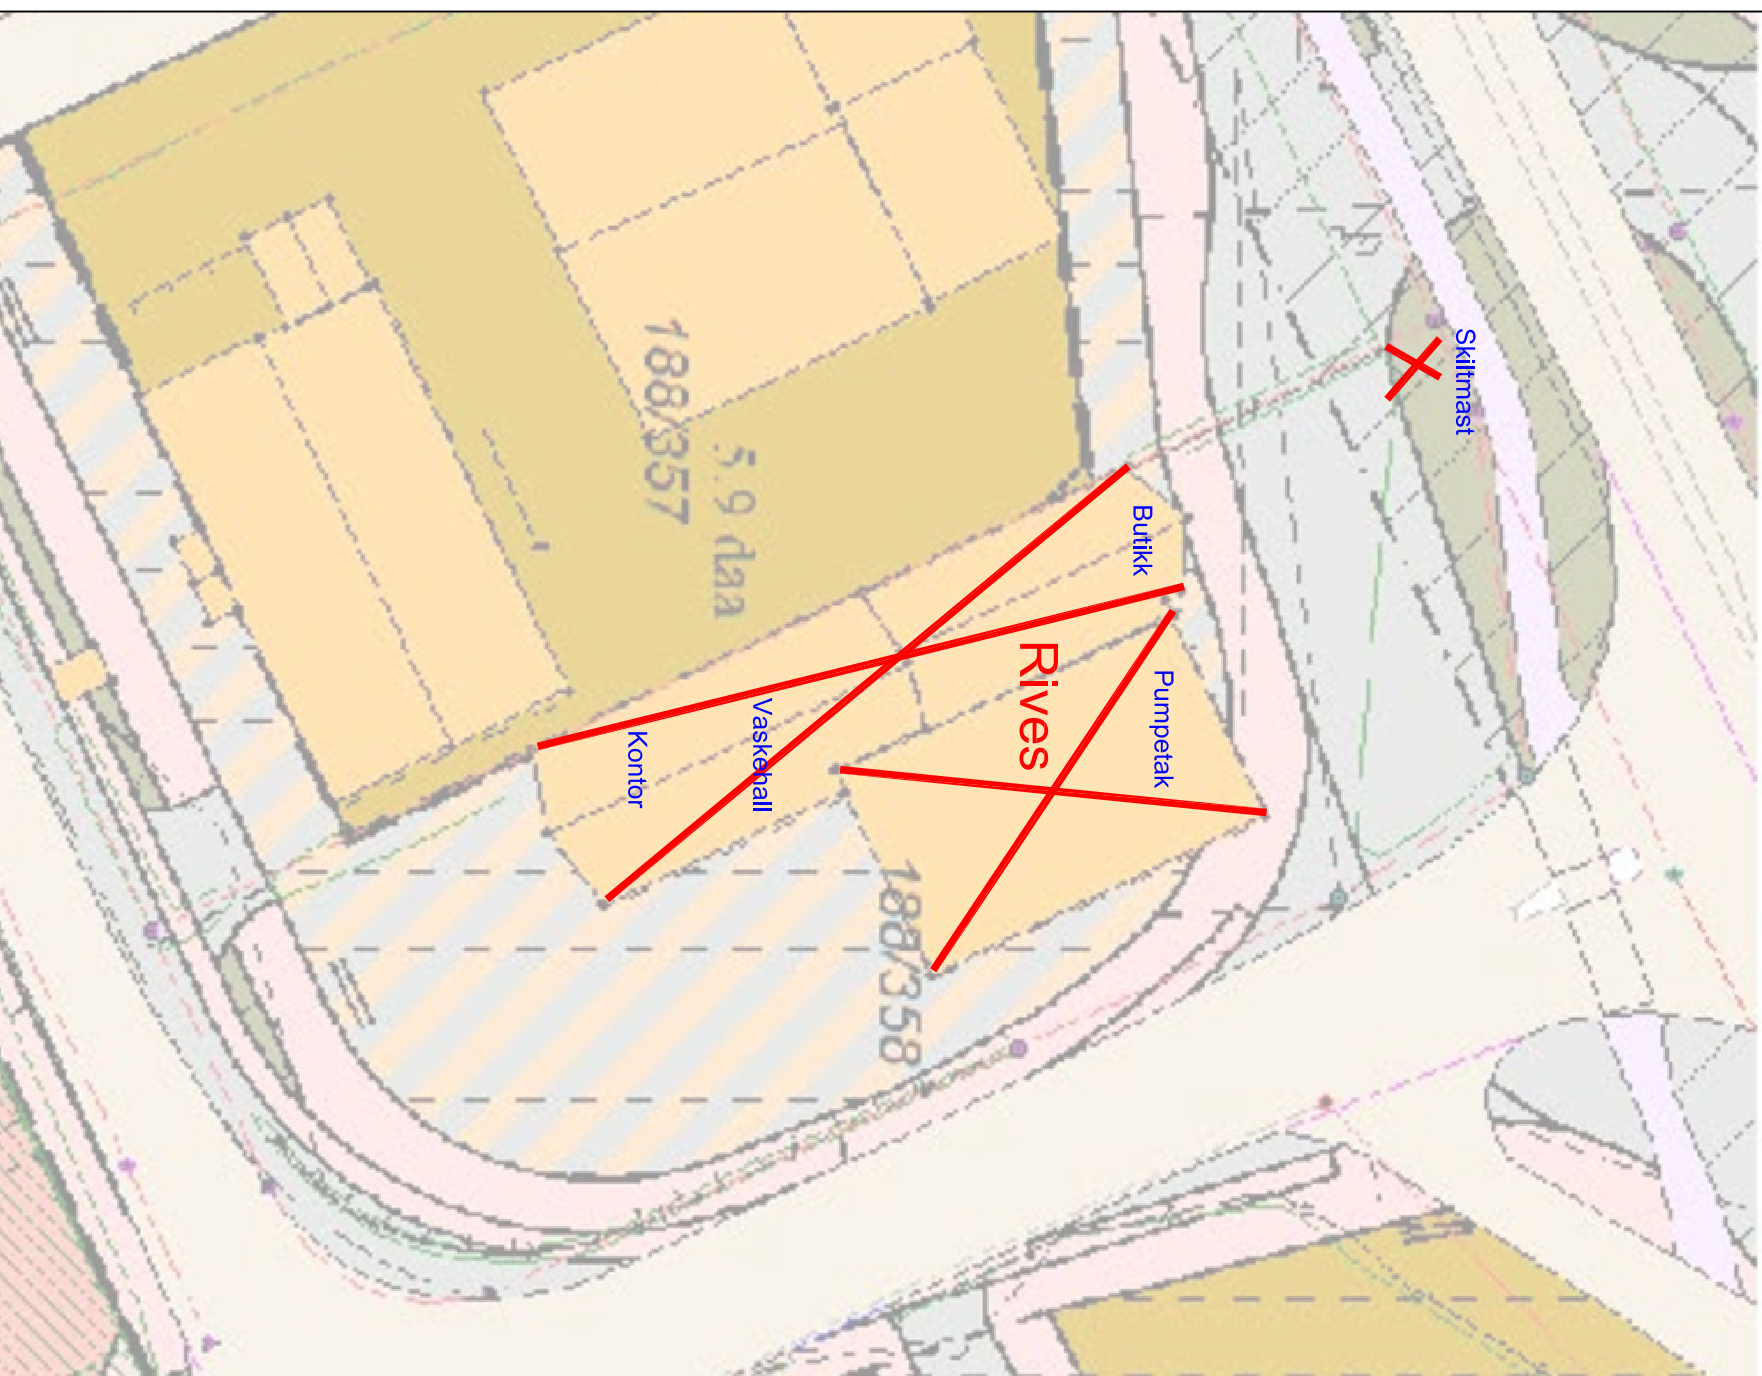

Finnavn: 190768-A001.dwg

Søkn.nr.: 94948 Tegnr.: 190768-A001

TEGNINGSGRUNNLAG  
 Kommunalt sit- og reg.kart

- ▶ DOKUMENTASJONSTEKNING
- ▶ ARBEIDSTEKNING
- ▶ ANBUDSTEKNING
- ▶ ANNEDELSESTEKNING
- ▶ FORELDING TEKNING

Revisjon	Dato	Utført av	Godkjent av

**Siv Ing Braathen-Somme AS**  
 Sørveggen 650, 3008 Drammen  
 0707 0499  
 1888 02 55 50 00

**St1 Norge AS**  
 PB 1154 Sentrum  

**Snell Knarvik Kvaasnevegen 1 5914 Isdalstø**  
 Gnr.: 188 Bnr.: 358

### Tiltak på sit- og reg.kart

Rev. nr.	Tegn.	Kont.
	CBS	LBS
Situasjon:	Mål	Dato
9232	1:500	08.04.20
Skil to nr.	Tegnr. nr.	
-	190768-A001	