
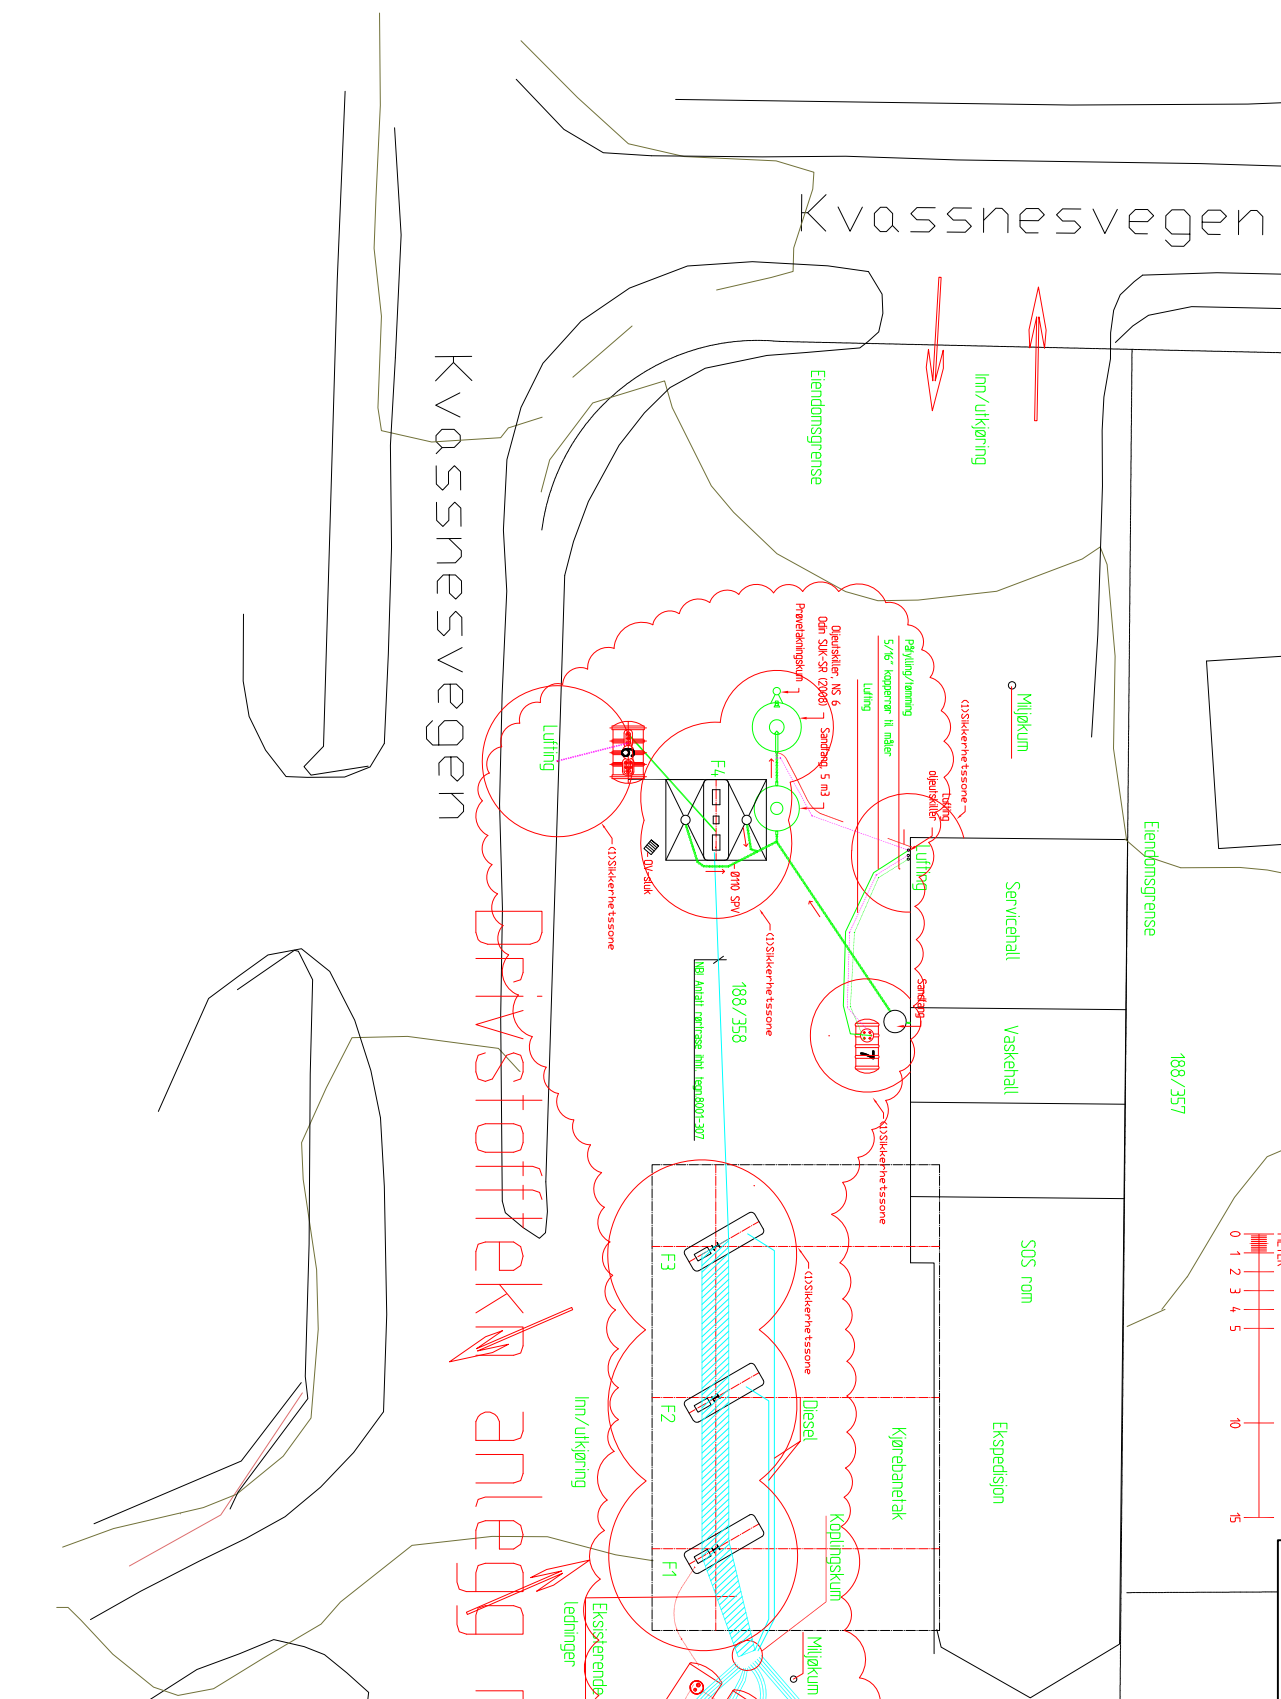


Tank nr.	Produkt	Volum	Type	Prod. år	Kommentar
1	V-Power Diesel	20 m <sup>3</sup>	D-ST/GUP	2003	Volumlarm, Roug
2	V-Power 98	20 m <sup>3</sup>	D-ST/GUP	2003	Volumlarm, Roug
3	FS Blyfri 95	20 m <sup>3</sup>	D-ST/GUP	2003	Volumlarm, Roug, Hevert
4	FS Blyfri 95	20 m <sup>3</sup>	D-ST/GUP	2003	Volumlarm, Roug, Hevert
5	Diesel Extra	20 m <sup>3</sup>	D-ST/GUP	2003	Volumlarm, Roug
6	Farget Diesel	6 m <sup>3</sup>	GUP	1995	
7	Spillolje	3 m <sup>3</sup>	GUP	2003	
Sandfang	-	-	Betong	-	Utenfor vaskeshall

NDERSER (-) mangler underlag


\* Kobbingssett for kobbingspumpe i økt, Siv og Braathen-Somme AS  
 NDKSER (n) = hevert, (p) = pluggel, Nk = styr anall suger.  
 (1) Sikkerhetsone: Min avstand til nabogrepse, offentlig ferdselsstipe, ferdelte, berntaie, bygnng/opplag og åpning i vegg som vind/dør ol. OSB. (envelseling om onslappng av fællng stift (2011, Kap. 15.2.3)).

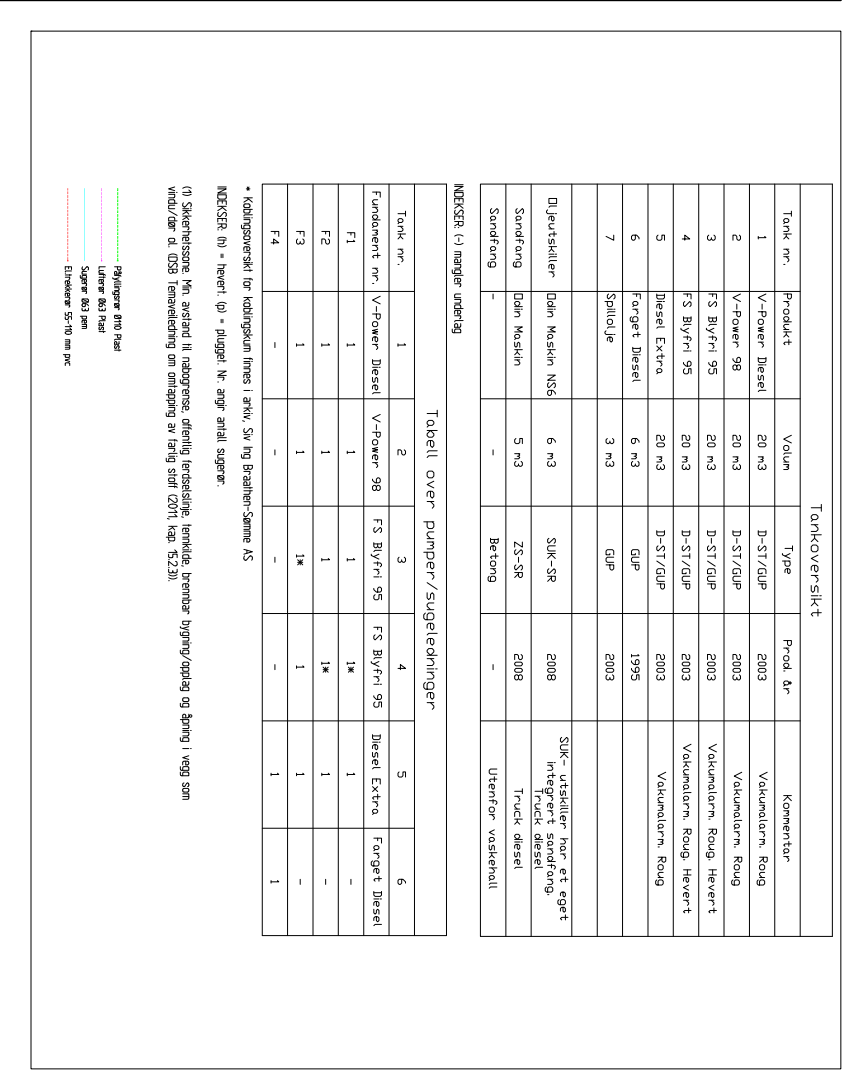

<p>Goasertur 0 Goasertur 1 Goasertur 2</p> <p>Finnavn: 190768-D002M.dwg</p> <p>Sakernr.: 94948 Tegn.nr.: 190768-D002M</p> <p>TEGNINGSGRUNNLAG</p> <p>DOKUMENTASJONSTEKNING          ARBEIDSTEKNING          ANBUDSTEKNING          ANNEDELSESTEKNING          FORELØPIG TEKNING</p> <p>Rev. av: CBS Sjåuppm.: 9232 Sjå to nr.: 10030920</p>	<p>Siv Ing Braathen-Somme AS          Sjøveierveien 650, 3008 Drammen          PB 1154, Sentrum          0707 Oslo          Tlf: 62 42 42, 62 42 43          Tlf: 62 42 44, 62 42 45</p> <p>St1 Norge AS          PB 1154, Sentrum          0707 Oslo          Tlf: 62 42 42, 62 42 43          Tlf: 62 42 44, 62 42 45</p> <p>Shell Kvarvik          Kvassnesvegen 1          5914 Isdalstø          Kommune: Lindås          Gnr.: 188 Bnr.: 358          Fylke: Hordaland</p> <p>Titel: Tank- og røropplegg</p> <p>Rev. av: CBS Sjåuppm.: 9232 Sjå to nr.: 10030920</p>
---	--