
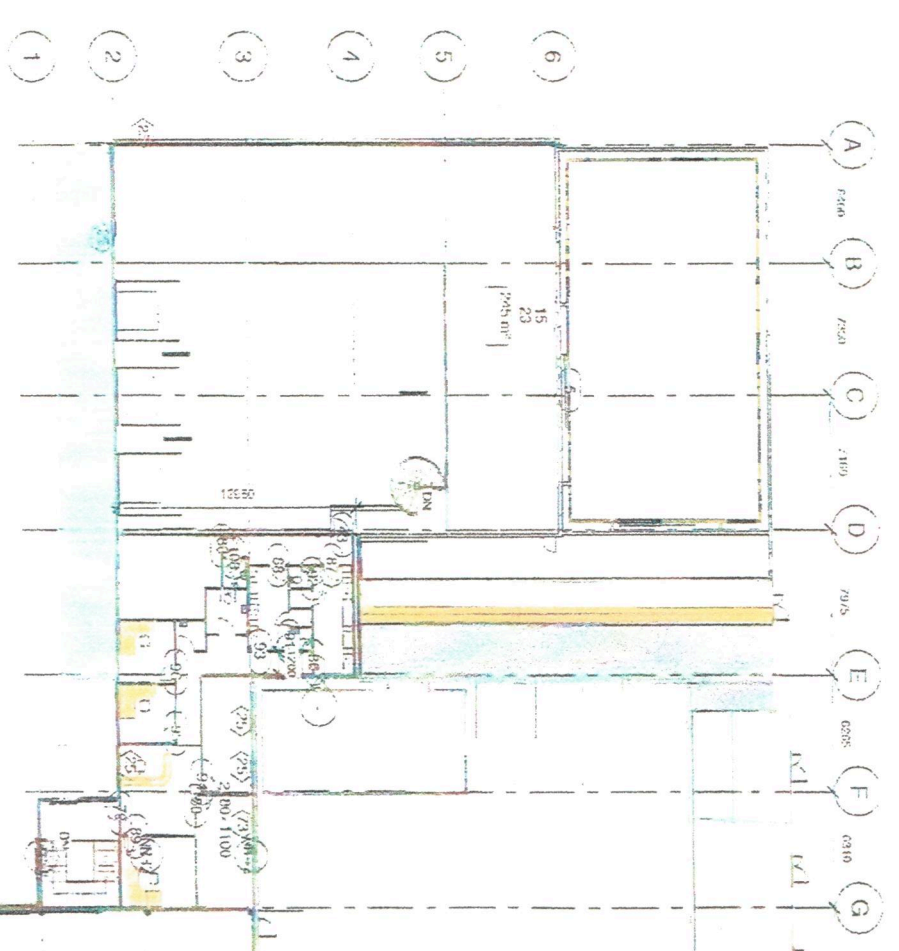


Utstyr tilknyttet løp Felth. til Felthstillerne:

Håndvasker: VAVV =	6 stk
3/4 Tappetk - Spylettak KV	2 II
1/2 Tappetk - Spylettak KV	5 II
Oppvaskeskåp KV+V-Spylebatteri	1 II
Vaskemaskin for bakker-kniver	
Bakkbrett - Sleiver etc	3 stk
10w Remner og Sliker for	
Oppsvulging og løpskatten fra	
Spyling - VV - Vasker etc	24 stk

100 1. etg F.G
1 : 200

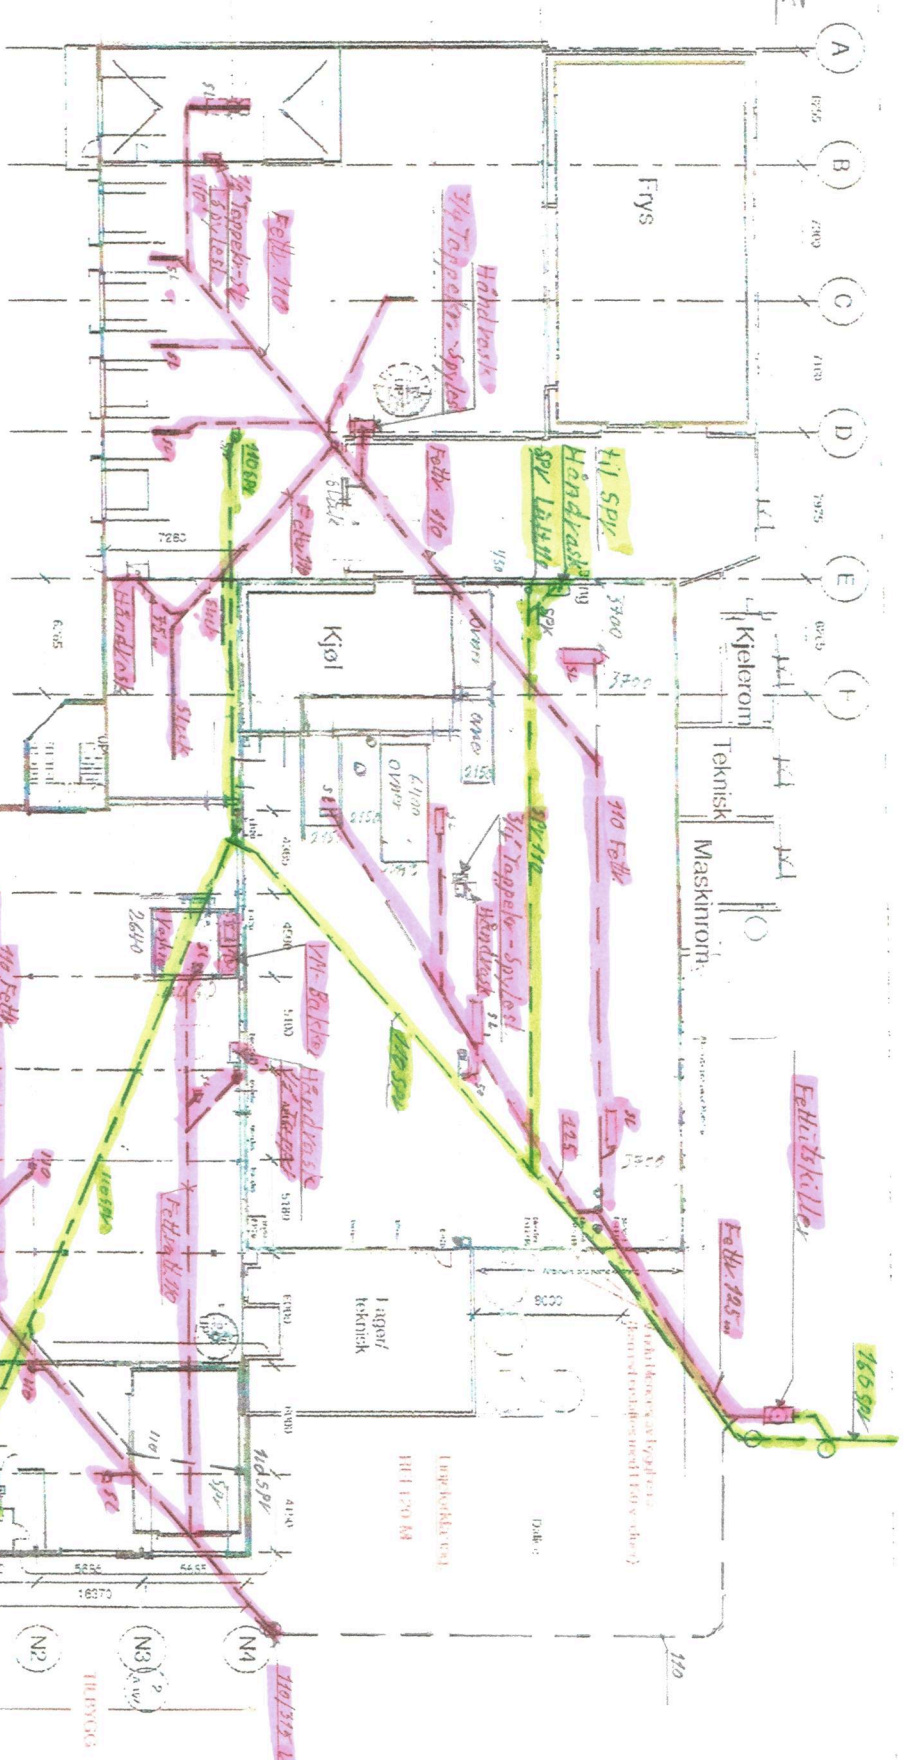

Svømmeledninger
Spv. Ledninger til Kjølesvømmeled
Avløp fra Gubnerner Sliker
til Felthstiller til sv. ledninger.



VV - Kantine-Bakker
Håndvask 1/2 Tappetk

01.04.2020
LN

HTB
Høgensen Tekniske Bygg AS
Vedvartent og vedlikehold av byggverk
Kjeller og 1. etg
Gullmann Rognvaldson AS

Prosjekt: Libbyff, 1041
Dokument: 1041
Dato: 01.04.2020
Oversikts-tegning

Skala: 1:400
A100