


Tegnforklaring

- Tomt
- Regulert Byggegrense
- Bygg
- Takutstykk
- Terrasse dekke
- garasje anlegg/carporter
- gangveie
- Asfalt
- felles lekeplass
- renovasjonsanlegg med postkasser
- bekk
- Adkomst/Innganger
- Planeringshøyder terreng
- Høydekurve
- Målestøtting i meter
- gjerd
- betongvegger / stuemurer
- Trær/busker

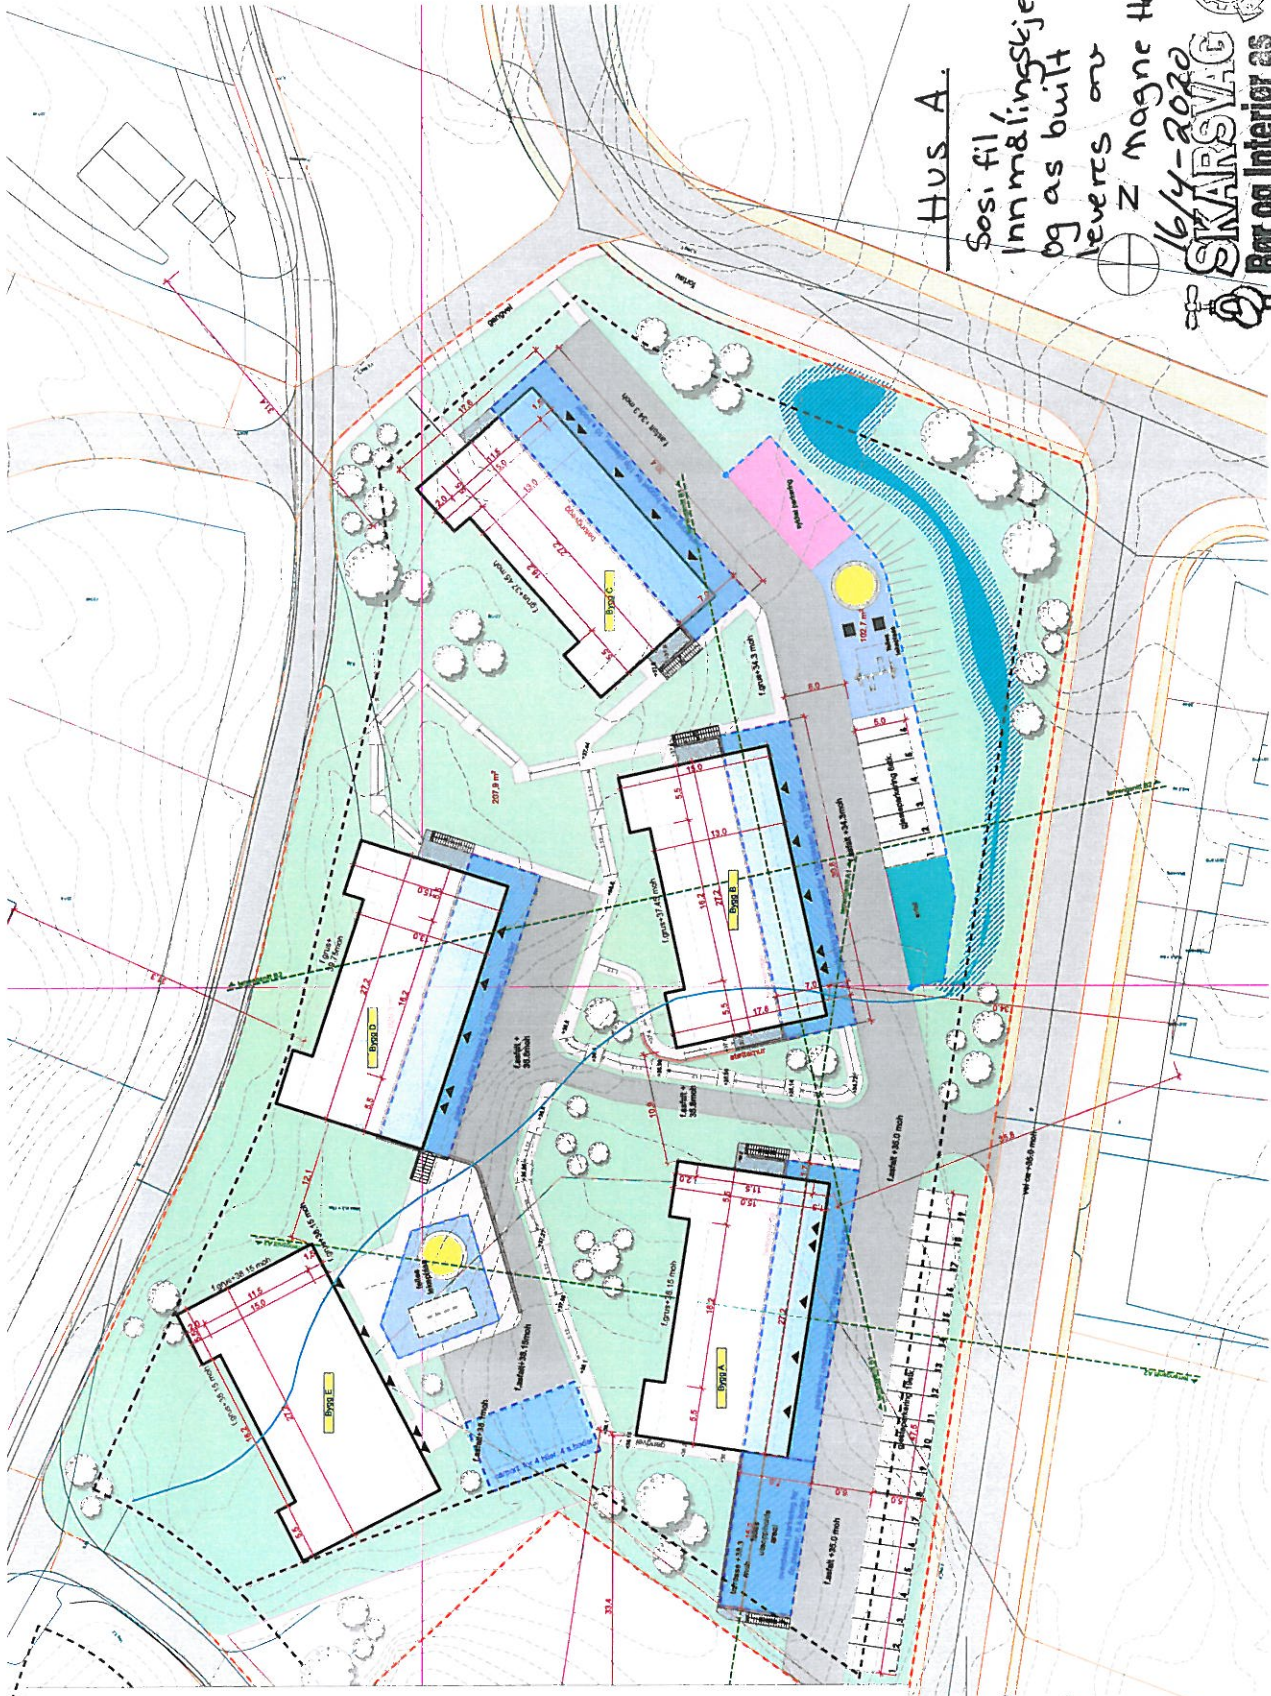

Hus A

Sosi fil
Innmålingskjema
og as built
leveres over

16/4-2020
Z Magne Hope AS



Melanderveg 15
Tysseland Arkitektur AS
Valkenordsgaten 9
5012 Bergen
joanna@tyark.no
tlf. 968 36 511

	Gr/Bnr:	22/190	Dato:	16/4-20	
Prosjekt nr:	1718	Tegningsnr.:	A10-01	Målestokk:	1:500
Phase:	Nabovarsel	sign. kontroll:	MVS	Målestokk:	(A3)
Type tegning:	Situasjonsplan	tyark			