



SITUASJONSKART

Gnr/Bnr: 342/5, 43
Adresse: Eikelandsvegen 135
Eigar/søkar: Anne Karin og Leif Steinhovden

Kvalitet : FKB-B

Målestokk: 1:500
Dato: 18.02.2020




Gjeldande plan : Kommuneplan
Planformål : LNF

Vår referanse: PAS

- Gjerde
- Usikker eigedomsgrense
- Målt eigedomsgrense
- Bolighus
- Andre bygg

Sign.

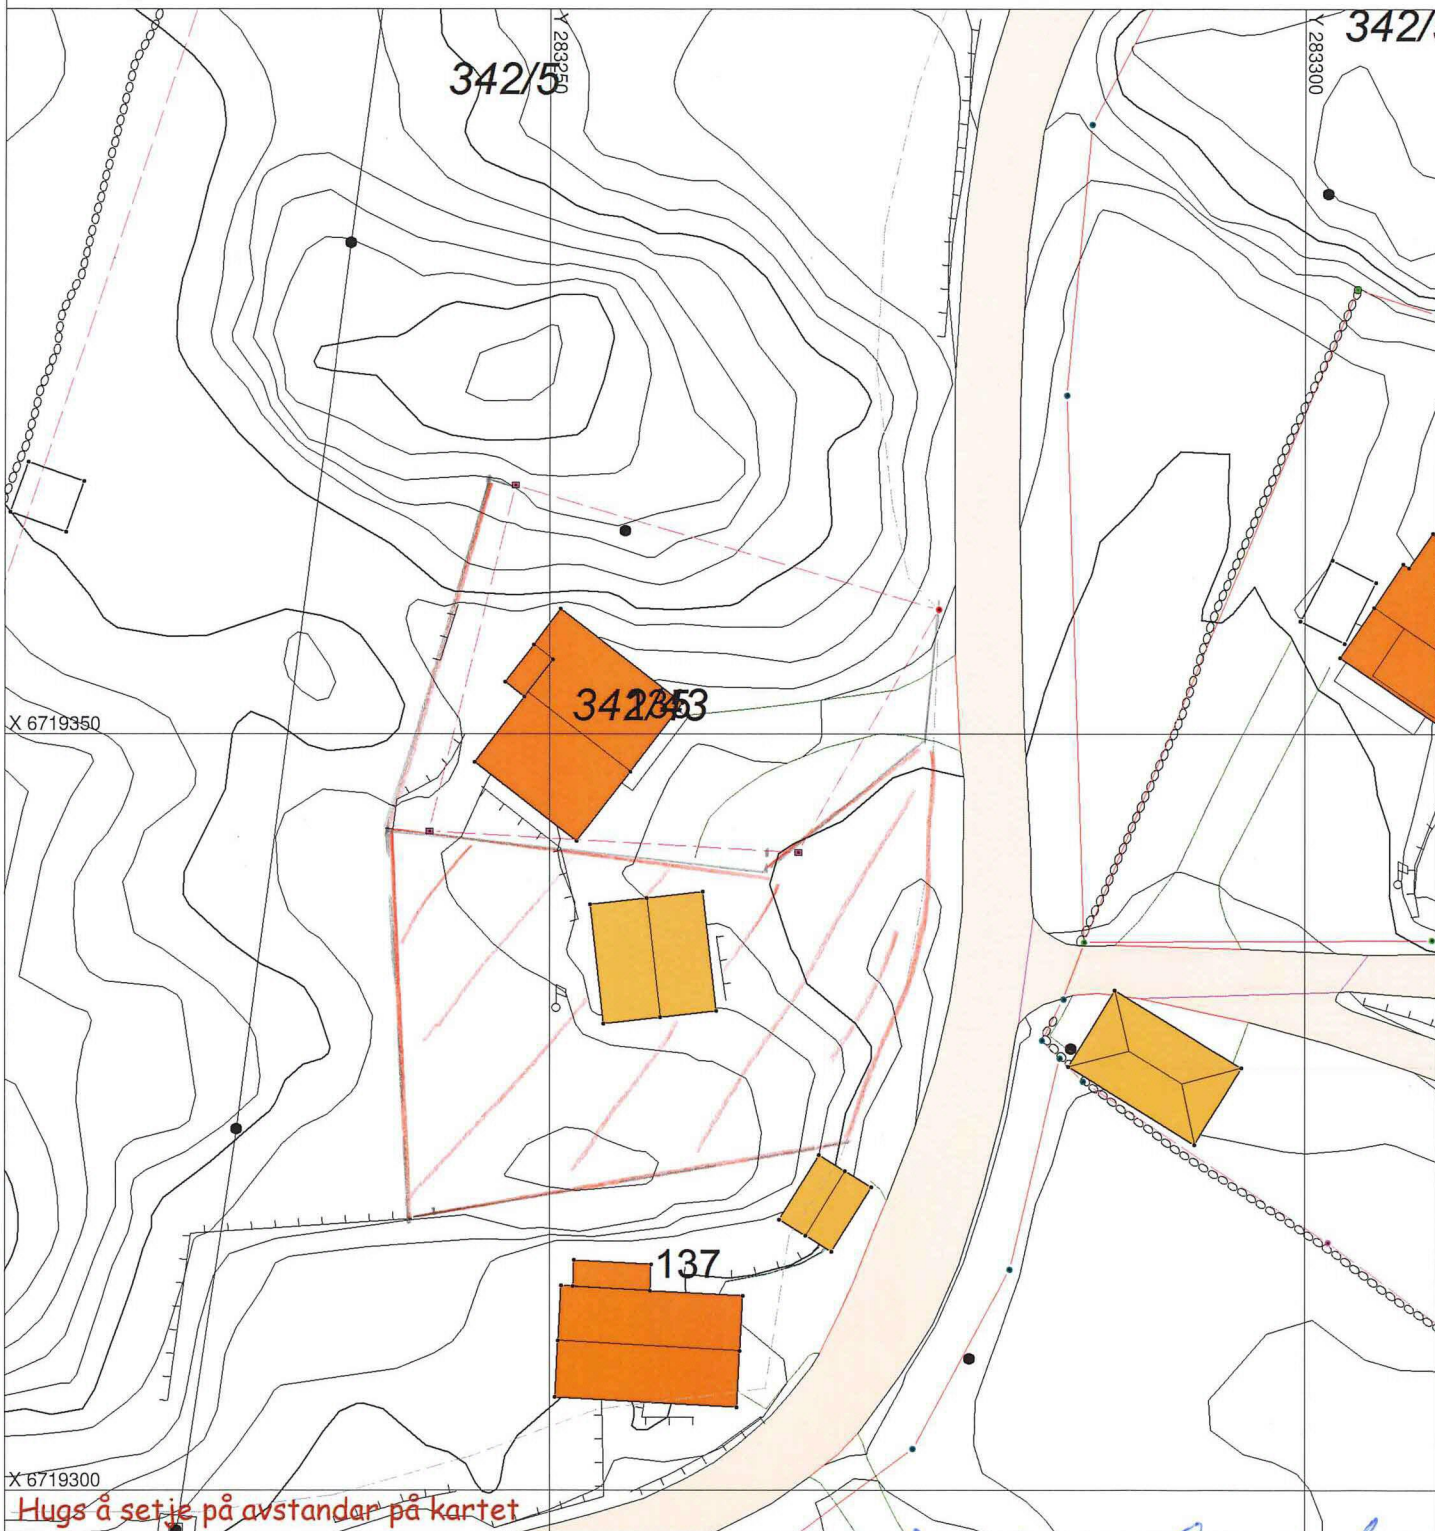

SITUASJONSPLAN




Tiltak

Leif Steinhovden

Anne Karin Steinhovden

Underskrift Situasjonsplan

Dato 18-2-20

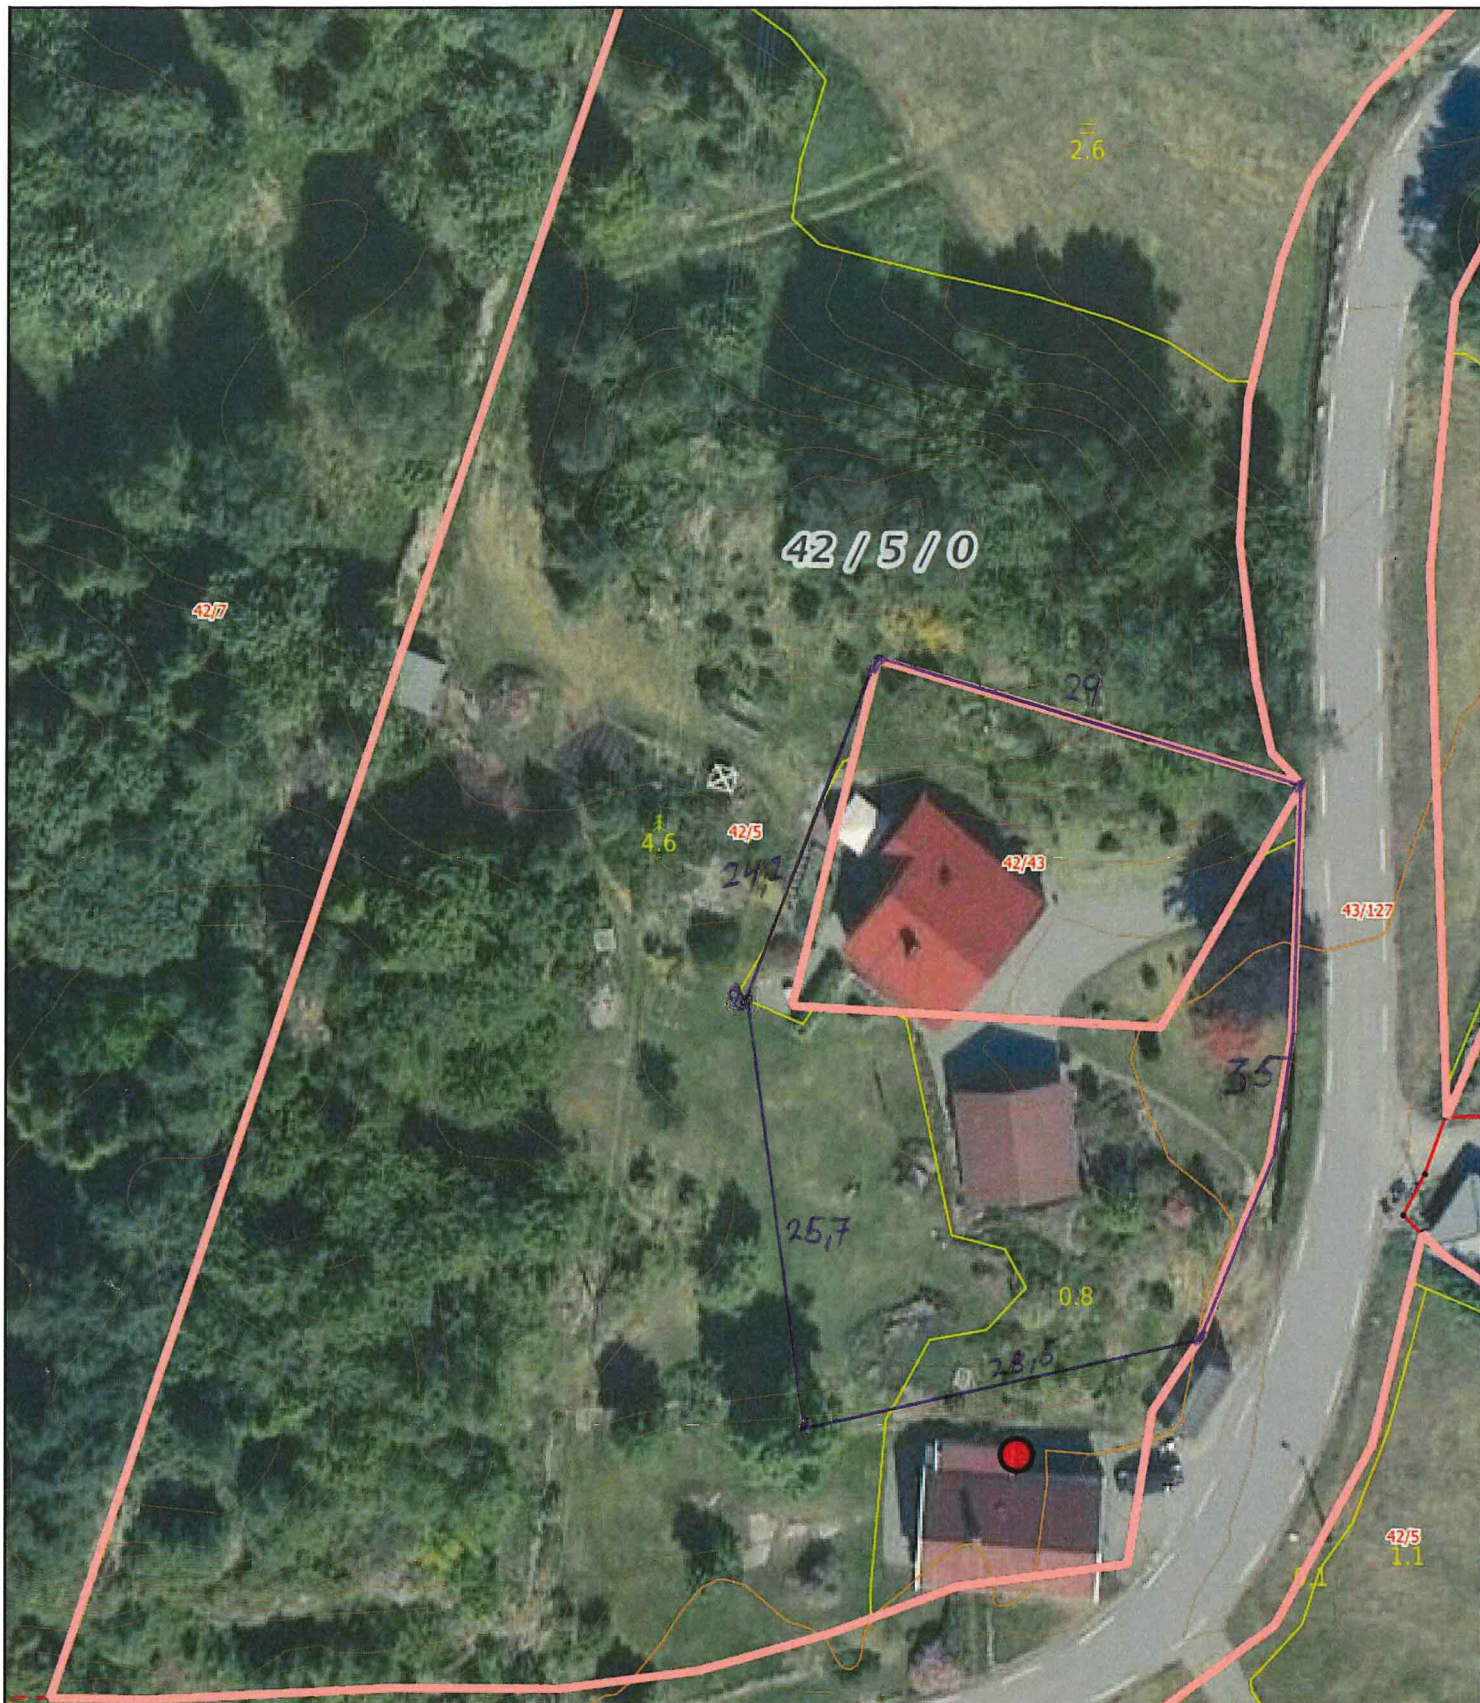

0 5 10 15m

Målestokk 1: 500 ved A4 utskrift

Utskriftsdato: 26.11.2019 11:17

Eiendomsdata verifisert: 26.11.2019 11:16

GÅRDSKART 1256-42/5/0

Tilknyttede grunneiendommer:

42/5/0

Markslog (AR5) 7 klasser

TEGNFORKLARING

	Fulldyrka jord
	Overflatedyrka jord
	Innmarksbeite
	Produktiv skog
	Annet markslog
	Bebygd, samf., vann, bre
	Ikke klassifisert
	Sum

AREALTALL (DEKAR)

25.1	
0.0	
13.7	38.8
18.3	18.3
111.0	
3.0	114.0
0.0	0.0
171.1	171.1

Kartet viser valgt type gårdskart for eiendommen man har søkt på. I tillegg vises bakgrunnskart for gjenkjennelse.

Arealstatistikken viser arealer i dekar for alle teiger på eiendommen. Det kan forekomme avrundingsforskjeller i arealtallene.

Ajourføringsbehov meldes til kommunen.

Arealressursgrenser

Eiendomsgrenser

Driftssenterpunkt



NIBIO

NORSK INSTITUTT FOR
BIOØKONOMI