

# Kartvedlegg til protokoll for oppmålingsforretning

Alver Kommune

N

Eigedom  
419/10

Saks nr  
20207464


Oppdragnr

Rekvirent  
Risnes Thomas

Forretningsdato  
15/4/2020

Landmålar  
Kjartan Medaas

Målestokk 1:500

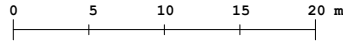

Beskriving/avtalar:

