



Notat

Til: Rune Kilen

Kopi til:

Saksbehandler: Plan og byggesak/Larissa Dahl
Vår referanse: 20/3641 - 3 / GBNR-123/150, FA-L42
Dato: 20.04.2020

Emne: Intern oversendelse - notat - to avkjørsler gbnr 123/150 Risa

Tiltak: Tomannsbustad
Byggjestad: Gbnr: 123/150
Tiltakshavar: Vest Norsk Bygg AS
Ansvarleg: Vest Norsk Bygg AS
søklar:

Viser til vedlagt søknad Ett-trinns søknad med 12 ukers frist som er mottaken hos oss 30.01.2020.

Vi ber om at eventuelle merknader til saka vert sendt oss innan 30.04.20.

Planstatus

Eigedommen ligg i regulert område innanfor det som i reguleringsplanen for Rissundet 28091977 er definert som bustadforemål.


Kan ikkje se om det er tillatt med to avkjørsler til same eiendommen.

Byggjegrænse mot veg er vist med rød strek på kartutsnitt nedanfor. Tomten ligg i område B3, i reguleringsplankart:

Utsnitt plankart, eg har teikna rød strek over regulert byggegrense



Utsnitt situasjonsplan

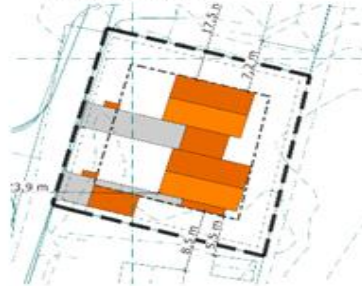

Regner med at vegavdelinga skal ha saka til uttale, siden det er ikkje regulert avkjørsler. Er det slik at dere må tillate ny avkjørsel/2 avkjørsler i denne saka! til tomt eller kun uttale Dere? Ser kanskje problemer med å snu på eigen grunn også for en av carporter.

Takk for svar.

Larissa Dahl | Rådgjevar Plan og byggesak

E-post: byggesak@alver.kommune.no

Innbyggjarservice: +47 56 37 50 00

www.alver.kommune.no