


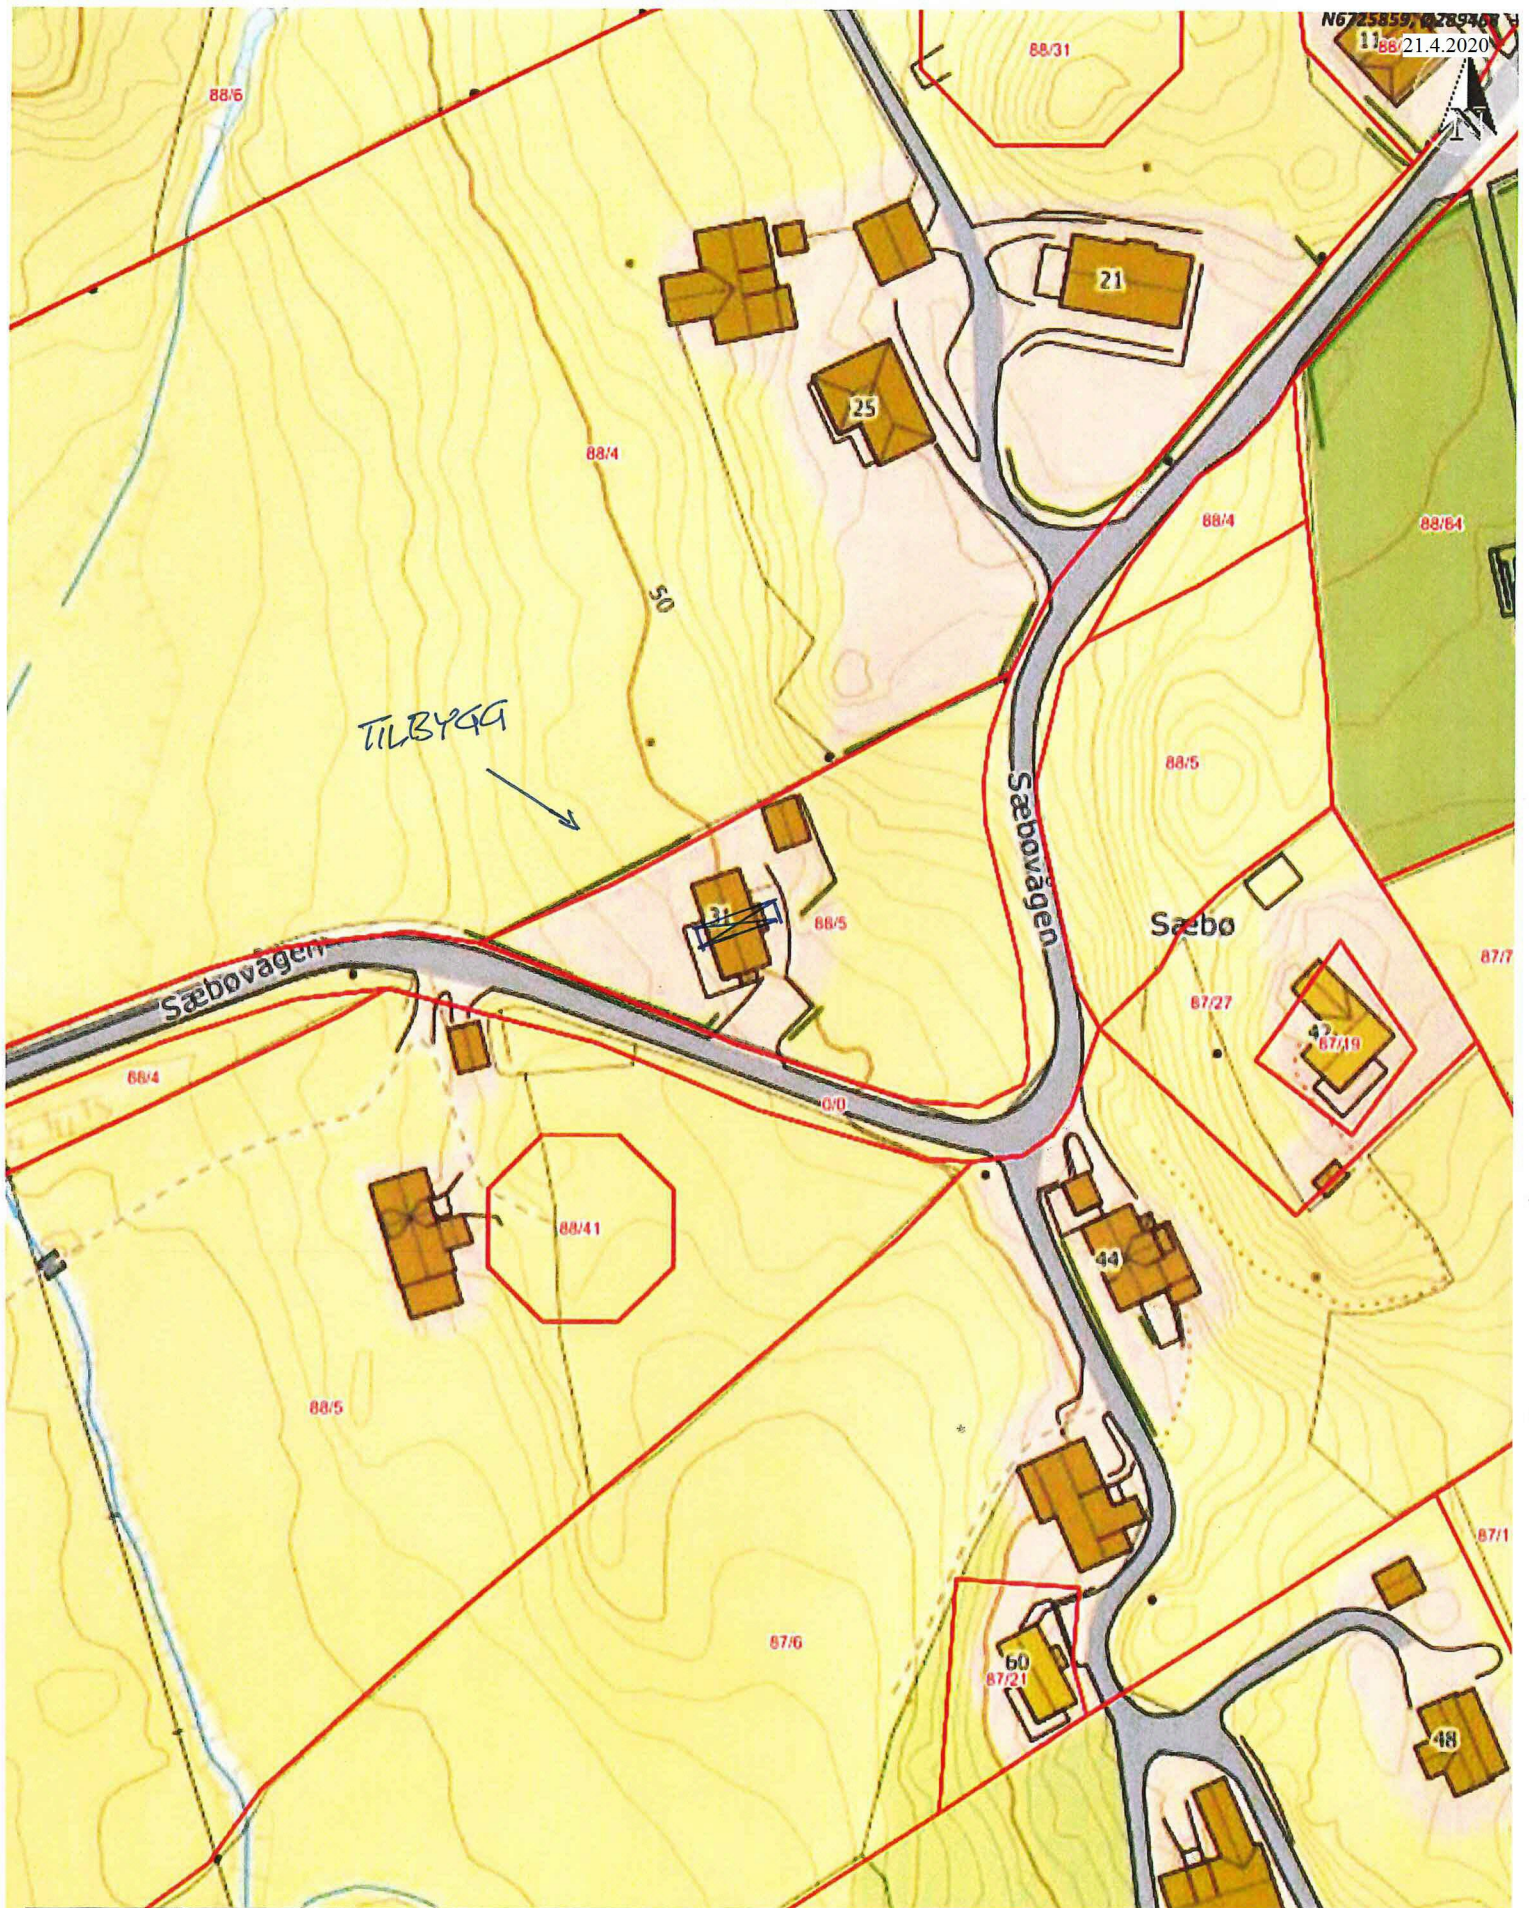

Situasjonskart -

Dato: 14-08-2019

NHdigi.no

Målestokk: 1:1 000

30m