

**For matrikkelenhet:**

Kommune: 4631 - ALVER
Gårdsnummer: 428
Bruksnummer: 187

Utskriftsdato/klokkeslett: 22.04.2020 kl. 10:20
Produsert av: Kjartan Medaas
Attestert av: Alver kommune

Orientering om matrikkelbrev

Matrikkelbrevet er hjemlet i «Lov om eigedomsregistrering» (matrikkelova) av 17. juni 2005. Etter definisjonen i matrikkelovens § 3 d) er matrikkelbrevet en attestert utskrift av matrikkelen som viser alle registrerte opplysninger om en matrikkelenhet ved oppgitt dato.

Om fullstendighet og nøyaktighet i matrikkelbrevet

Matrikkelen ble etablert ved konvertering av data fra tidligere registre. Det kan variere hvor gode disse dataene er med hensyn på fullstendighet og nøyaktighet. I enkelte tilfeller kan grensepunkt og grenselinjer mangle helt eller delvis eller være feil registrert. Det kan også være feil og mangler ved registrert bygnings- og adresseinformasjon. Fullstendighet og stedfestingsnøyaktighet er generelt bedre innenfor enn utenfor tettbygd strøk. Vær oppmerksom på at for mange matrikkelenheter og bygg hefter usikkerhet ved arealet som oppgis.

For utfyllende informasjon: www.kartverket.no/matrikkelbrev

Matrikkelenhet

Matrikkelenhetstype: Grunneiendom
Bruksnavn:
Etableringsdato: 22.04.2020
Skyld: 0
Er tinglyst: Ja
Har festegrunner: Nei
Er seksjonert: Nei

Det er ikke registrert bygg på matrikkelenheten.

Arealrapport

Tekst	Areal	Kommentar
Beregn arealet for 428 / 187	716,5 m ²	

Eierforhold

Tinglyste eierforhold

Rolle	Status	Føds.d./org.nr	Navn	Bruksenhet	Adresse	Andel
Hjemmelshaver		979108036	KVALHEIM FRITIDSENTER AS		Marøyvegen 160 5937 BØVÅGEN	1 / 1

Oversikt over teiger

(EUREF89 UTM Sone 32)

Løpenr	Type	Hovedteig	Nord	Øst	Høyde	Areal	Merknader
1	Teig	Ja	6735801	276950		716,5 m ²	

Forretninger der matrikkelenheten er involvert


Forretning	Forretningsdokumentdato	Status	Tinglysing	Endret dato	Matrikkelføring
Forretningstype	Kommunal saksreferanse				Signatur Dato
Årsak til feilretting	Annen referanse				
Opprett ny grunneiendom ved fradeling	16.01.2020	Tinglyst		22.04.2020	medakjar 05.03.2020
Oppmålingsforretning	20/847				
		Rolle	Matrikkelenhet		Arealendring
		Avgiver	4631 - 428/63		-716,5
		Mottaker	4631 - 428/187		716,5
		Berørt	4631 - 428/184		0
		Berørt	4631 - 428/185		0
		Berørt	4631 - 428/186		0

Forretninger der matrikkelenheten er berørt

Forretning	Forretningsdokumentdato	Status	Tinglysing	Endret dato	Matrikkelføring
Forretningstype	Kommunal saksreferanse				Signatur Dato
Årsak til feilretting	Annen referanse				
Opprett ny grunneiendom ved fradeling	16.01.2020	Tinglyst		22.04.2020	medakjar 05.03.2020
Oppmålingsforretning	20/847	Rolle	Matrikkelenhet		Arealendring
		Avgiver	4631 - 428/63		-640,8
		Mottaker	4631 - 428/189		640,8
		Berørt	4631 - 428/187		0
		Berørt	4631 - 428/188		0
Opprett ny grunneiendom ved fradeling	16.01.2020	Tinglyst		22.04.2020	medakjar 05.03.2020
Oppmålingsforretning	20/847	Rolle	Matrikkelenhet		Arealendring
		Avgiver	4631 - 428/63		-639
		Mottaker	4631 - 428/188		639
		Berørt	4631 - 428/185		0
		Berørt	4631 - 428/186		0
		Berørt	4631 - 428/187		0


Oversiktskart for 428 / 187

Målestokk 1:1 000
EUREF89 UTM Sone 32

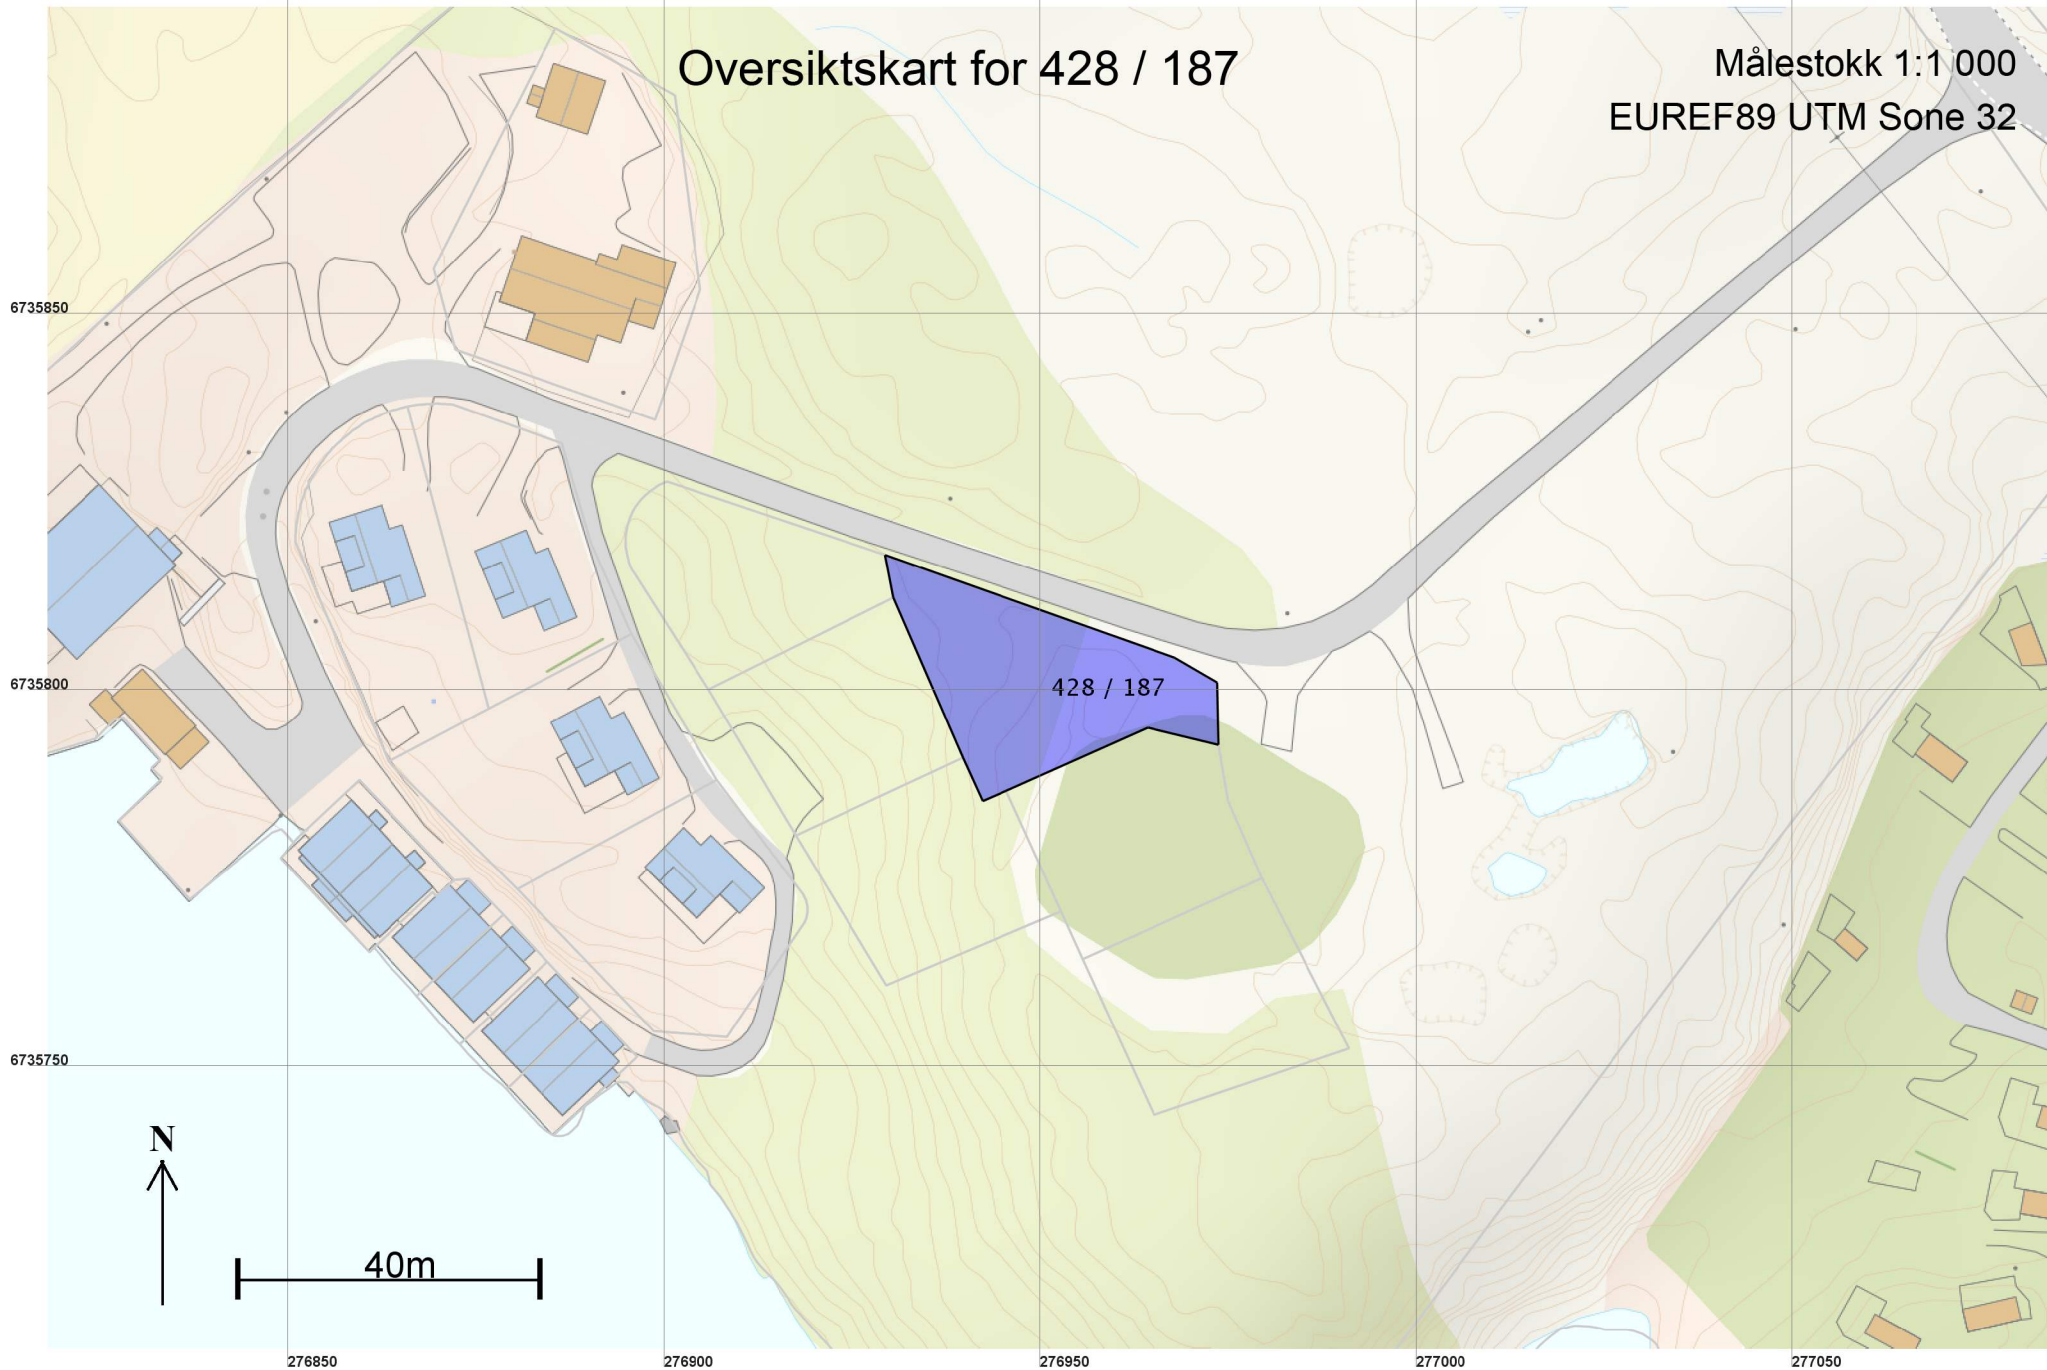

Teig 1 (Hovedteig) 428 / 187

Målestokk 1:250
EUREF89 UTM Sone 32

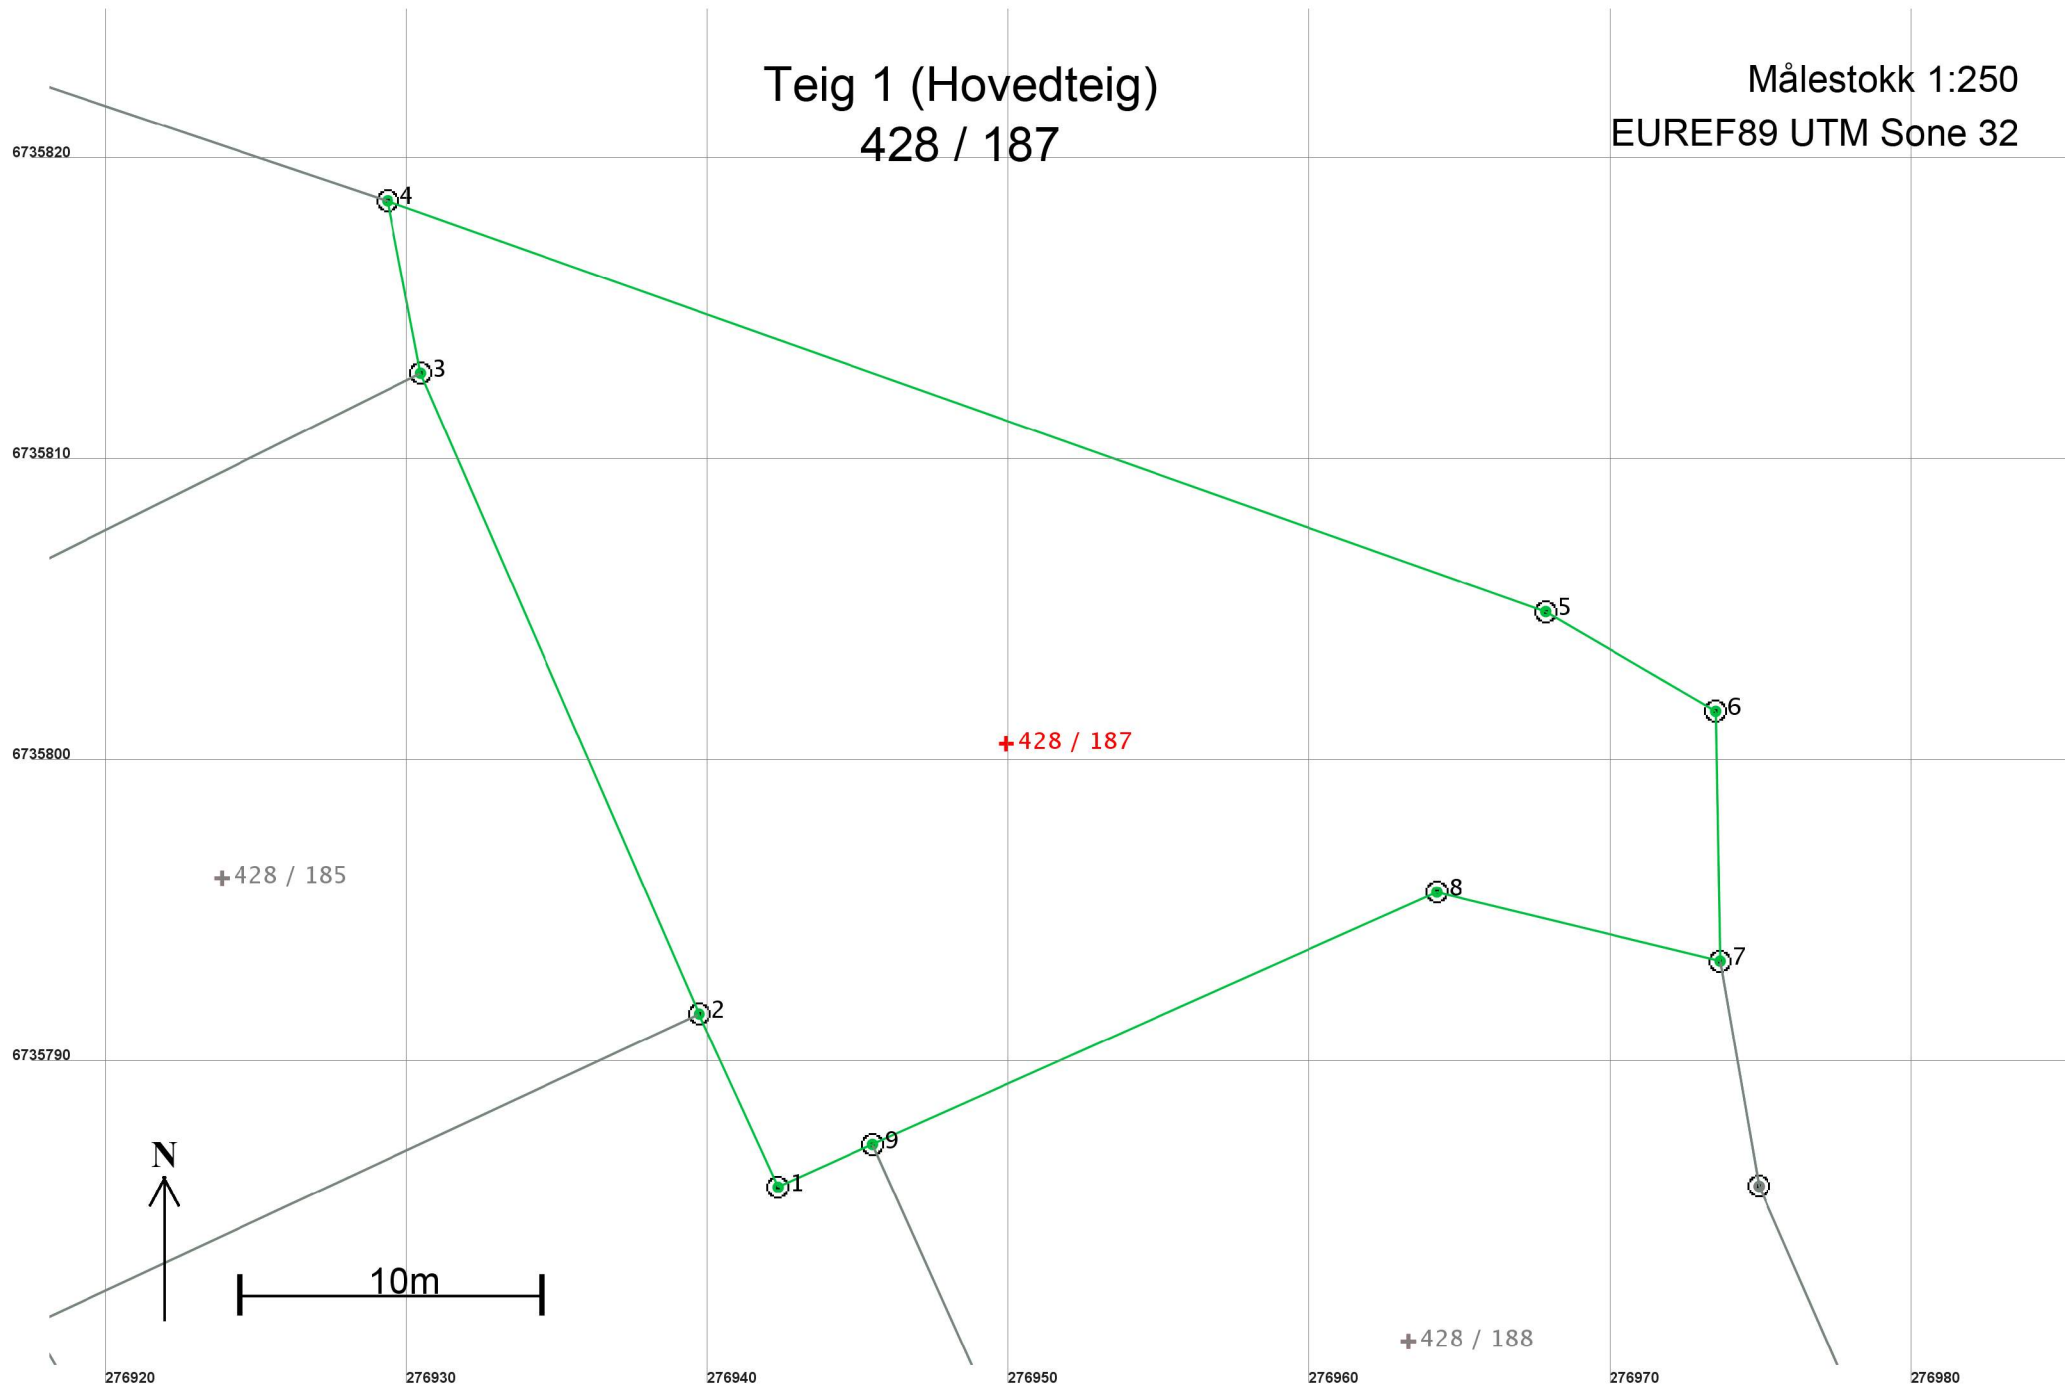

Areal og koordinater

Areal: 716,5

Arealmerknad:

Representasjonspunkt: Koordinatsystem: EUREF89 UTM Sone 32

Nord: 6735801

Øst: 276950

Grensepunkt / Grenselinje

Ytre avgrensing

Løpenr	Nord	Øst	Grensemerke nedsatt i / Grensepunkttype /		Målemetode	Nøyaktighet	Radius
			Lengde	Hjelpelinjetype			
1	6735786,04	276942,34	Jord 6,32	Offentlig godkjent grensemerke Ikke hjelpelinje	11 Terrengmålt: Totalstasjon	13	
2	6735791,79	276939,72	Jord 23,19	Offentlig godkjent grensemerke Ikke hjelpelinje	11 Terrengmålt: Totalstasjon	13	
3	6735813,06	276930,47	Jord 5,82	Offentlig godkjent grensemerke Ikke hjelpelinje	11 Terrengmålt: Totalstasjon	13	
4	6735818,78	276929,37	Jord 40,81	Offentlig godkjent grensemerke Ikke hjelpelinje	96 GPS kinematisk (Real time kinematic)	13	
5	6735805,14	276967,83	Jord 6,53	Offentlig godkjent grensemerke Ikke hjelpelinje	96 GPS kinematisk (Real time kinematic)	13	
6	6735801,84	276973,47	Jord 8,30	Offentlig godkjent grensemerke Ikke hjelpelinje	96 GPS kinematisk (Real time kinematic)	13	
7	6735793,54	276973,62	Jordfast stein 9,68	Offentlig godkjent grensemerke Ikke hjelpelinje	96 GPS kinematisk (Real time kinematic)	13	
8	6735795,83	276964,21	Jordfast stein 20,52	Offentlig godkjent grensemerke Ikke hjelpelinje	96 GPS kinematisk (Real time kinematic)	13	
9	6735787,46	276945,48	Jord 3,45	Offentlig godkjent grensemerke Ikke hjelpelinje	11 Terrengmålt: Totalstasjon	13	