
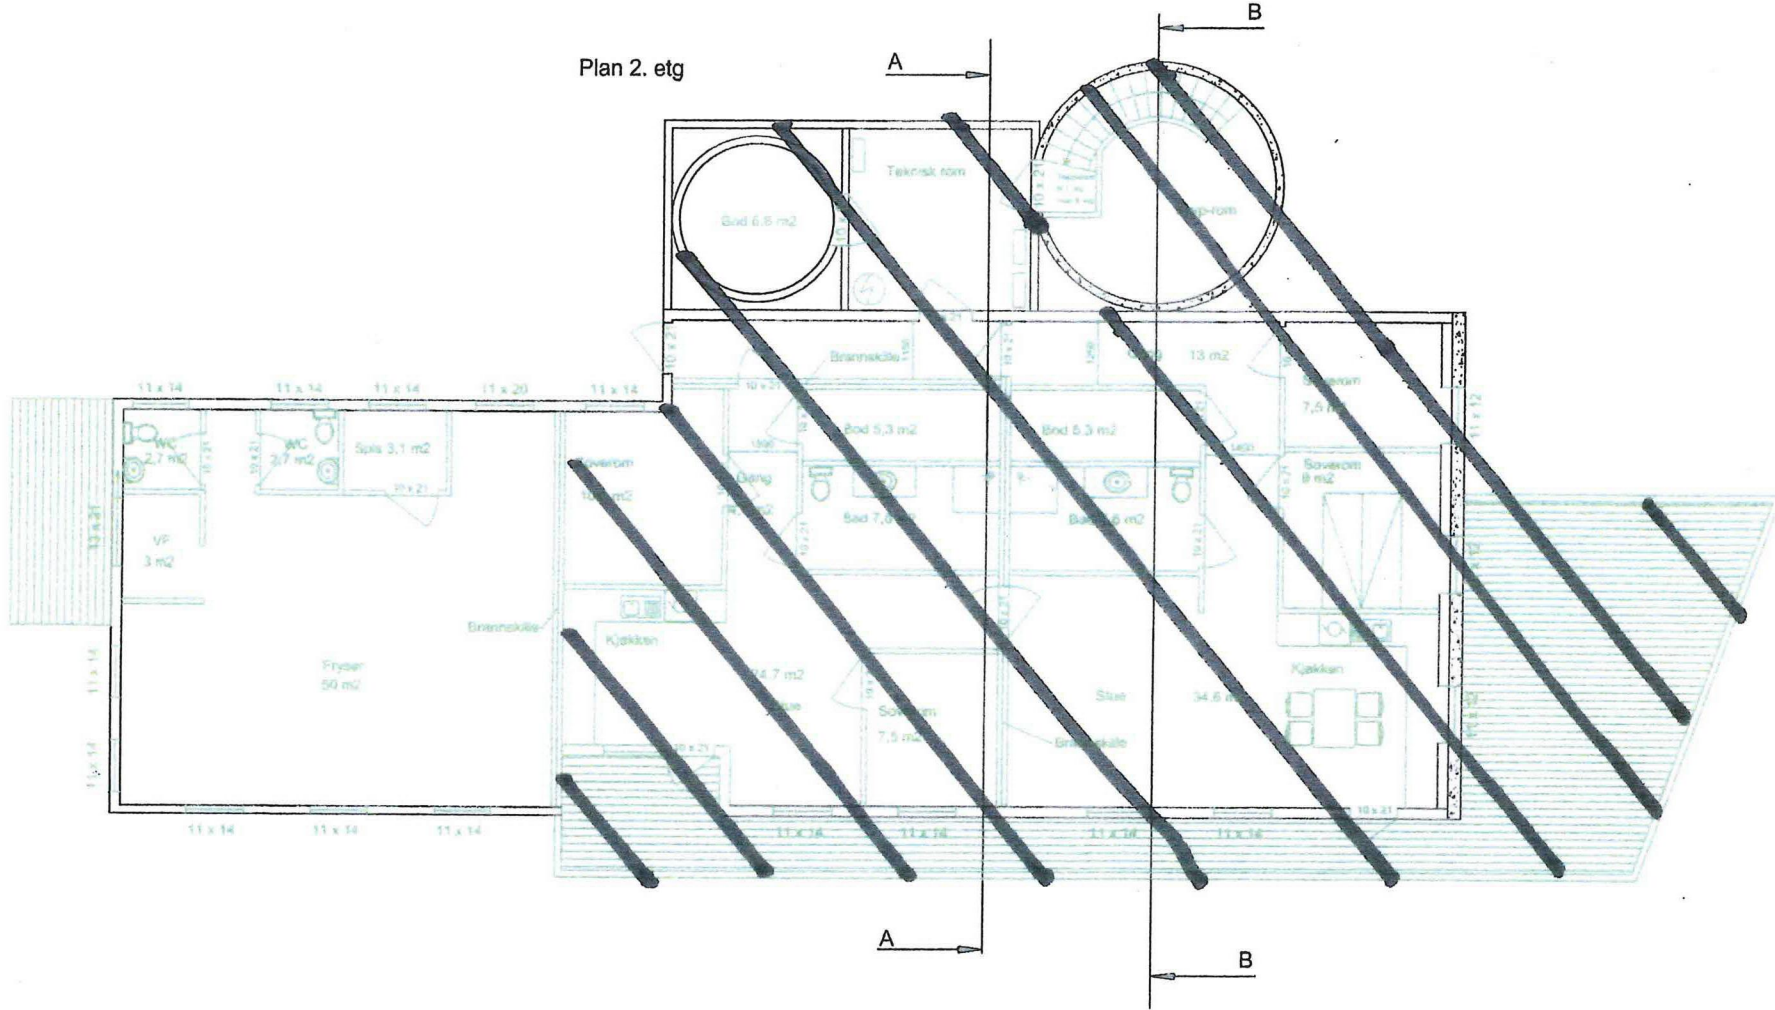



Plan 2. etg

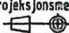

Dato 02.04.2018	Tegnet F. Kjellnes	Målestokk 1:100	
Kommune Lindås	Gards / Bruks nr.	Prosjeksjonsmetode 	


Plantegning 2. etg

Erstattet for:	Erstattet av:
----------------	---------------

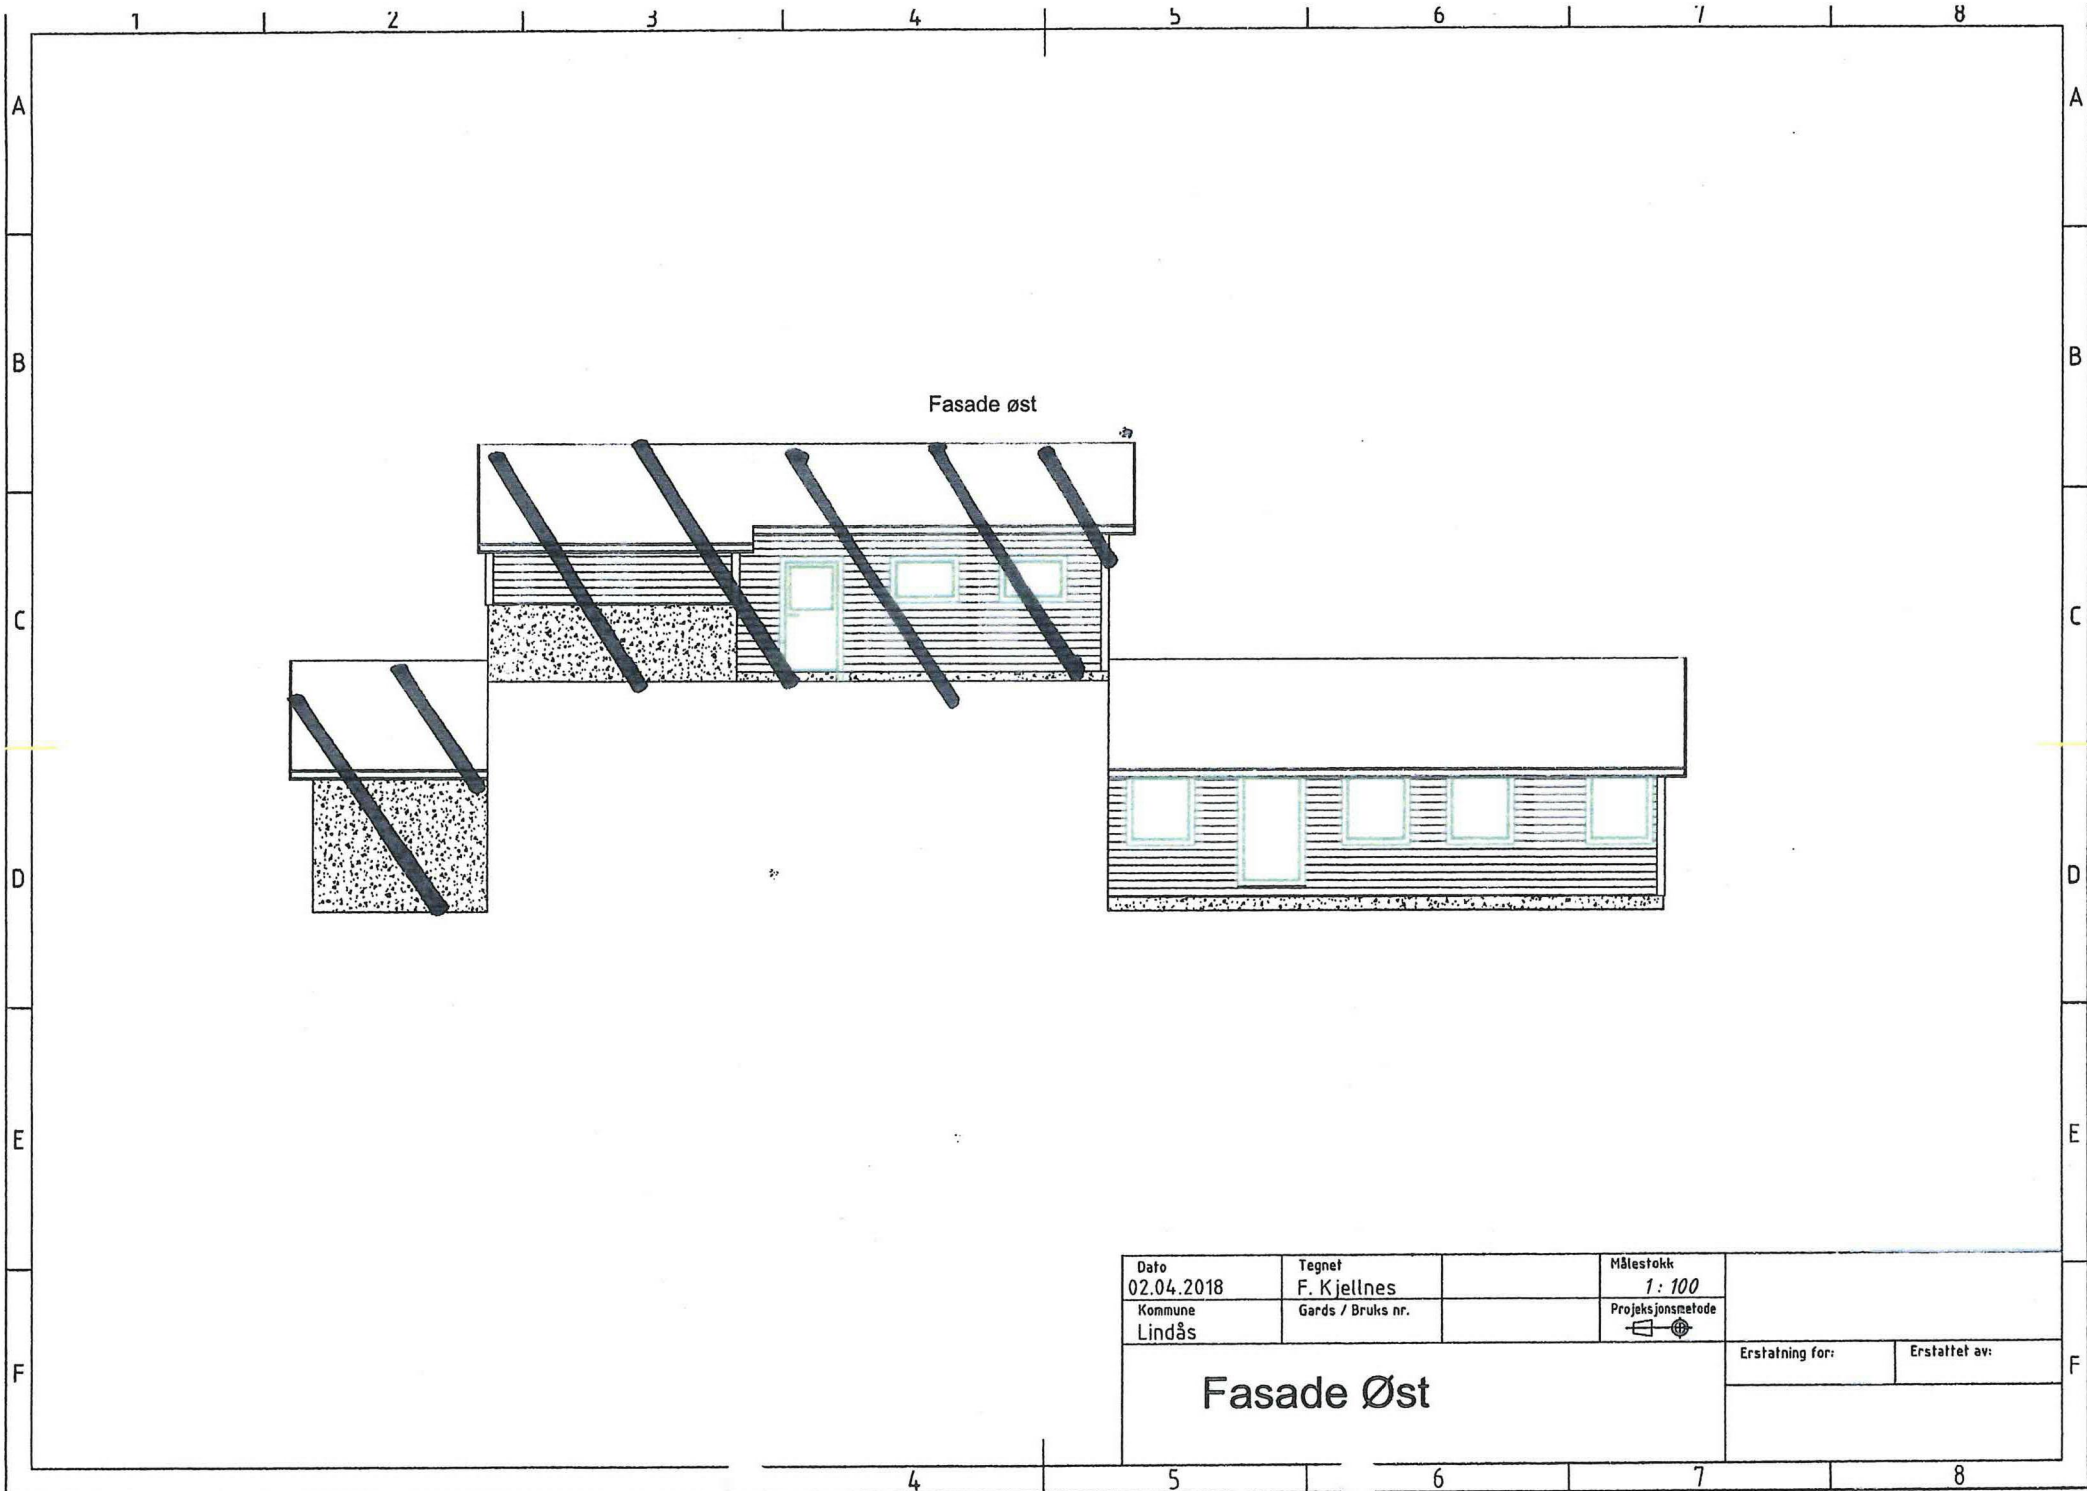

Fasade øst


Dato 02.04.2018	Tegnet F. Kjellnes	Målestokk 1:100		
Kommune Lindås	Gards / Bruks nr.	Projeksjonsmetode 	Erstatning for:	Erstattet av:
Fasade Øst				

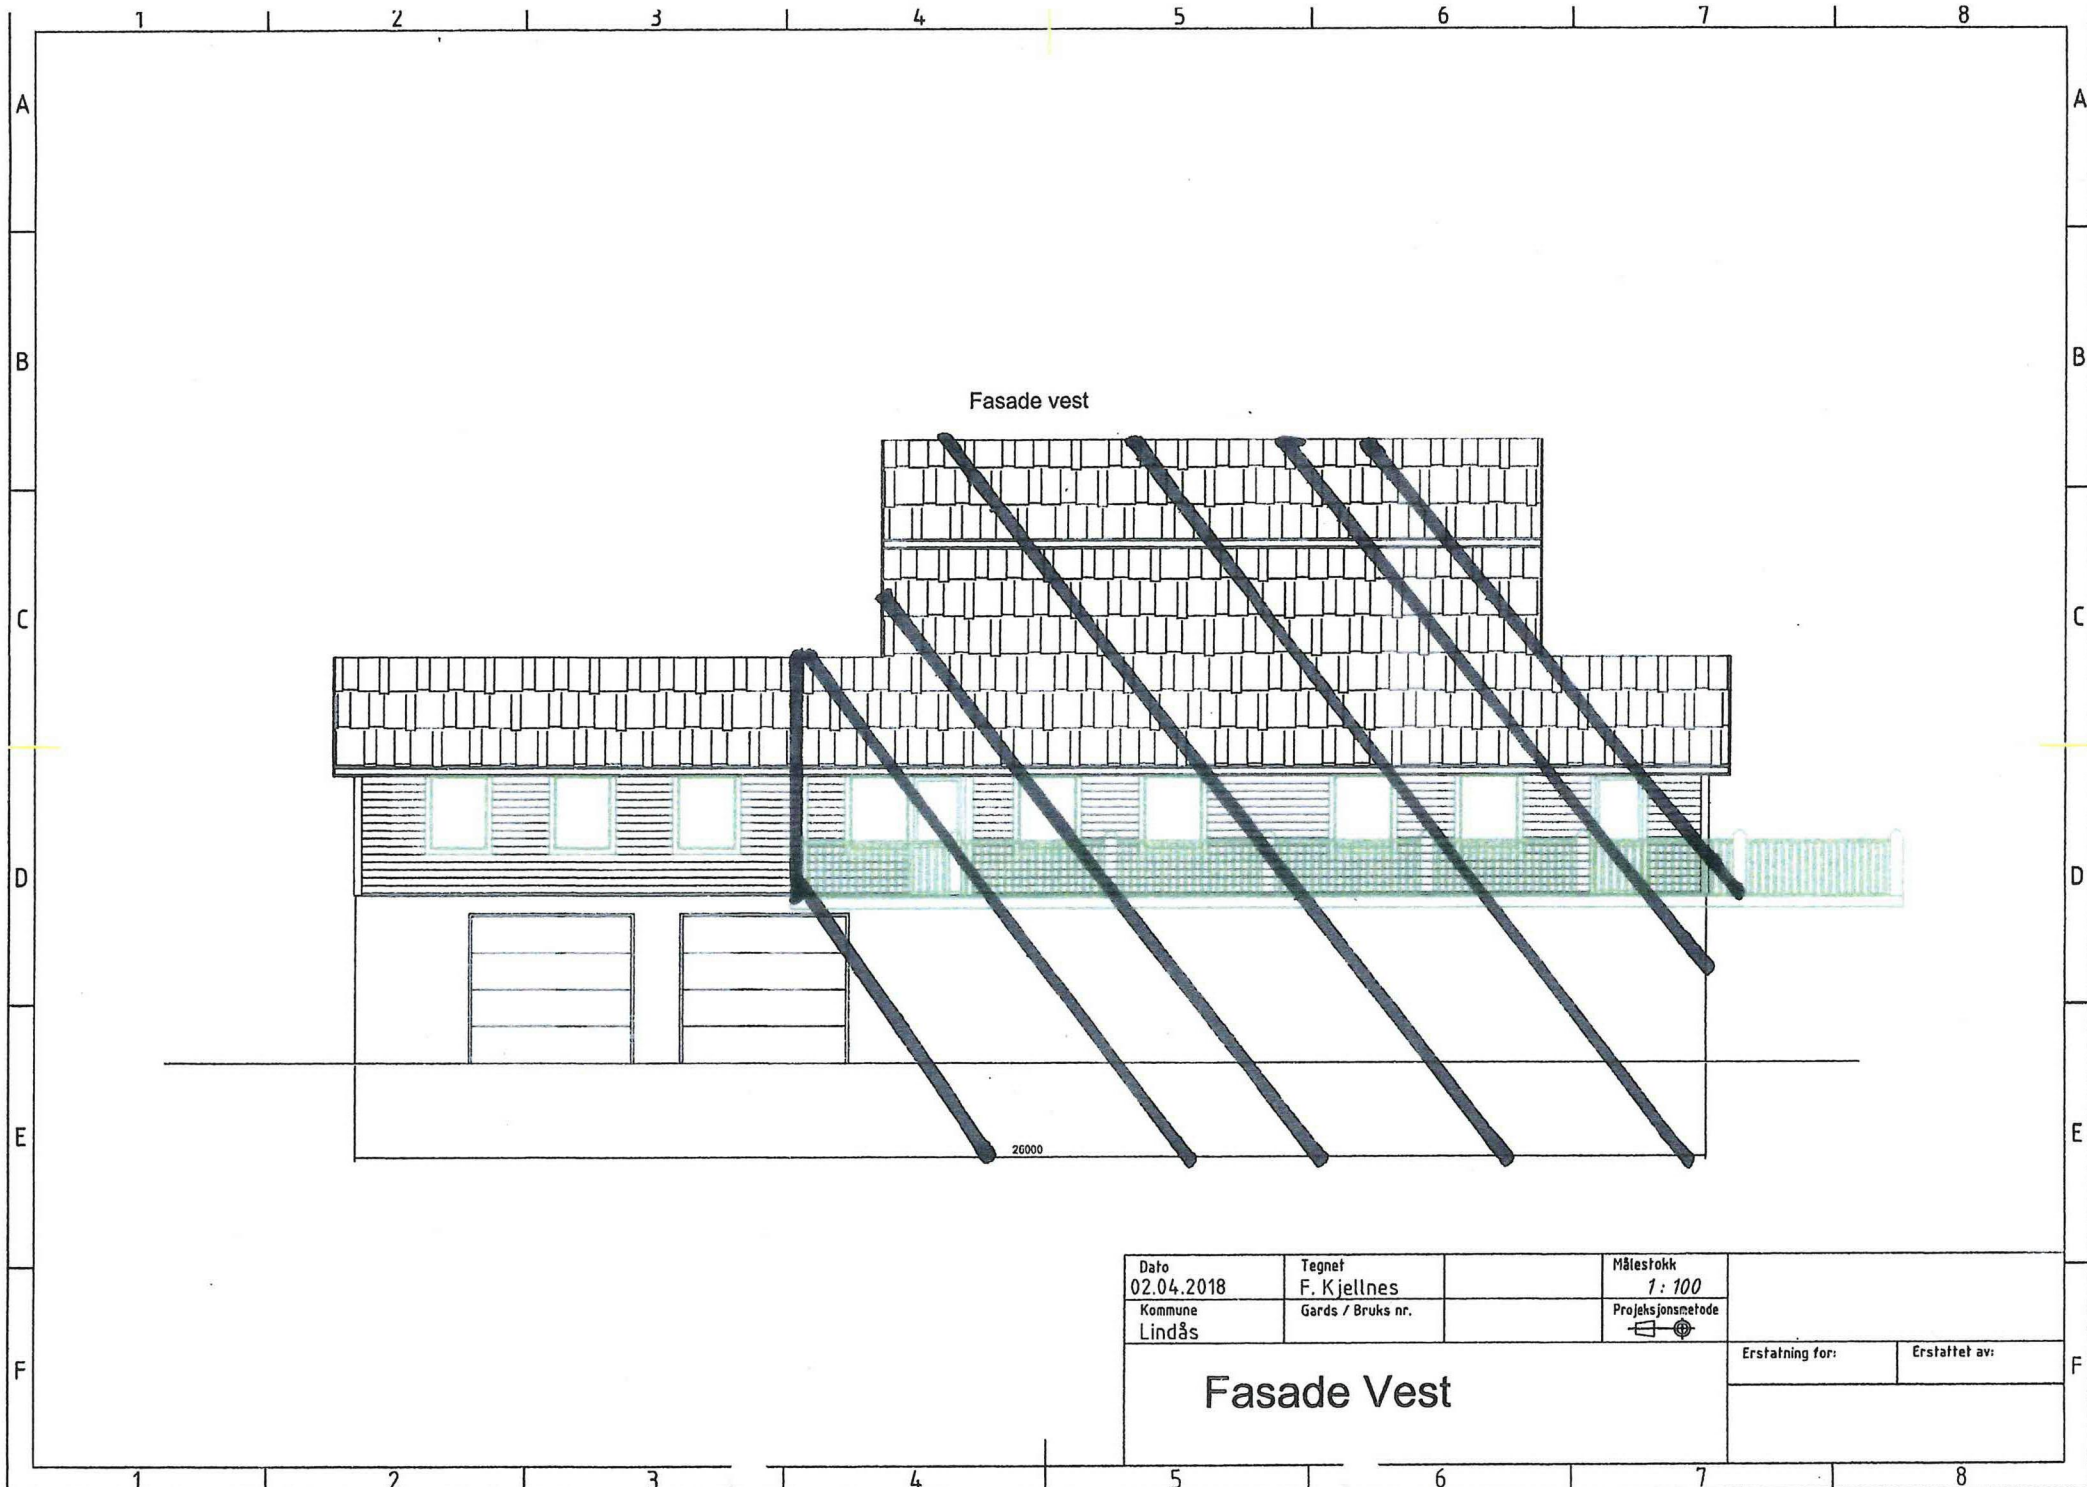

Fasade vest

26000

Dato 02.04.2018	Tegnet F. Kjellnes	Målestokk 1:100		
Kommune Lindås	Gards / Bruks nr.	Prosjeksjonsmetode 	Erstatning for:	Erstattet av:
Fasade Vest				

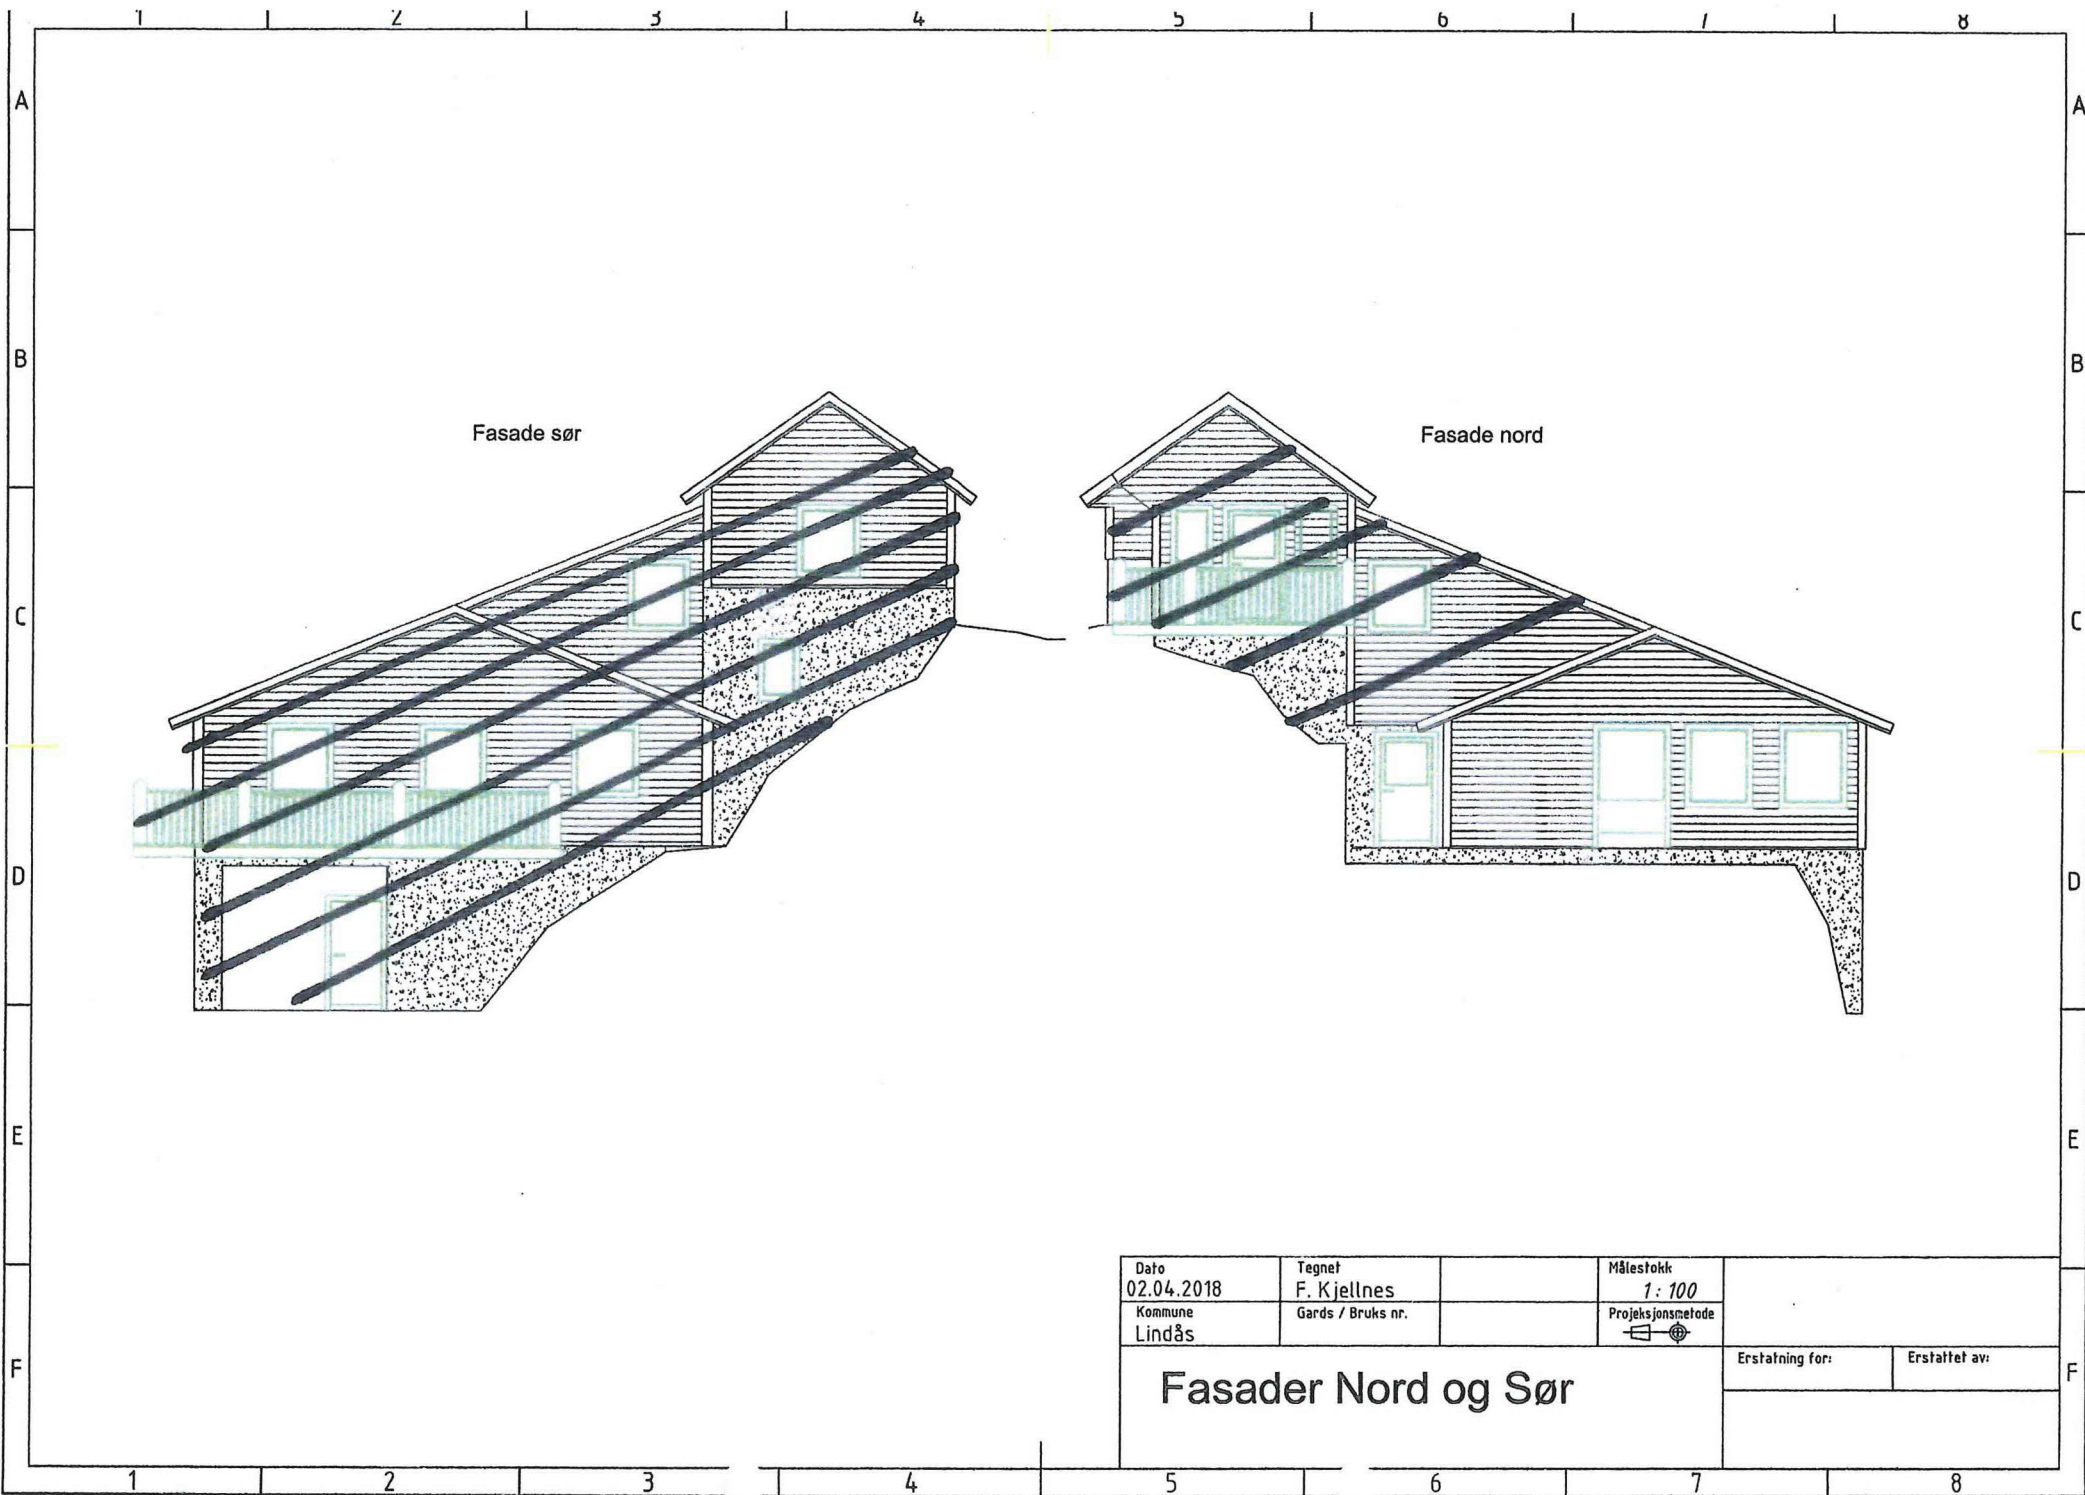

Fasade sør

Fasade nord

Dato 02.04.2018	Tegnet F. Kjellnes	Målestokk 1:100		
Kommune Lindås	Gards / Bruks nr.	Projeksjonsmetode 	Erstatning for:	Erstattet av:
Fasader Nord og Sør				