


Utsleppstad Skodvensvatnet

Mnr vann mangler

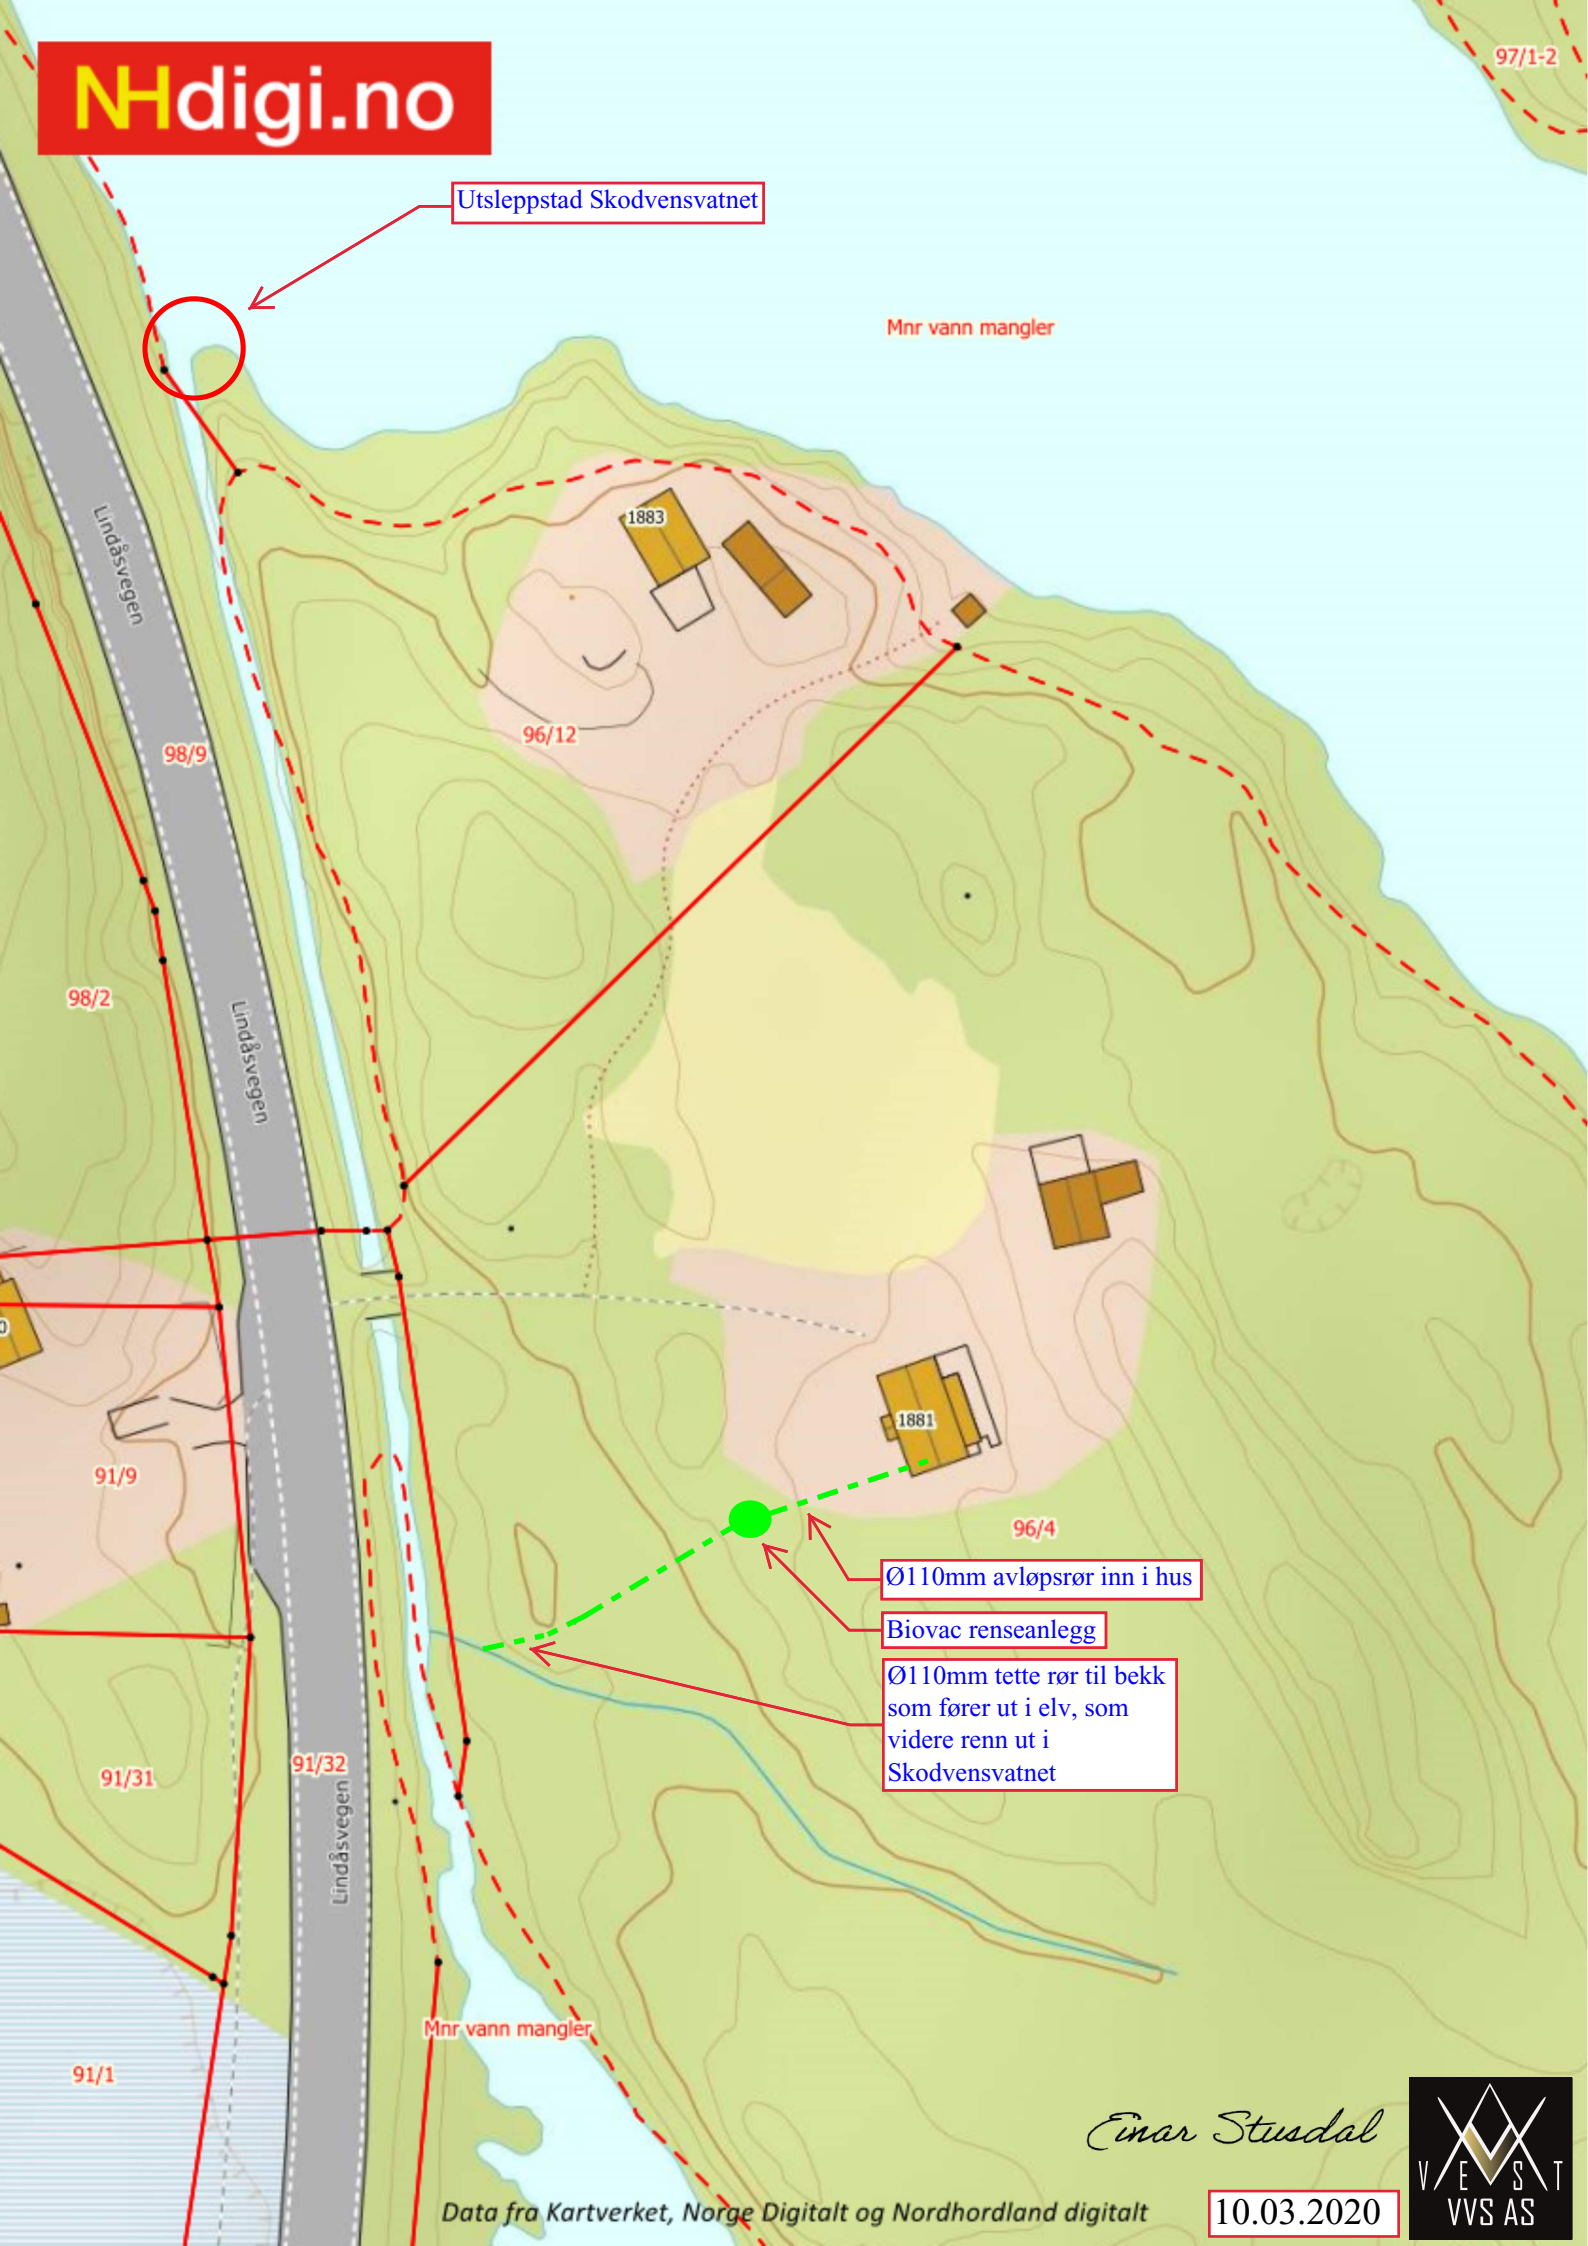

Lindåsvegen

98/9

98/2

Lindåsvegen

96/12

1883

91/9

1881

96/4

91/31

91/32

Lindåsvegen

Mnr vann mangler

91/1

Ø110mm avløpsrør inn i hus

Biovac renseanlegg

Ø110mm tette rør til bekk som fører ut i elv, som videre renn ut i Skodvensvatnet

Einar Stusdal