


Godkjent kartutsnitt for tillatelse til utlegging av vann- og avløpsledning i sjø - gnr-bnr 354-37, Alver komme

21.04.2020 Hanne Gunnarskog

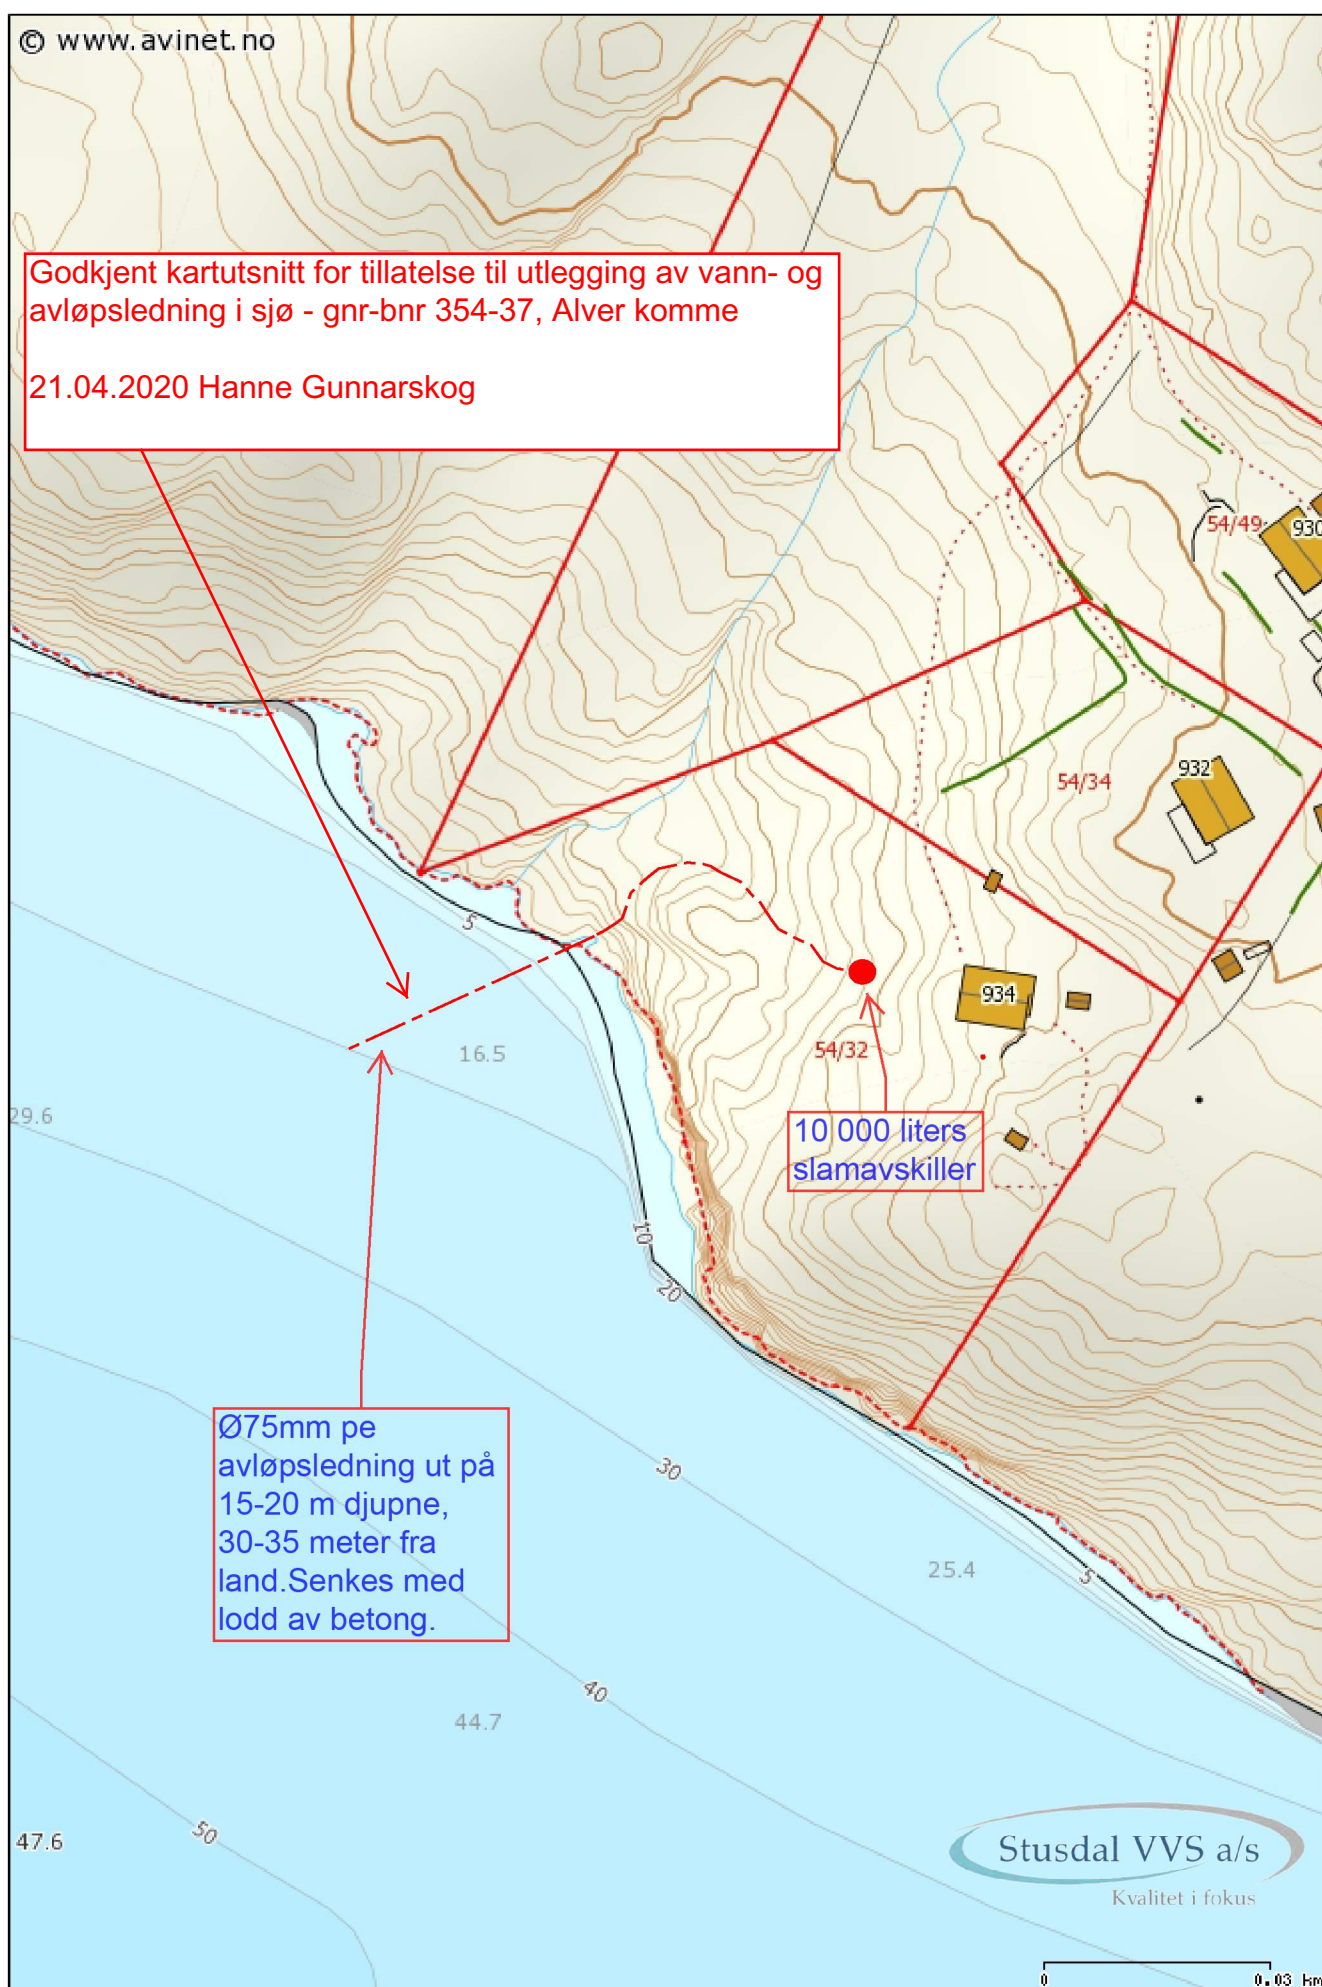

10 000 liters
slamavskiller

Ø75mm pe
avløpsledning ut på
15-20 m djupne,
30-35 meter fra
land. Senkes med
lodd av betong.

Stusdal VVS a/s
Kvalitet i fokus

0 0.03 km