
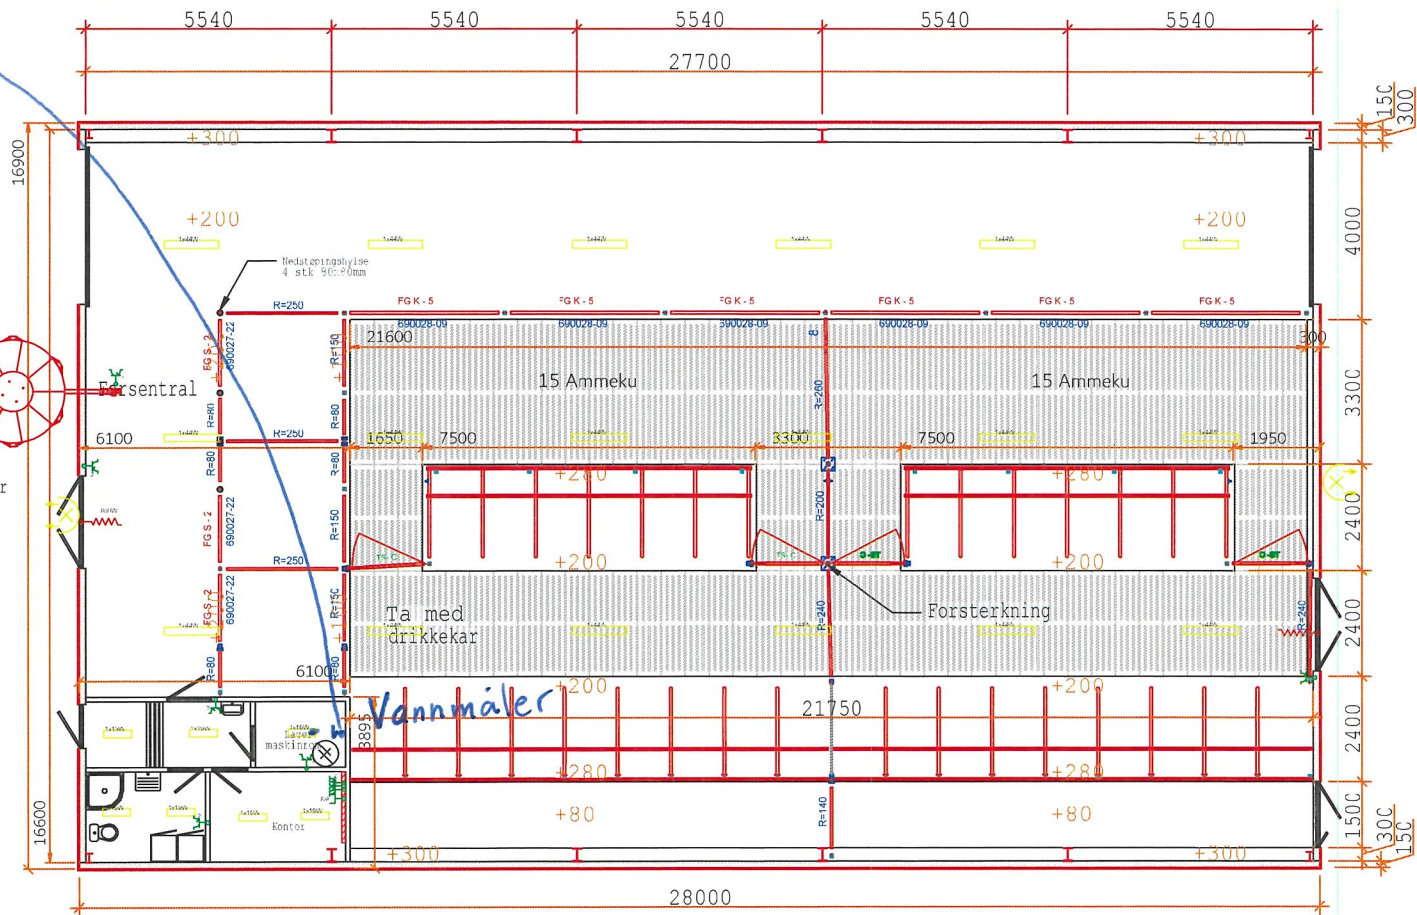


Vann $\phi 40\text{mm}$


- Lys og stikk Birom
- Jording
- kraftforskrue Manuell
- Lys
- Siruleringspumpe vann
Varme 3kw
- 2 stk porter m/
varmekabel
- 1 stk kombistikk ved
dør ut fra bing

Kalvingsbinge
lettgrinder
Stolper med
støpehiser

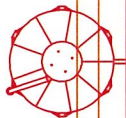

53 stolper for nedstøp

Hjelmås VVS as
P. Ag 23.4.20

SIGN:		DATO: 20.02.2020				
GODKJENT		DATO				
Plan 1. etasje				MALESTOKK	FILNAVN: Fell6011	REV
				TEGN.NR.:		
				ERSTATNING FOR:		ERSTATTET AV:
HENVISNING:		BEREGNING:		INFO:		