


Planert terreng
Eksisterende terreng



Siden lekeplass er ferdig planert vil det bli en jevn høyde på muren på ca 1,2m.
Lengde ca 30m


Steinfylling prosjekters/utføres ikke av BoligPartner AS

"Nostalgi"
 BORGHEIM Spes.

FASADE 3  <small>Denne tegning tilhører BoligPartner AS og kan ikke benyttes uten skriftlig samtykke</small>	Tiltakshaver : Hjalmar Petersen	Dette tiltaket er prosjektert etter TEK 17	MÅL 1 : 100
	Byggeplass : Stølhaugane 9, 5911 Alversund	Gnr: 141 Bnr: 86 Fnr:	Dato 22.10.19 Sign.ab Pnr.:238010033 Tegnings Nr. — 507

 Planert terreng
 Eksisterende terreng

Fjellknaus innover
nabotomt skal planeres ut.
Dette skjer i samarbeid med nabo,
felles innkjøring.

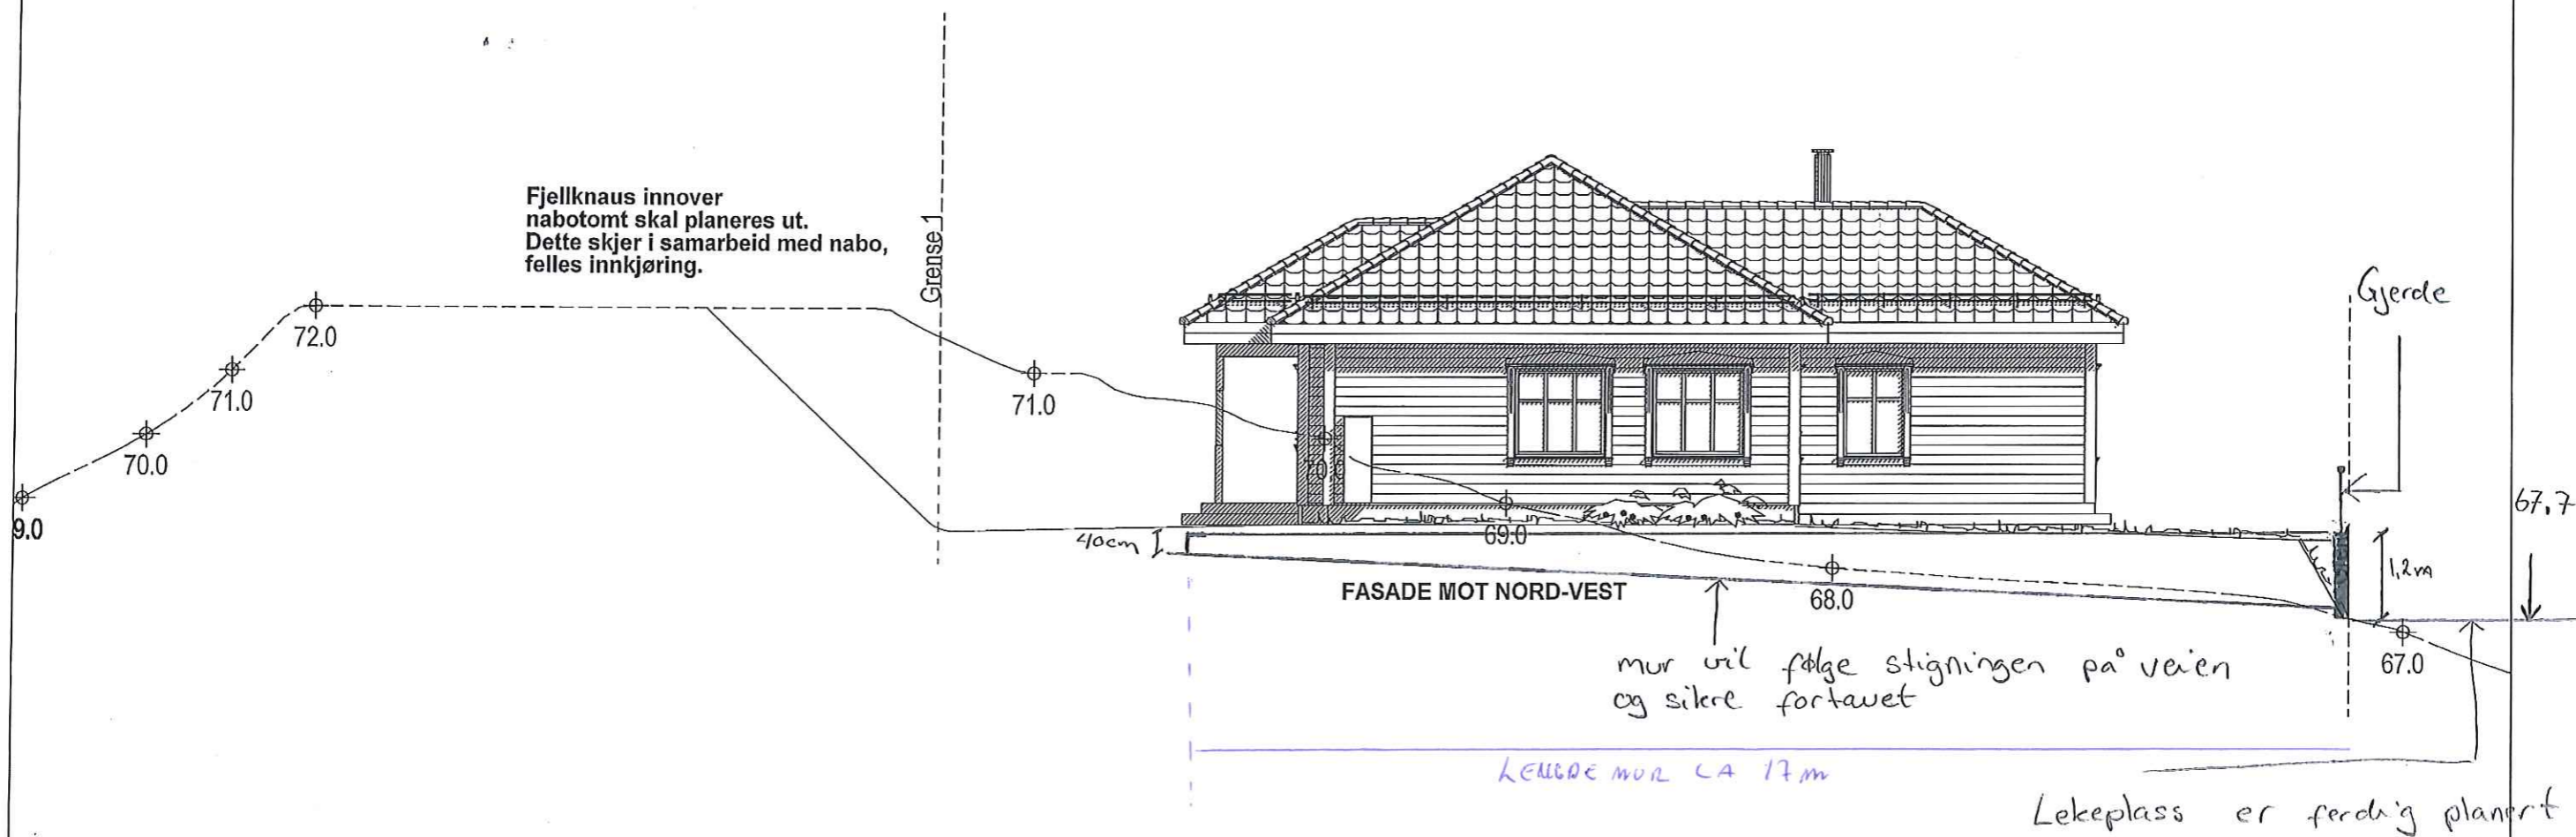

"Nostalgi"
BORGHEIM Spes.

FASADE 2

BoligPartner

Denne tegning tilhører BoligPartner AS og kan ikke benyttes uten skriftlig samtykke

Tiltakshaver :
Hjalmar Petersen

Byggeplass :
Stølhaugane 9, 5911 Alversund

Dette tiltaket er prosjektert etter TEK 17

Gnr: 141
Bnr: 86
Fnr:

MÅL 1: 100

Dato 22.10.19 Sign.ab

Pnr.:238010033

Tegnings Nr.
— 506