


---

**Fra:** Arne Helgesen  
**Sendt:** 2. april 2020 07:44  
**Til:** arne.hope@hotmail.com  
**Kopi:** Bente Skårnes Førland  
**Emne:** SV: Sender i e-postmelding – Søknad om tilknytning til kommunal vassleidning - GBNR 1041 Haukås (L)(65067).pdf

Dersom du skal knytte dette huset til offentlig vannforsyning, må du ha eit godkjent utslipp, dette må dokumenteres i ein eventuell søknad.

På Haukås ligg det kommunal hoved vannledning langs sør sida av fylkesveg, dersom du skal knytte deg til her, vil det i så fall bli ein svært lang trase, og du må krysse fylkesveg.

Har merka 3. boliger i nærheten A,B og C som har ein felles privat vannledning, denne er 50 mm. Opp til hus B, ( om opplysninger i kart er korrekt) Dersom du kan få ein skriftlig avtale med dei, om rett til tilknytting, ville det være det enkleste. Ein slik avtale må i så fall tinglyses, du må og ha ein tinglyst avtale om rett til å etablere vannledning over anna manns grunn.

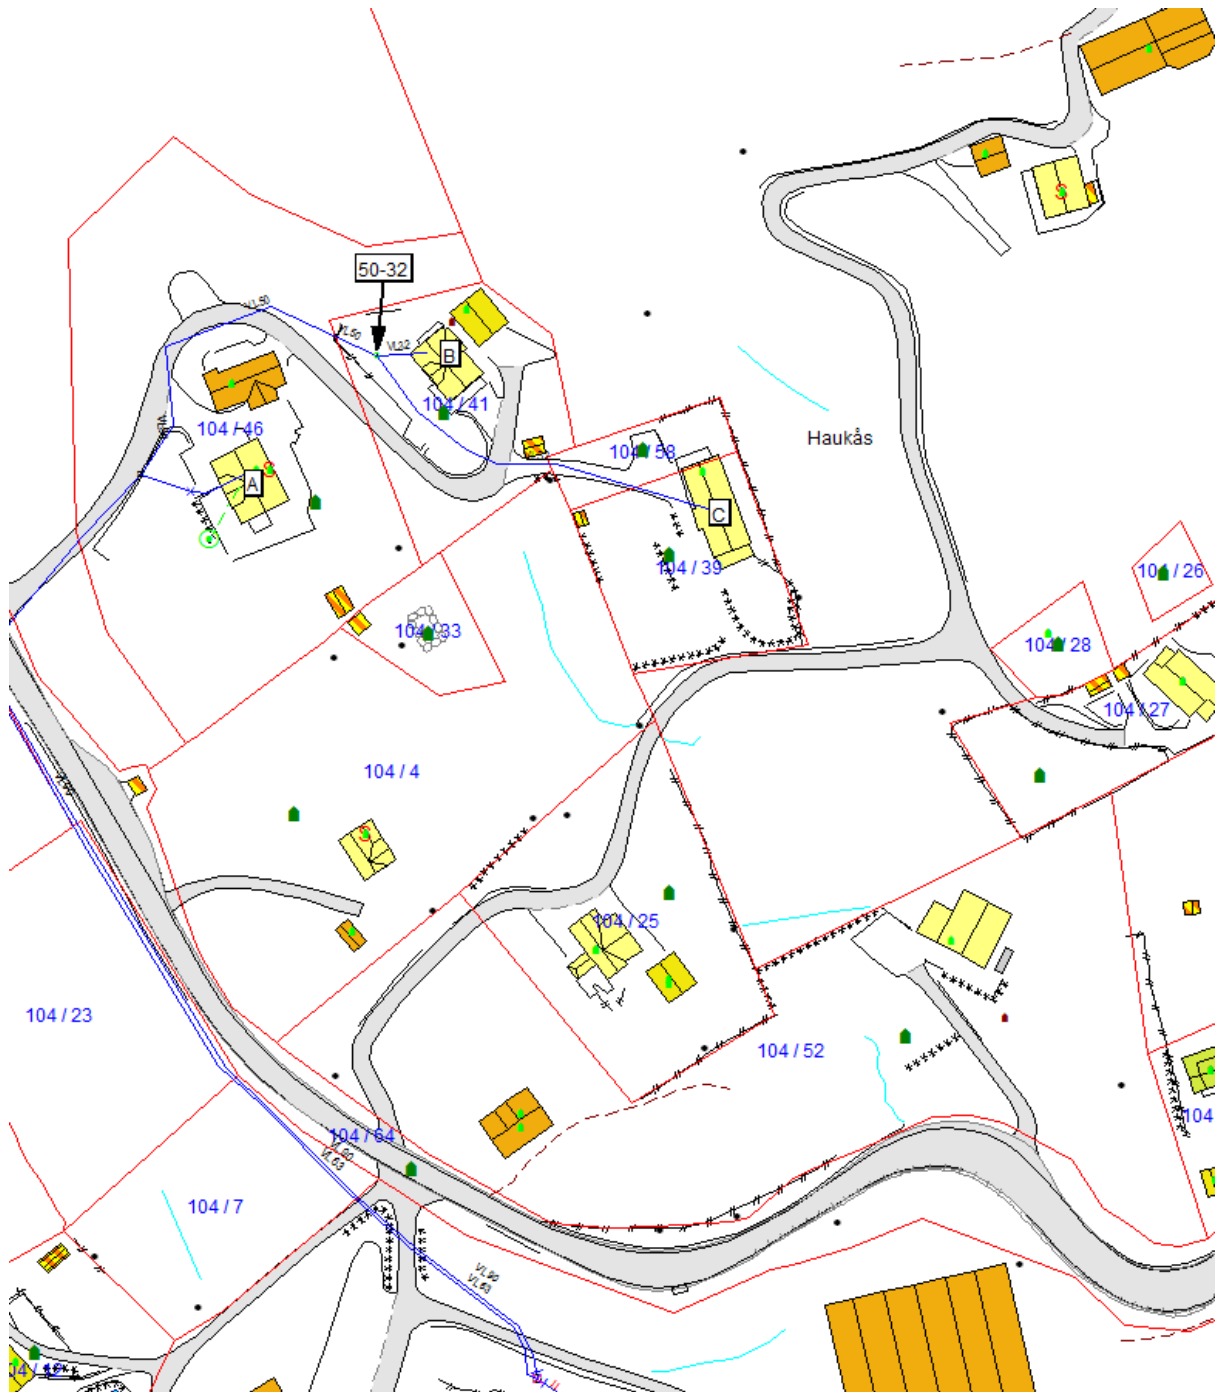

**Fra:** Bente Skårnes Førland <[bente.forland@alver.kommune.no](mailto:bente.forland@alver.kommune.no)>

**Sendt:** onsdag 1. april 2020 20:31

**Til:** Arne Helgesen <[arne.helgesen@alver.kommune.no](mailto:arne.helgesen@alver.kommune.no)>

**Emne:** Sender i e-postmelding – Søknad om tilknytning til kommunal vassledning - GBNR 1041 Haukås (L)(65067).pdf

Hei Arne

Kan du svare på denne

Bente