
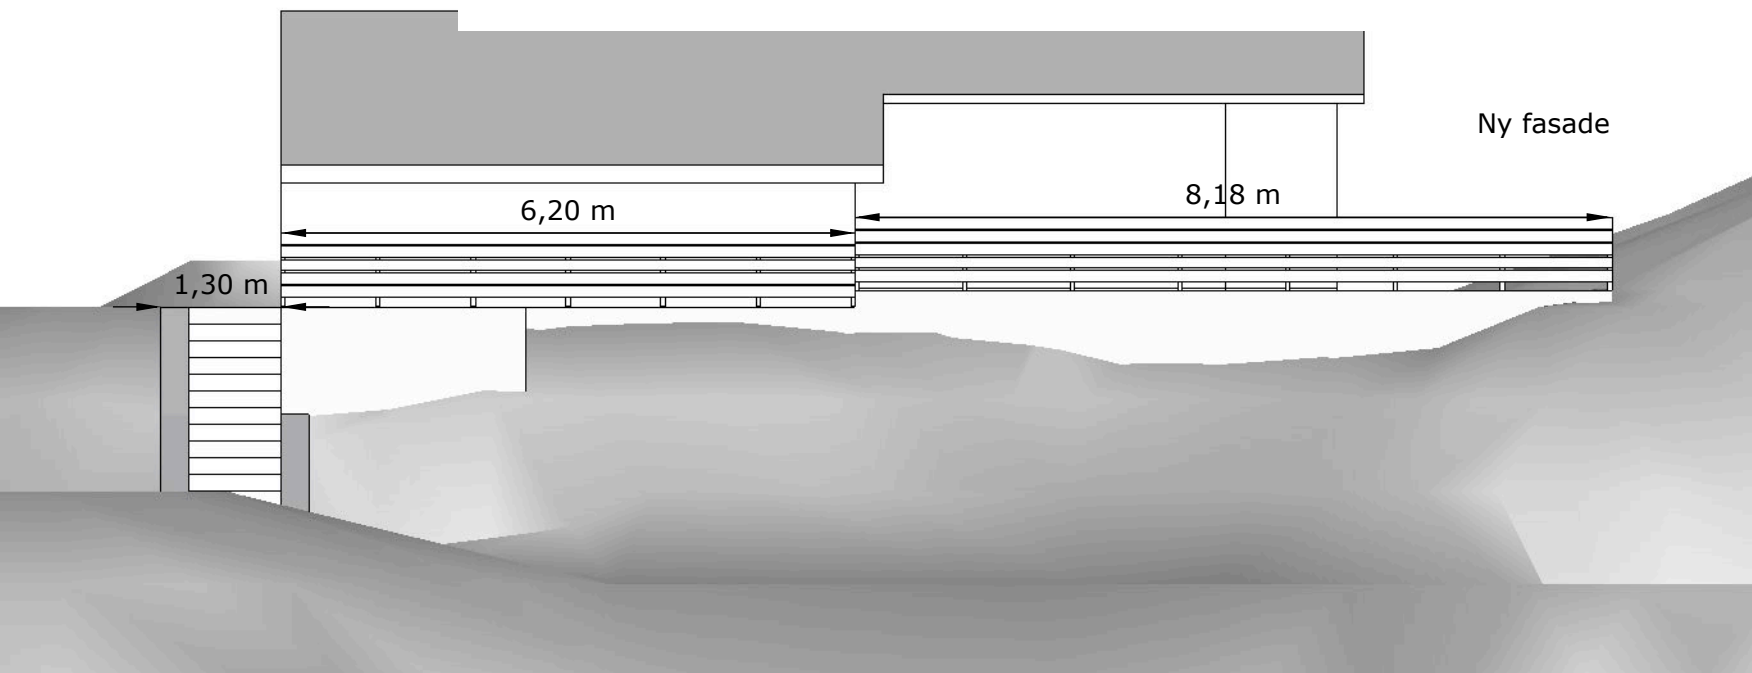


Grønn strek viser eksisterende terreng. Rød strek viser nytt terreng

Vabøvegen 261	
Snitt	
1:100 i A4	30.04.2020

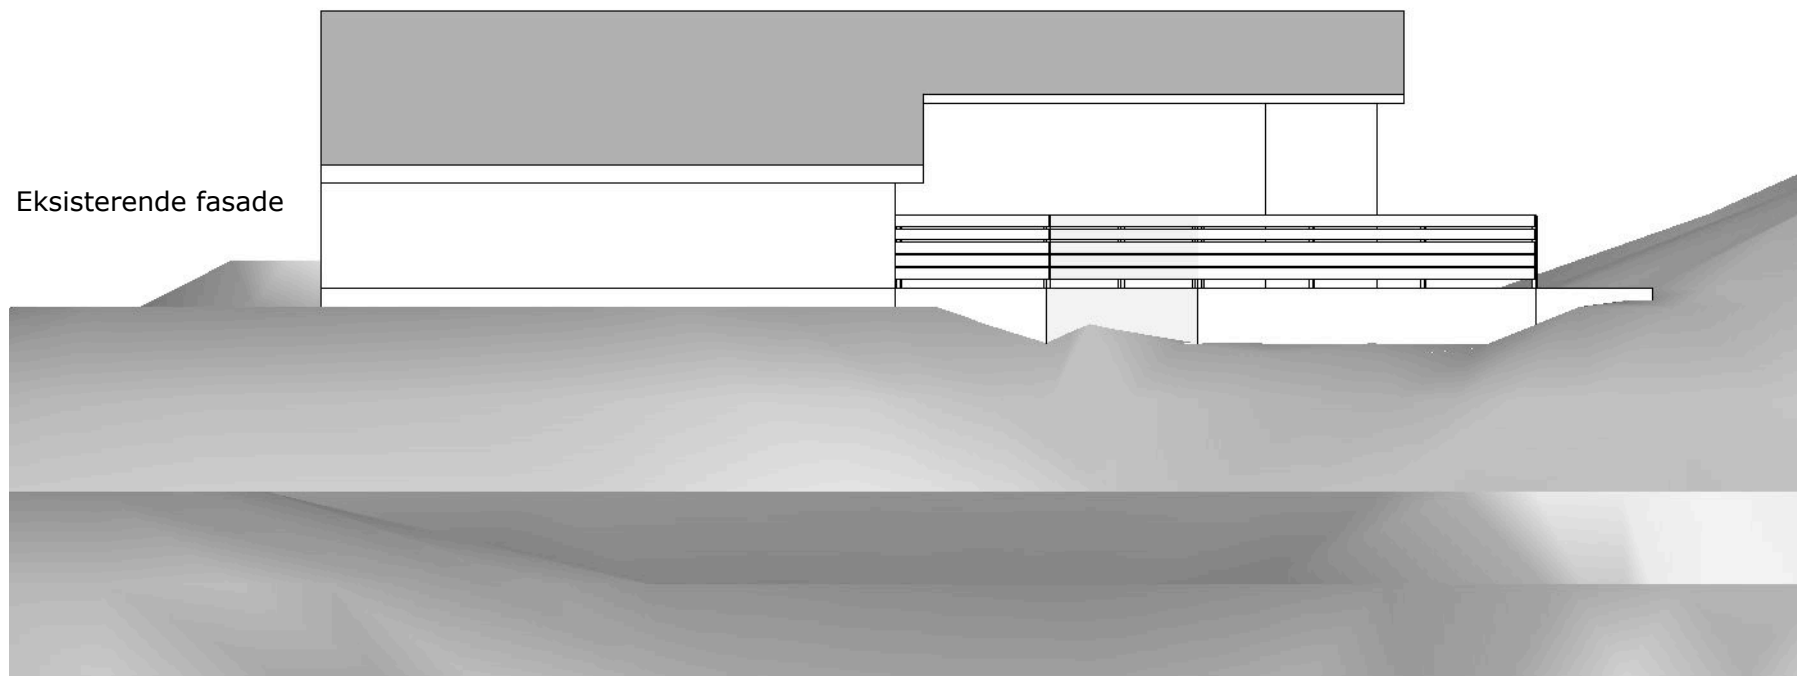

Vabøvegen 261	
Fasader	
1:100 i A4	30.04.2020