


Søknad om bruksendring

Du kan bruke dette skjemaet hvis du skal gjøre om en tilleggsdel til hoveddel, eller omvendt.

For eksempel:

Du skal gjøre om en bod (tilleggsdel) til stue, soverom eller kjøkken (hoveddel).

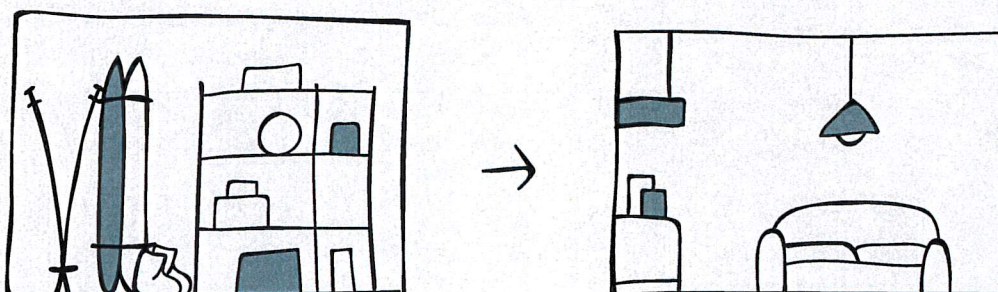

Beskriv med egne ord hva du skal gjøre:

Bygge om loftsetasje til 3 soverom, bod,bad og loftstove ihht vedlagte skisse
Det blir ingen endring av fasader eller anna utvendig
Våtromsarbeid blir utført av Seim VVS, v/ Johannes Lie

Fylles ut til slutt: Trenger du dispensasjon eller andre tillatelser?

Ja, søknad er vedlagt

Ja, tillatelse/vedtak er vedlagt

Nei, jeg trenger ikke



Trenger du hjelp til å fylle ut søknaden? Se våre «Åtte steg fra idé til ferdig søknad»
dibk.no/atte-steg-til-soknad

Før du starter utfyllingen bør du også bestille et situasjonskart over eiendommen din fra kommunen.

Ved å sende inn denne byggesøknaden forplikter du deg til å følge plan- og bygningsloven, byggt teknisk forskrift og følge byggetillatelsen fra kommunen. Det er ditt ansvar at reglene blir fulgt.

A. Hvilken eiendom skal du bruke på?

? Veviseren steg 1

Adresse: Lurevegen 366	Gårdsnr: 156	Bruksnr: 40
Postnr/sted: 5912 SEIM	Festenr:	Seksjonsnr:
Kommune: Alver		

B. Navn og kontaktinformasjon til deg som søker

? Veviseren steg 1

Navn: Reidar Hommedal	Telefon: 90668323
E-post: reidar@bokevoll.no	Mobil: 90668323
Adresse (hvis du bor et annet sted enn der du skal bruke):	

C. Hva blir korteste avstand?

? Veviseren steg 3

Bruk situasjonskartet og mål opp korteste avstand fra rommet/rommene du skal endre til:

Nabogrense: m

D. Kan bruksendringen være i konflikt med omgivelsene?

? Veviseren steg 3

Er rommet/rommene du skal bruke i nærheten av høyspent kraftlinje? Nei Ja

Bruker du i et flom-, ras- eller skredutsatt område? Nei Ja

Er bygningen du skal bruke verneverdig eller et kulturminne? Nei Ja

Husk vedlegg!

Svarer du ja på noen av disse må du legge ved søknad om dispensasjon eller tillatelse/vedtak.

E. Vil bruksendringen føre til en ny/endret avkjøring til eiendommen?

? Veviseren steg 3


Nei

Ja, eiendommen får ny/endret avkjørsel fra følgende type vei (Sett kryss):


Riksvei eller fylkesvei

 Husk **vedlegg** hvis du har fått avkjøringstillatelse fra Statens vegvesen

Kommunal vei

 Husk **vedlegg** hvis du har fått avkjøringstillatelse fra kommunen

Privat vei

 Husk **vedlegg** som viser at veirett er dokumentert og tinglyst

F. Vedlegg

Kommunen kan ikke behandle byggesøknaden din før de har mottatt all relevant dokumentasjon

Hvilke tegninger har du lagt ved?

- Plantegning før og etter
- Situasjonskart hvor du har tegnet inn hvor du skal bruke. Her tegner du også inn avstanden til nabogrense, som du oppga i punkt C.
- Fasadetegninger av alle fasader før og etter, hvis du har gjort synlige endringer på utsiden.

Hvis du har nabovarslet, legg ved:

- Et eksemplar av komplett nabovarsel med alle vedlegg
- Dokumentasjon på at alle naboer er varslet (f. eks. kvitteringer)
- Eventuelle merknader fra naboer
- Dine kommentarer til naboens merknader

Hvis du trenger dispensasjon eller andre tillatelser, legg

ved: (F.eks hvis du har svart ja på noen av spørsmålene under punkt D eller E)

- Søknader om dispensasjon eller innvilget dispensasjon (spesifiser i feltet under)
- Uttalelser/vedtak fra annen myndighet (spesifiser i feltet under)

Andre vedlegg:

Geolog rapport pr. 19.09.2019

Totalt antall vedlegg:


2


G. Underskrift

Dato:

28/4-2020

Underskrift:

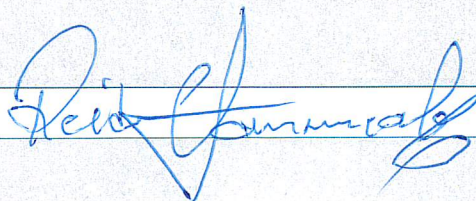

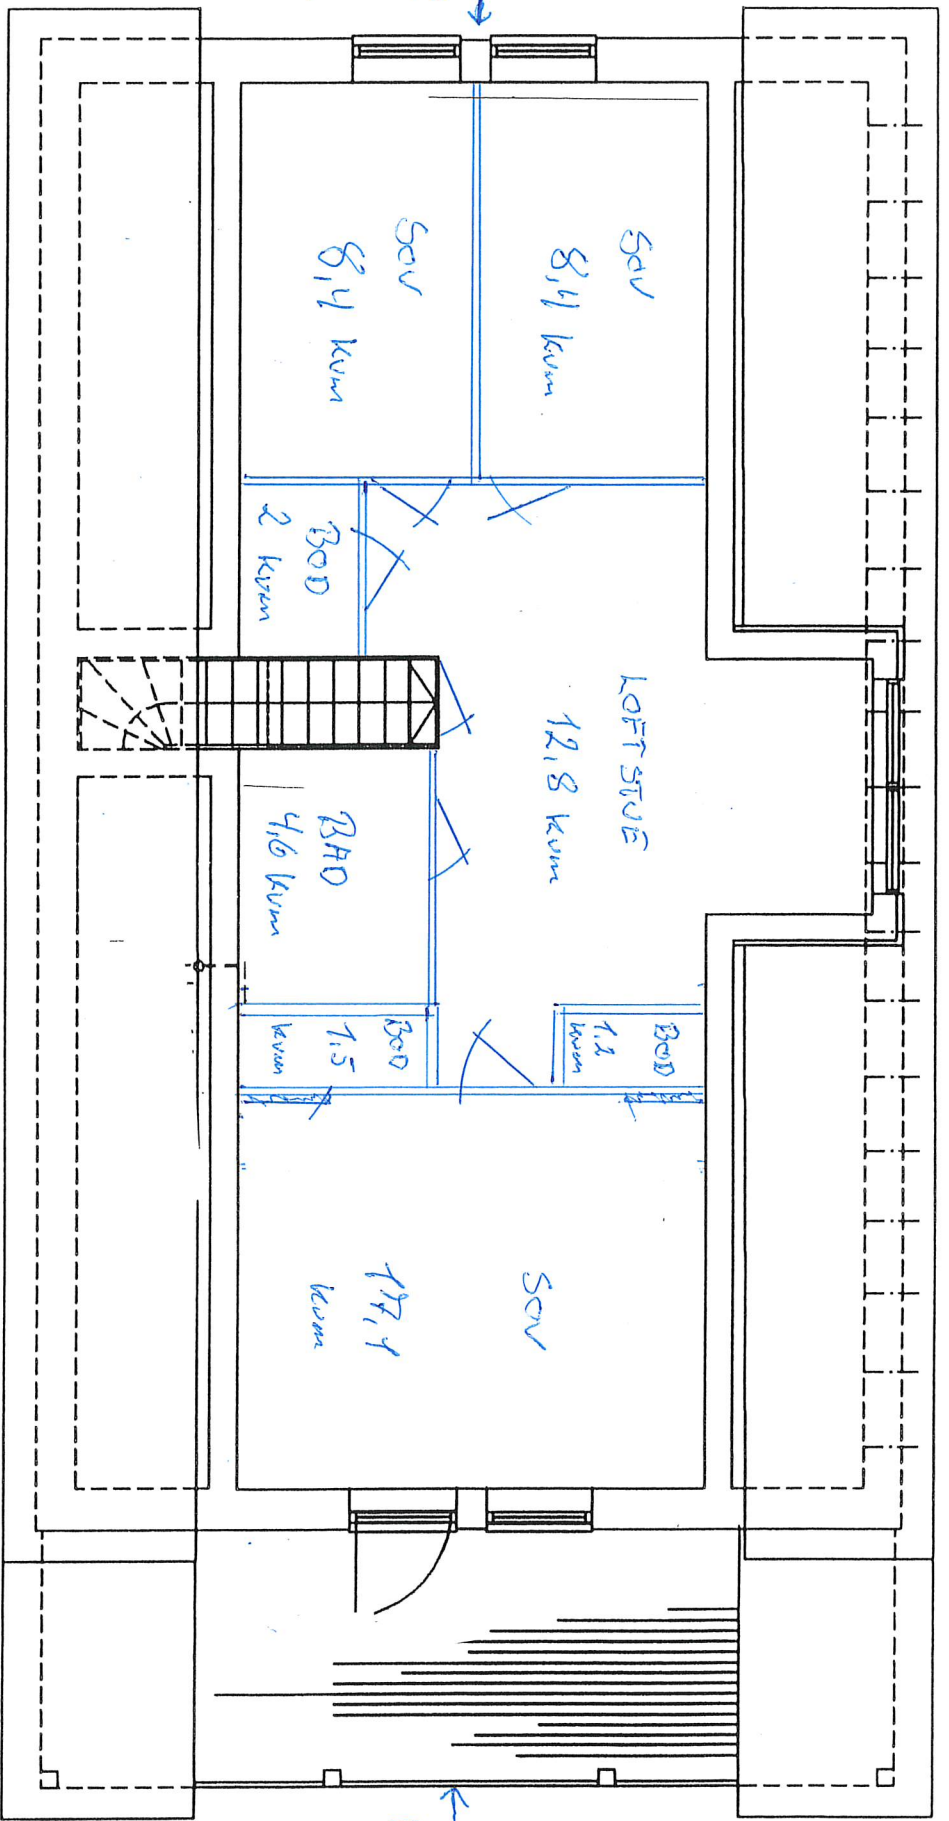


VINDPLAN,

PLANETSUNEN 2, ETG

156/40


28.04.2020

Stamm

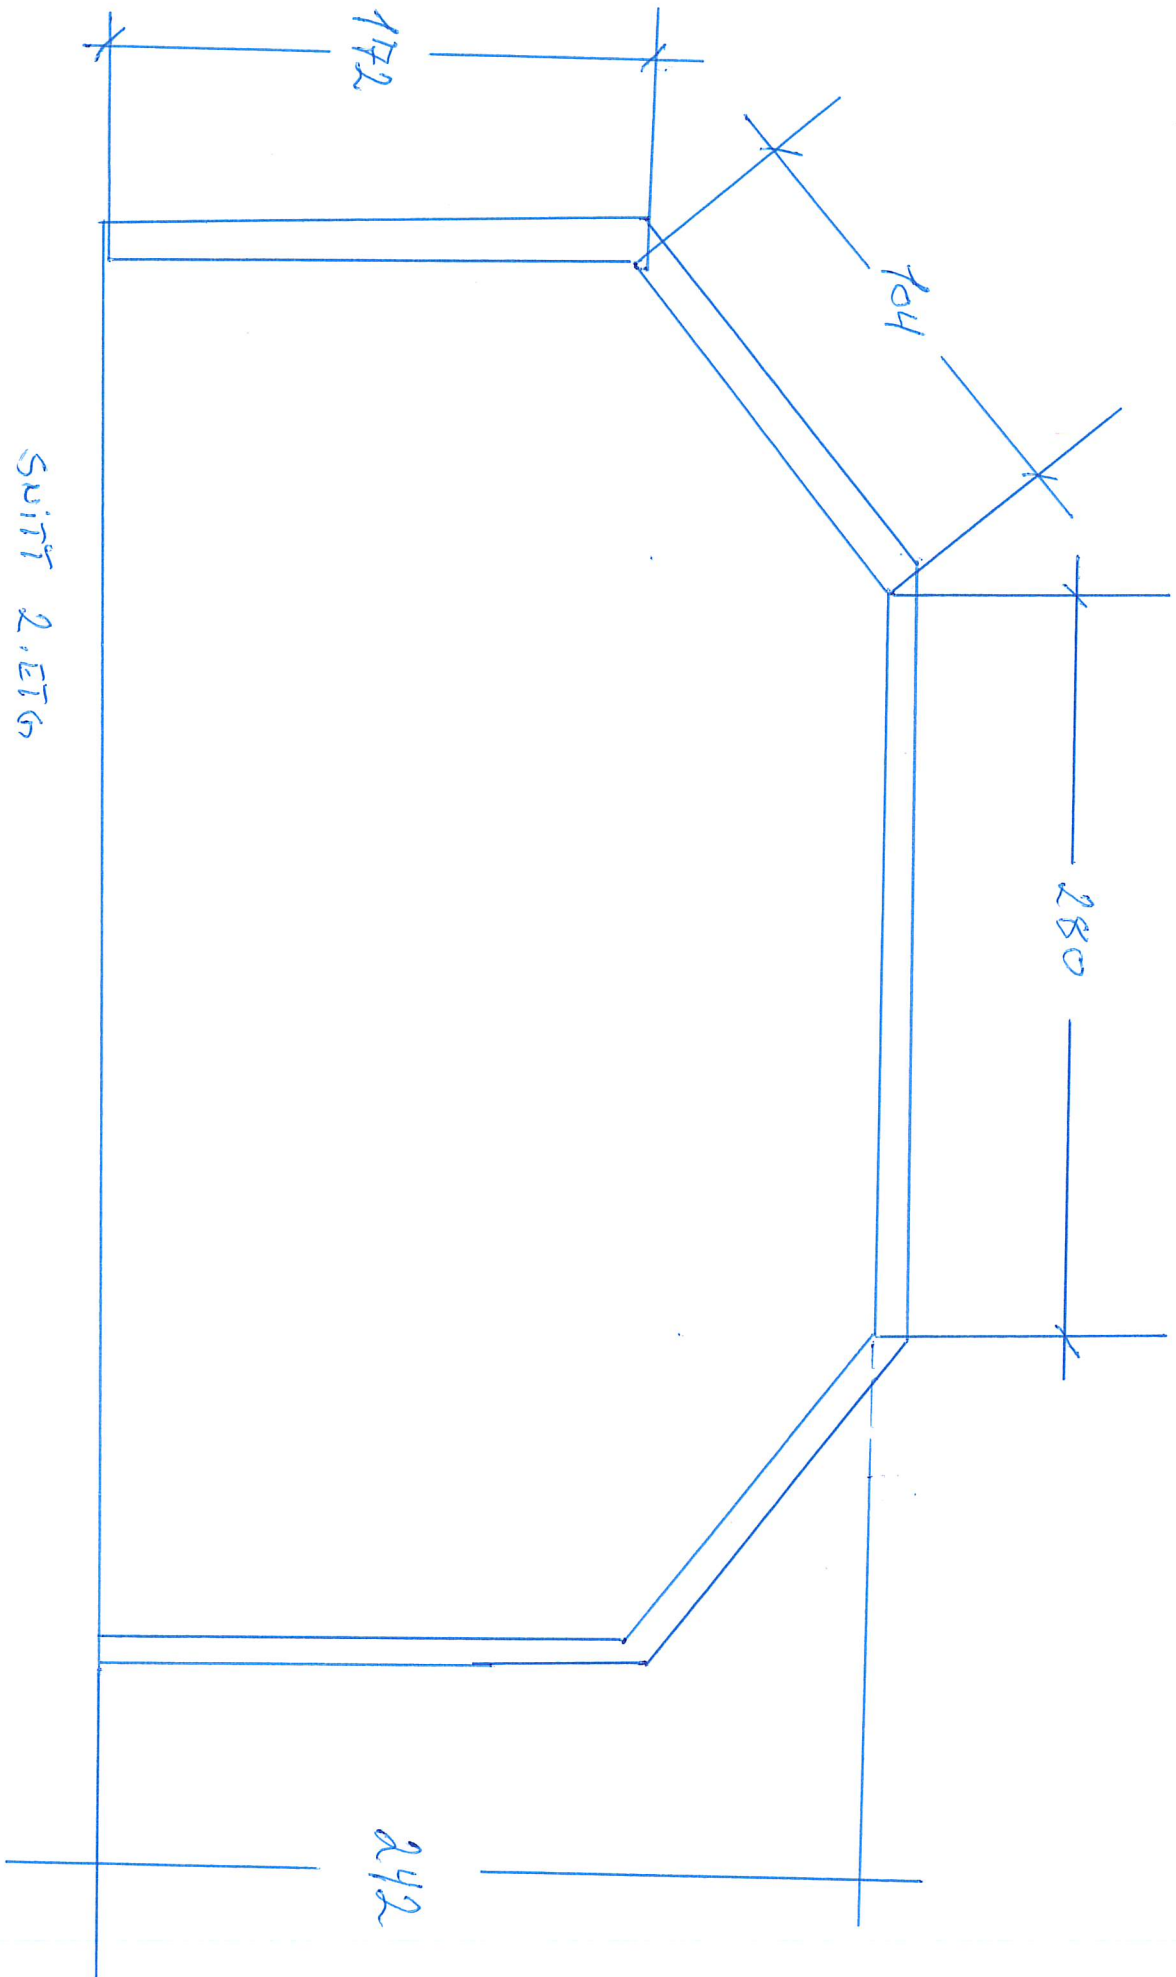



156/40
 28.04.2020
 M. Himmelsdal

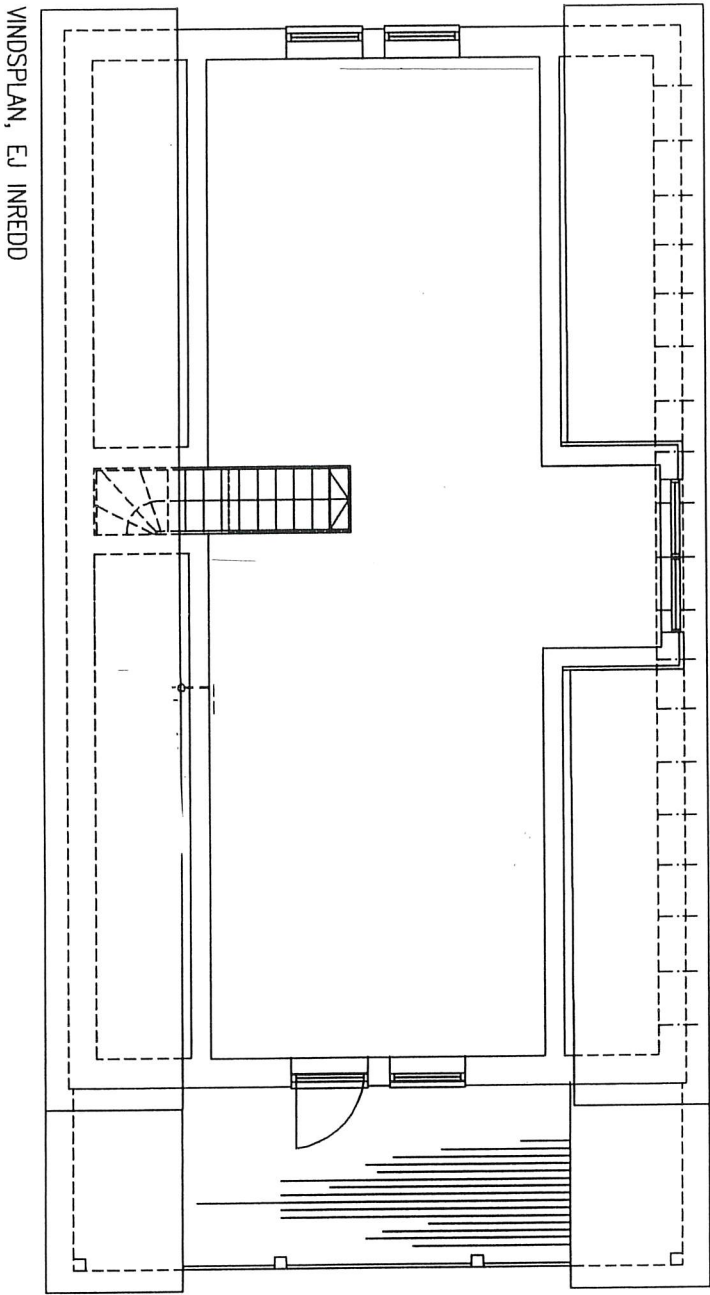

VINDSPLAN, EJ INREDD

2. ETG.

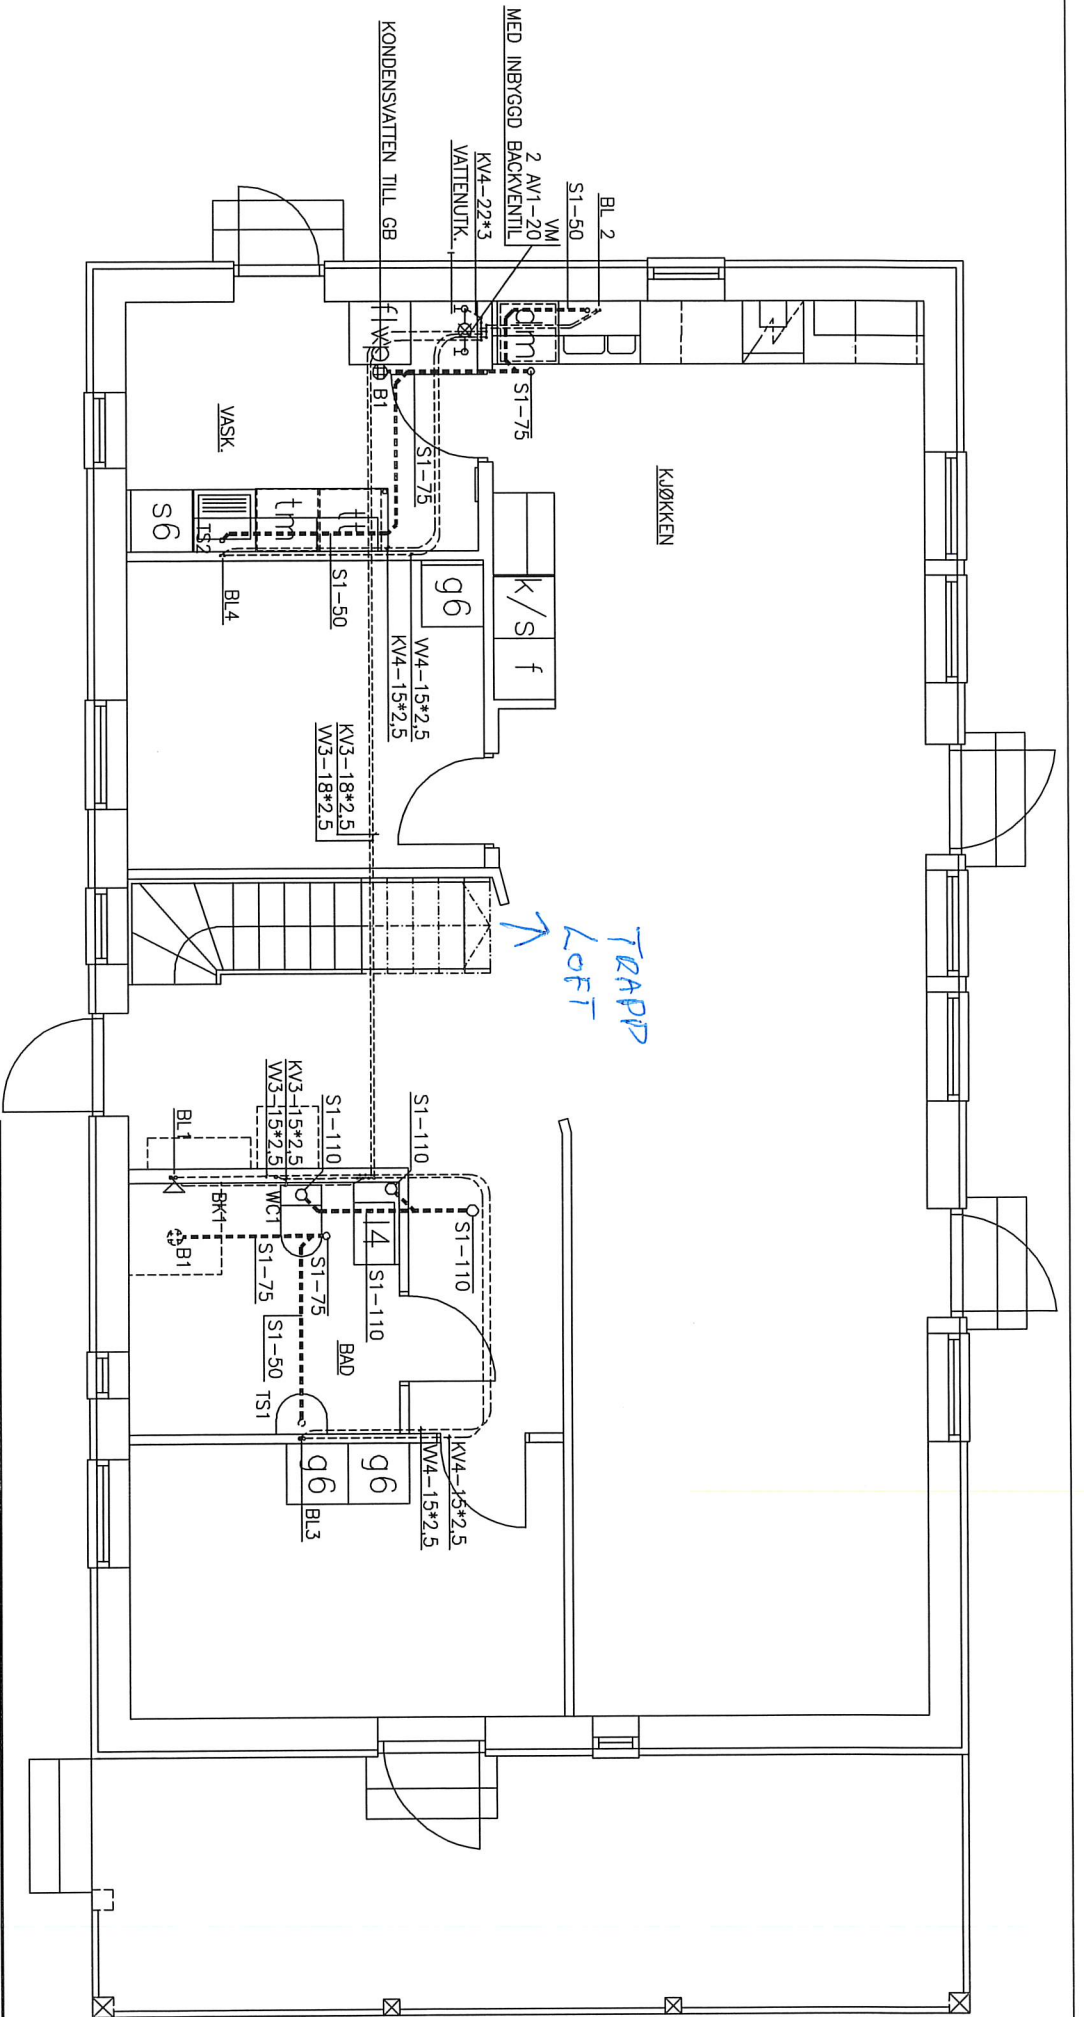

F. EIG

REV.



HUVUDKONTOR:
STÅLLVERKSVAGEN, S-942 81 ÄLVSBYN
TEL. 0929-162 00

ÄBYGAD

Kontrolli:
Dato:
Tegn: Alfred O
Dato: 29.05.19

Projekt: ENEBOLIG NE107S34 Ase

BYA: 149,4 m²

Målestokk: 1:50

Byggherre: Reidar Hommedal & Ragna Myksvoll

BITA: 124/204 m²

Saksnr.


Byggeplass: Lurevegen

BRA: 122 / 191 m²

Tegningsnr: 44911

Tegning: VA-PLAN

Kommune: Lindås

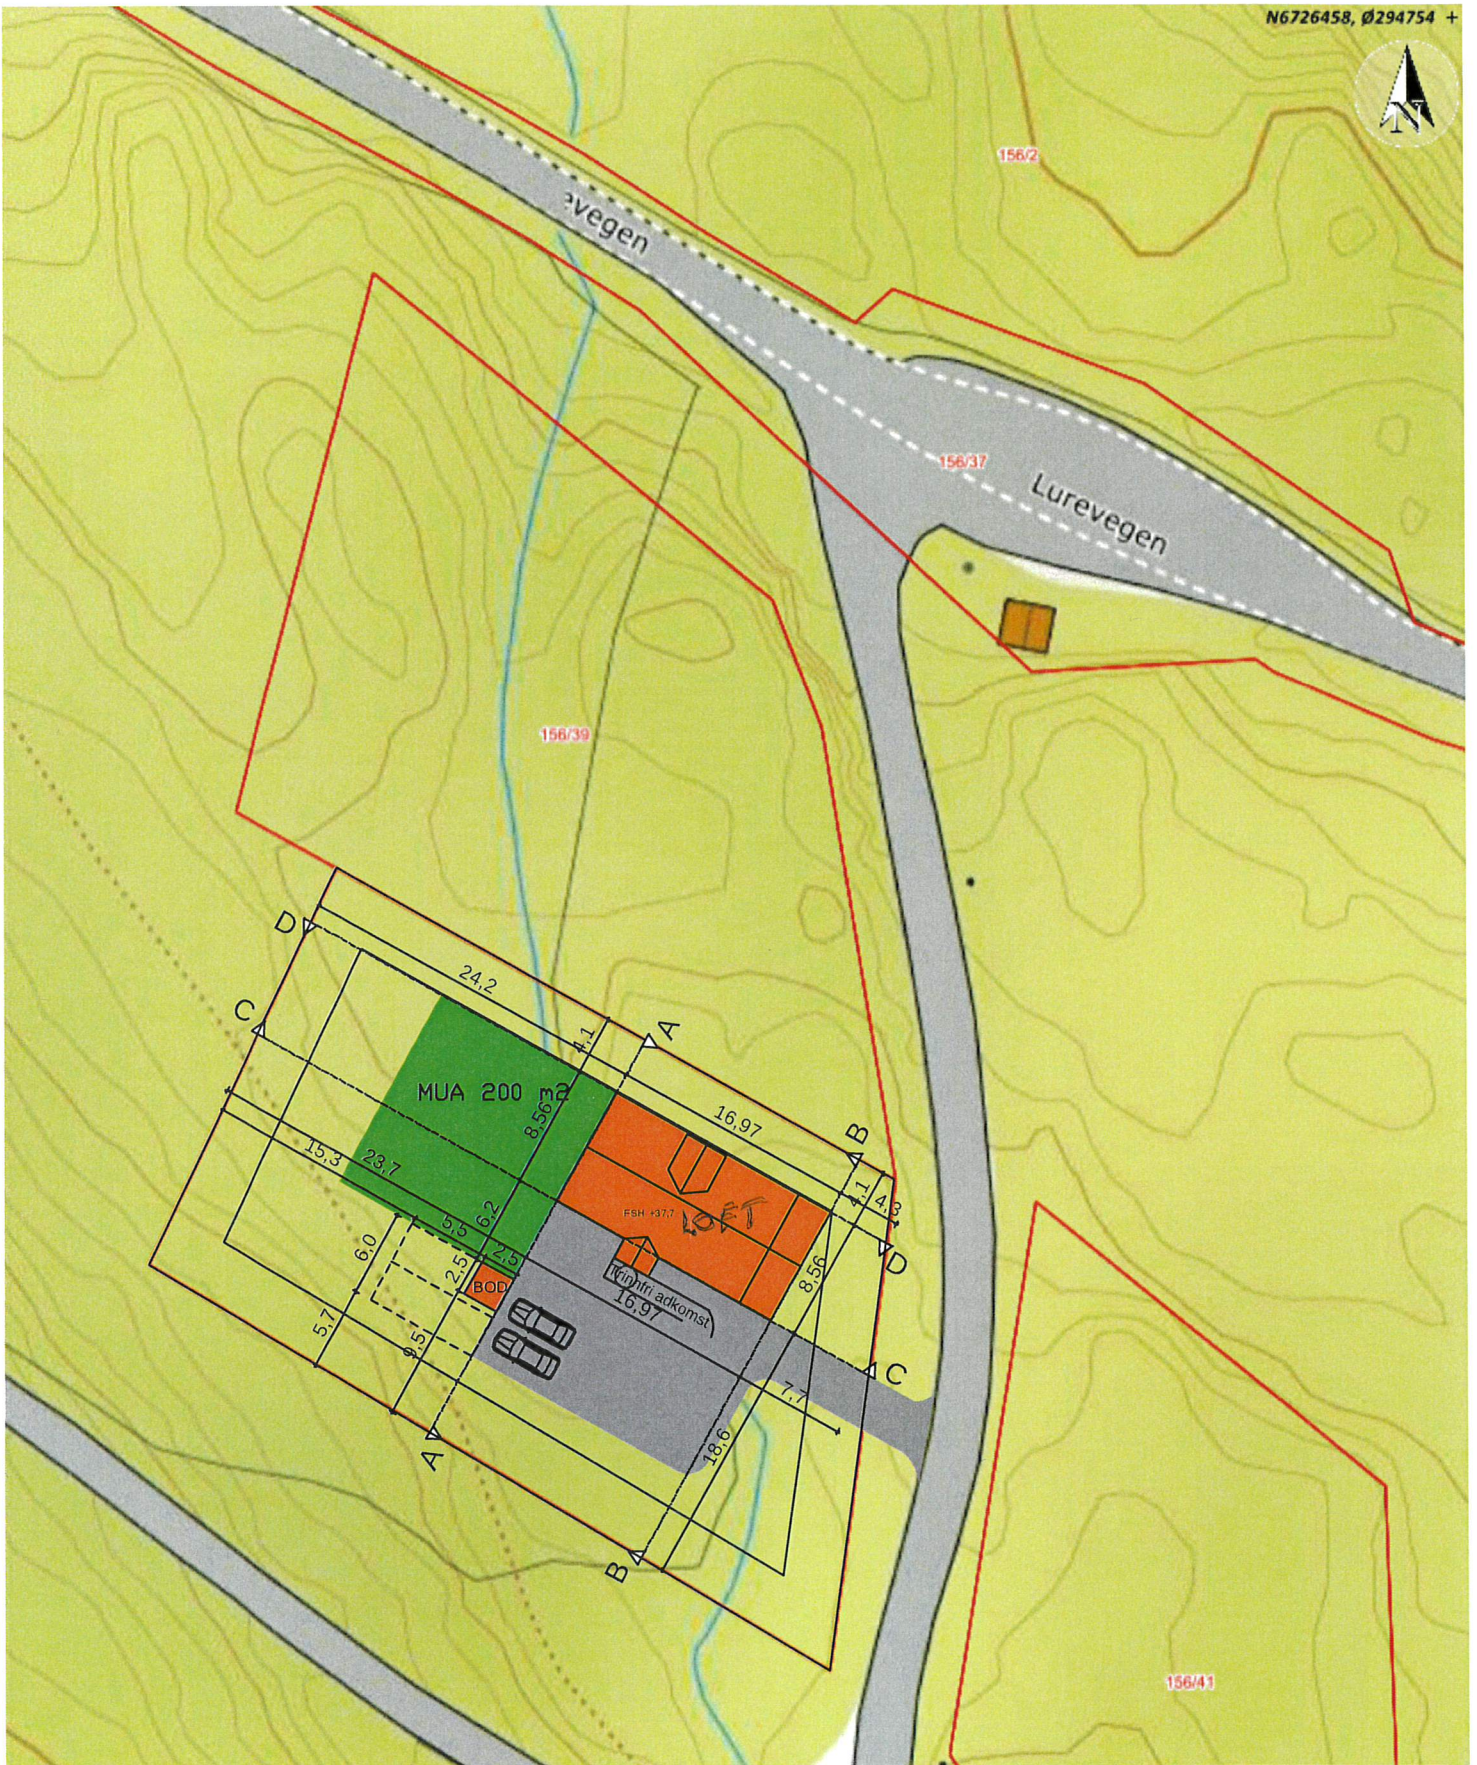

Situasjonskart -



REV:			
		HUVEDKONTOR: STALLVERKSVÄGEN, S-942 81 ÄLVSBYN TEL. 0929 - 162 00	KONTROLL: DATO: TEGN: RUNE B. DATO: 24.05.19
PROSJEKT: NE 107S34 Åse	BYA: 149,4 m ²	MÅL: 1:500	
BYGGHERRE: Reidar Hommedal	BTA: 124 / 204 m ²	SAKS NR: ...	
BYGGEPASS: Lurevegen	BRA: 122 / 191 m ²	TEGN NR: 44911	
TEGNING: Situasjonsplan	KOMMUNE: Lindås		