

Reguleringsplan

Bebyggelse og anlegg (PBL § 12-5, nr. 1)

- Boligbebyggelse - fritliggende småhusbebyggelse
- Barnehage
- Renovasjonsanlegg
- Lekeplass

Samferdselsanlegg og teknisk infrastruktur (PBL § 12-5, nr. 2)

- Kjøreveg
- Fortau
- Annen veggrunn - tekniske anlegg
- Parkeringsplasser

Grønnstruktur (PBL § 12-5, nr. 3)

- Grønnstruktur
- Turdrag
- Vegetasjonsskjerm

Hensynssoner (PBL § 12-6)



- Frisikt
- Hensynssoner (PBL § 12-6)
- Gul sone iht. T-1442

Linjesymbol

- Plangrense
- Formålsgrense
- Regulert tomtegrense
- Byggsgrense
- Omriss av eksisterende beb. som inngår i planen
- Bebyggelse som forutsettes fjernet
- Regulert senterlinje
- Frisiktlinje i veikryss
- Sikringsgrense
- Sløygrense

KARTGRUNNLAG EUREF 89 SONE 32
MALESTOKK 1:1000
ARKFORMAT A3
DATO: 04.06.2019

0 10m 20m 30m 40m

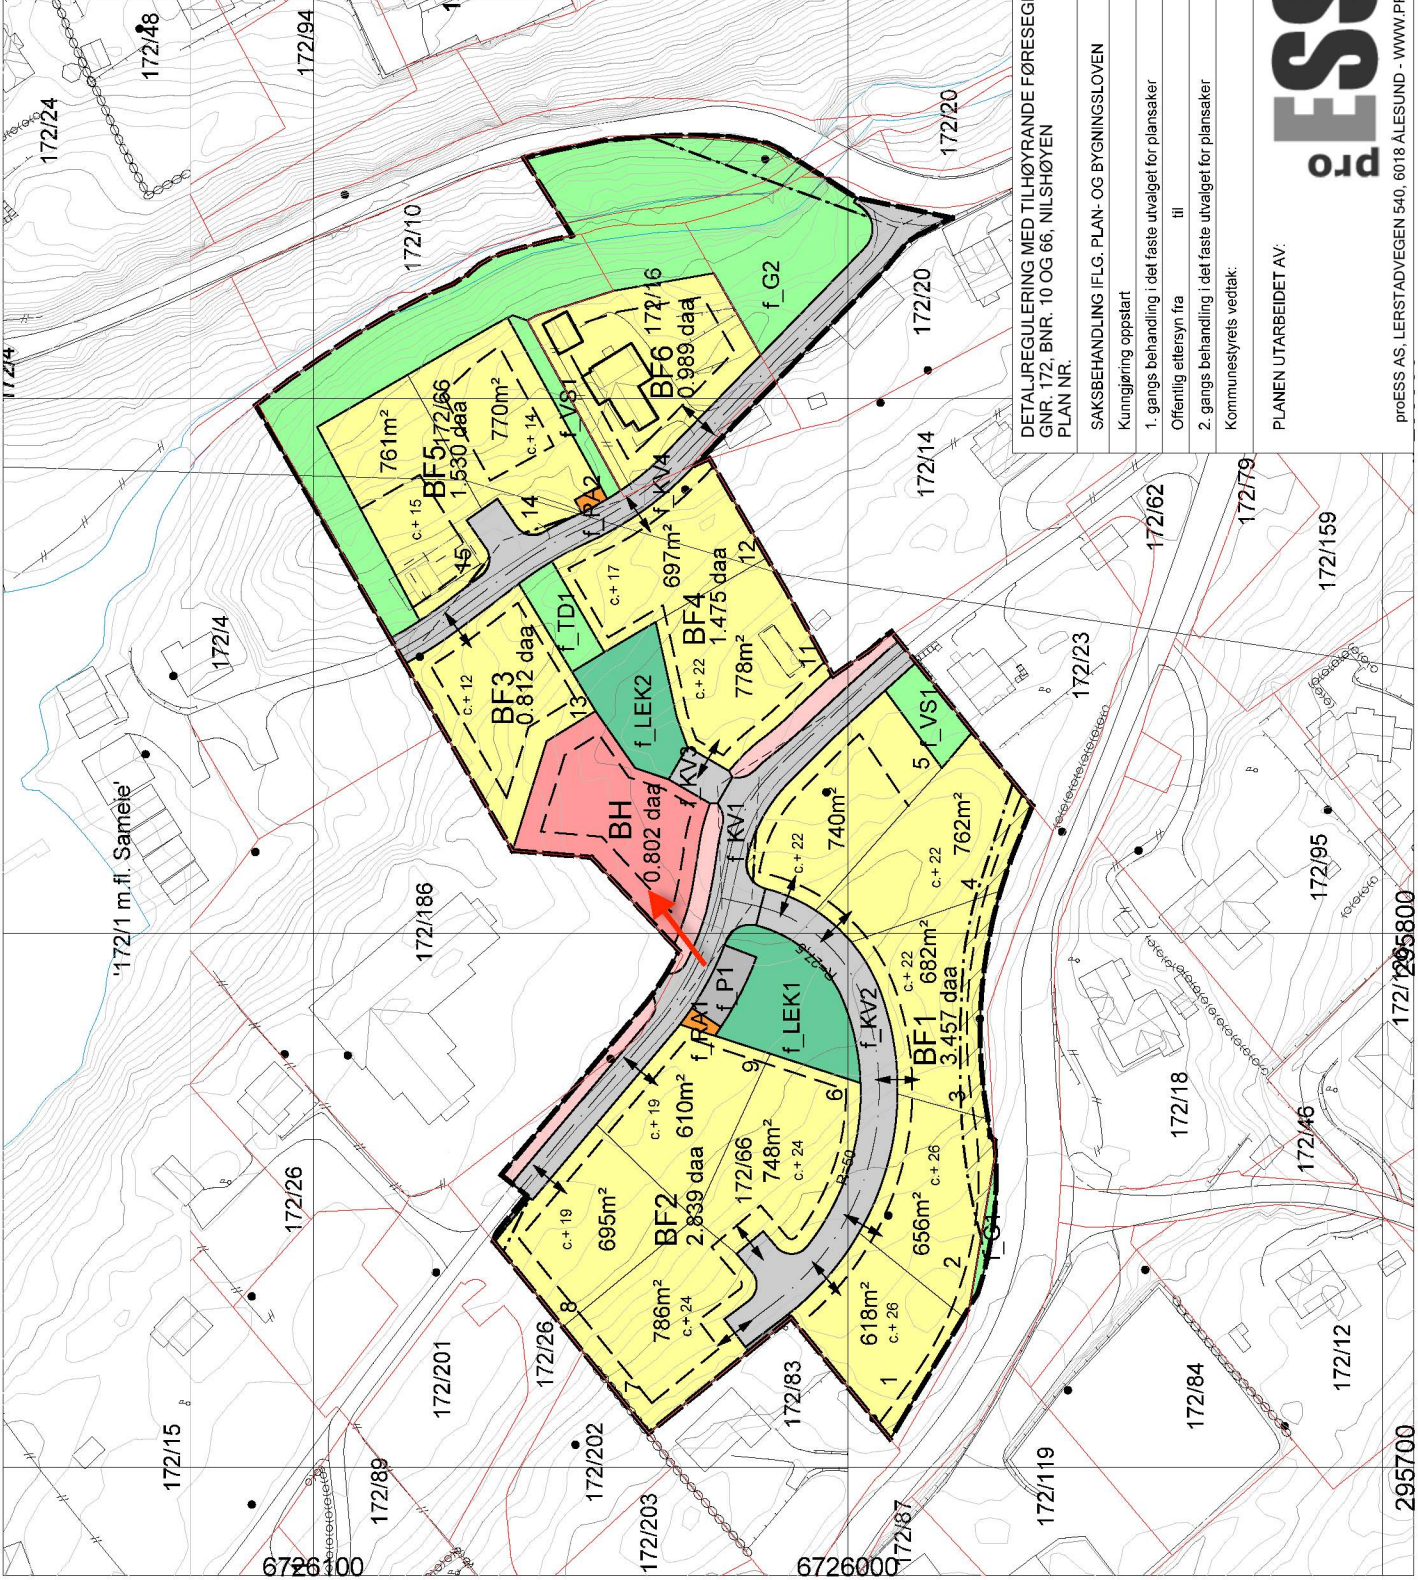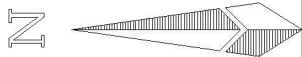

DETALJREGULERING MED TILHØYRANDE FØRESEGNER FOR LINDAS KOMMUNE
GNR. 172-BNR. 10 OG 66, NILSHØYEN
PLAN NR.

SAKSBEHANDLING IFLG. PLAN- OG BYGNINGSLOVEN	SAKSNR.	DATO	SIGN.
Kunngjøring oppstart			
1. gangs behandling i det faste utvalget for plansaker			
Offentlig ettersyn fra			
til			
2. gangs behandling i det faste utvalget for plansaker			
Kommunesylrets vedtak:			

PLANEN UTARBEIDET AV:

proESS AS, LERSTADVEGEN 540, 6018 ÅLESUND - WWW.PROESS.NO POST@PROESS.NO