

SITUASJONSKART

Gnr/Bnr: gnr 134 bnr 134
Adresse:
Eigar/søkar:
Kvalitet :

Gjeldande plan : KPA Knarvik-alversund m Alverstraumen
Planformål :
Vår referanse: HME

Sign.




vedlegg 03



Målestokk: 1:500
Dato: 17.03.2020

- Gjerde
- Usikker eigedomsgrense
- Målt eigedomsgrense
- Bolighus
- Andre bygg

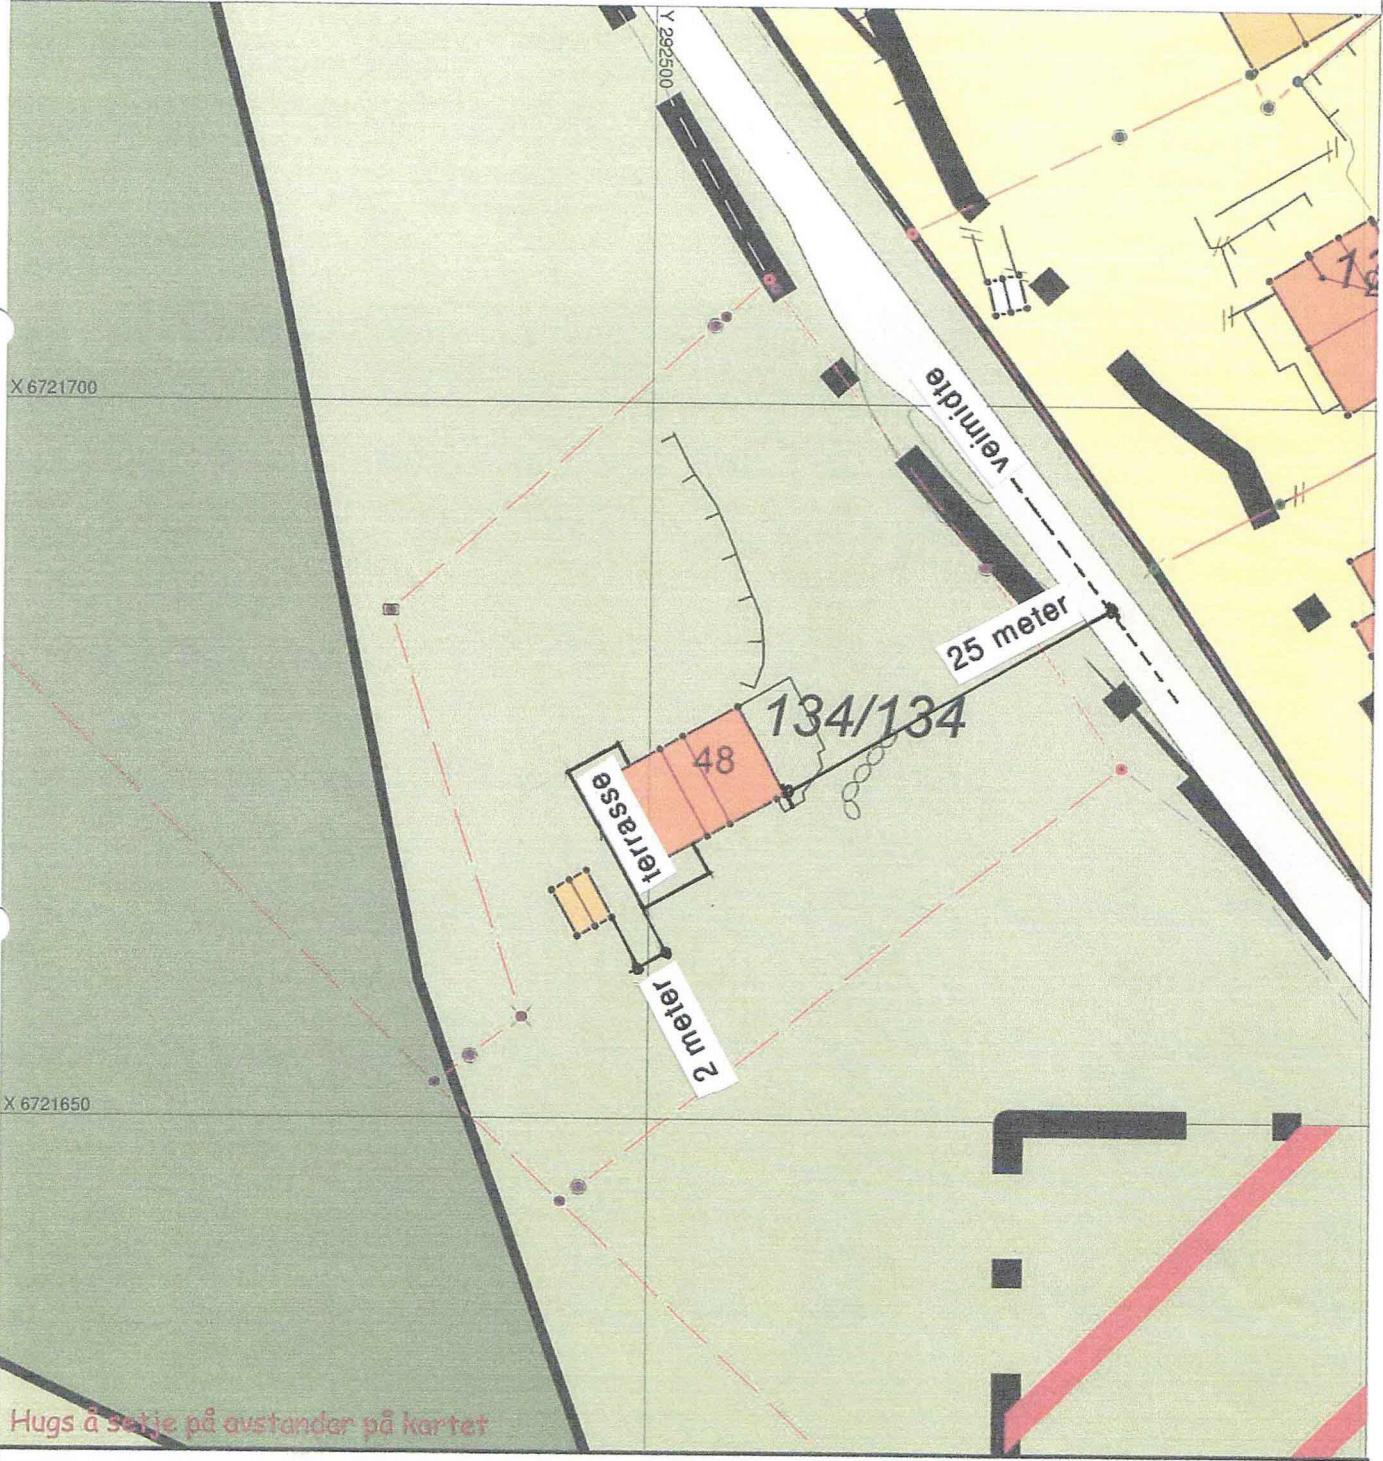

Hugs å setje på avstander på kartet

SITUASJONSPLAN

Tiltak

Underskrift Situasjonsplan Dato