

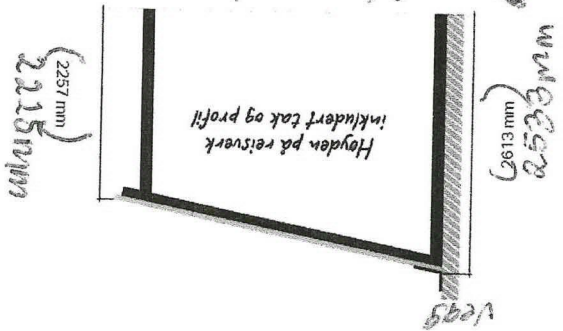
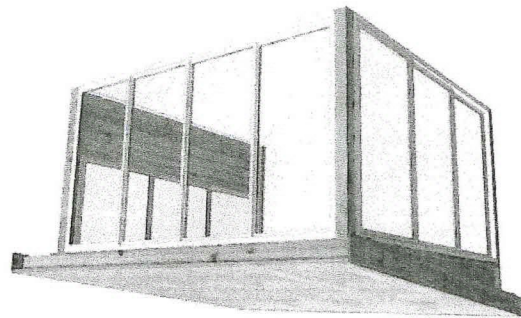
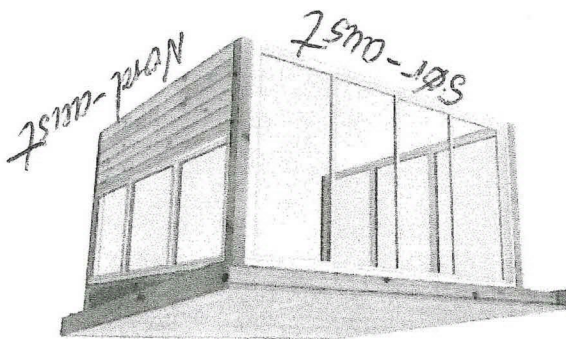
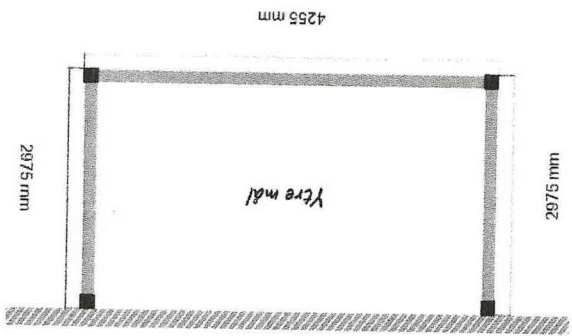
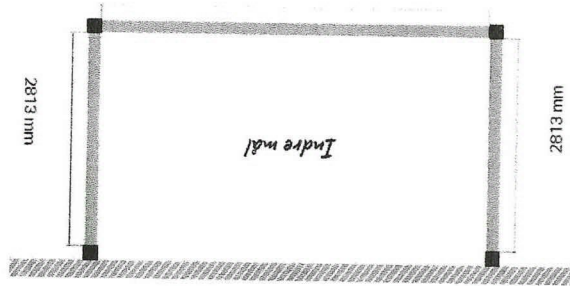



Mål mot veggen og mot sørøst.

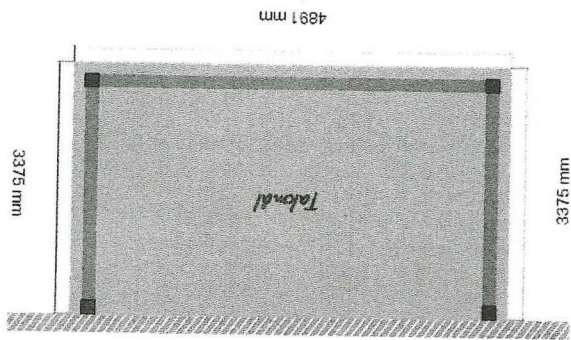

Hagestove/utebilde på terrasse, farga blått.

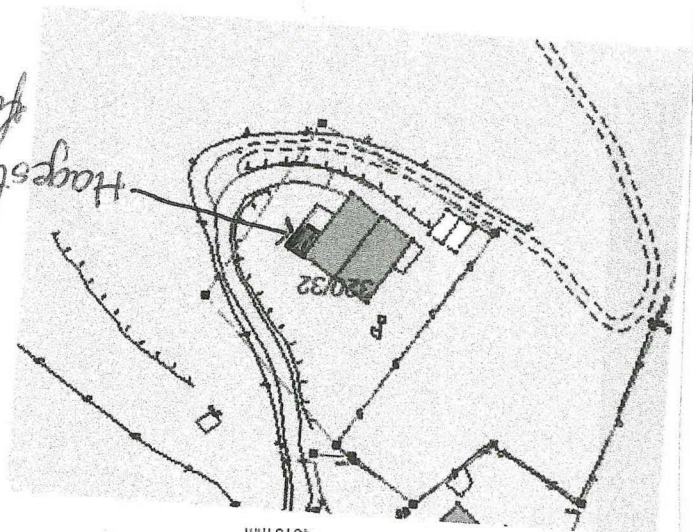


Her er vindauge.

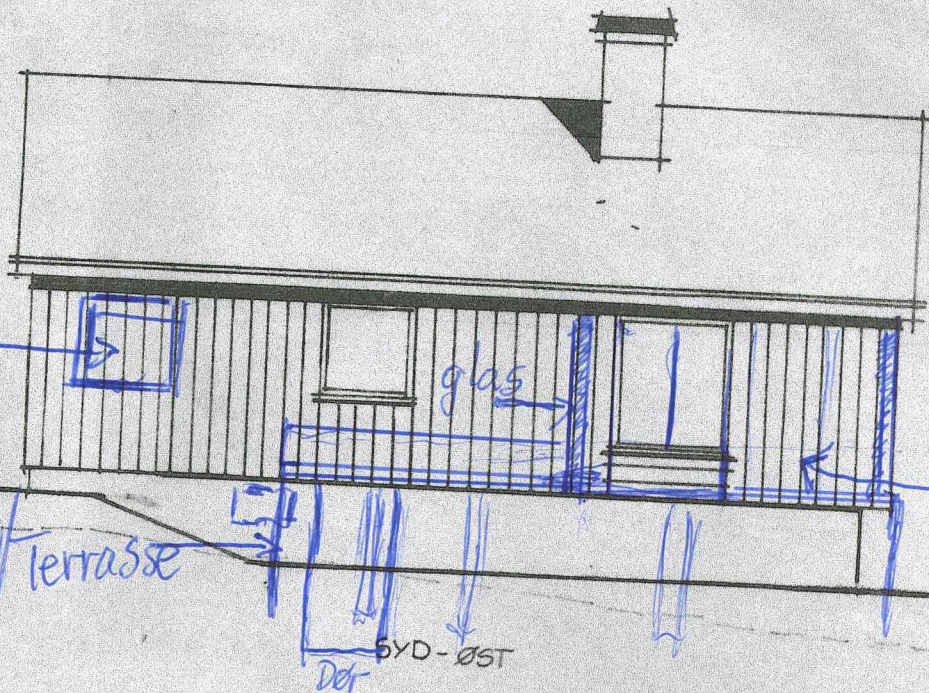


veg terrasse

Dør SYD-ØST

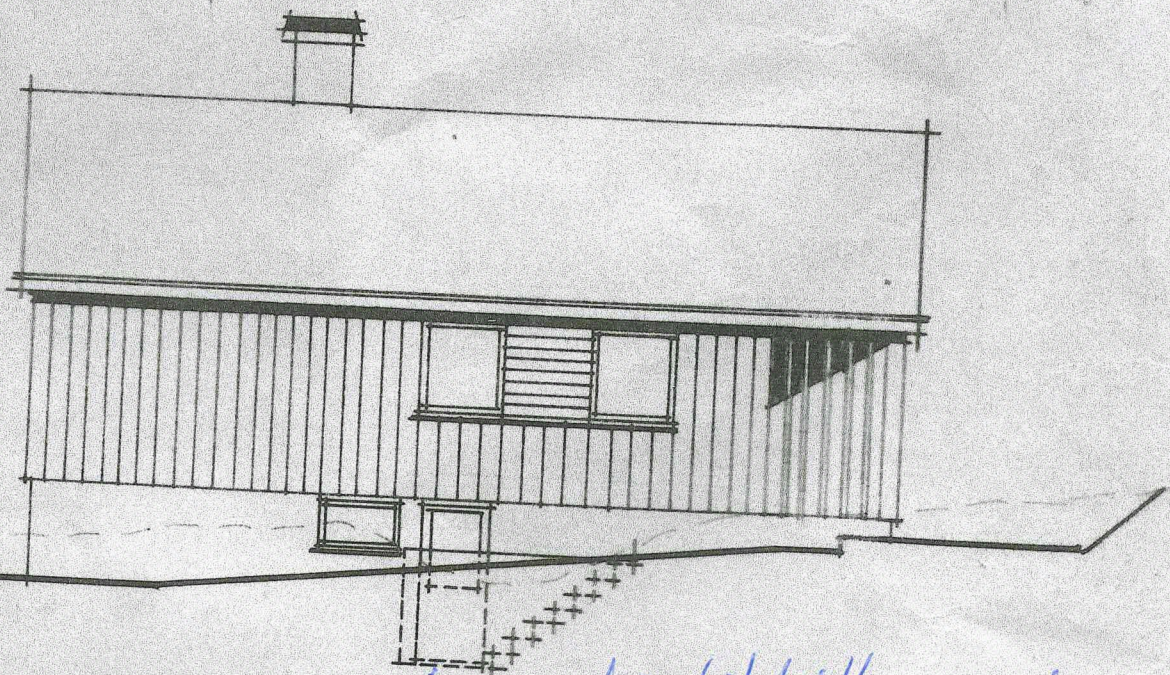


Inngangsdør til kjellar er i
NORD-VEST sør-aust.

ARVE DALE
TYPE 109
FASADER
M 1:100

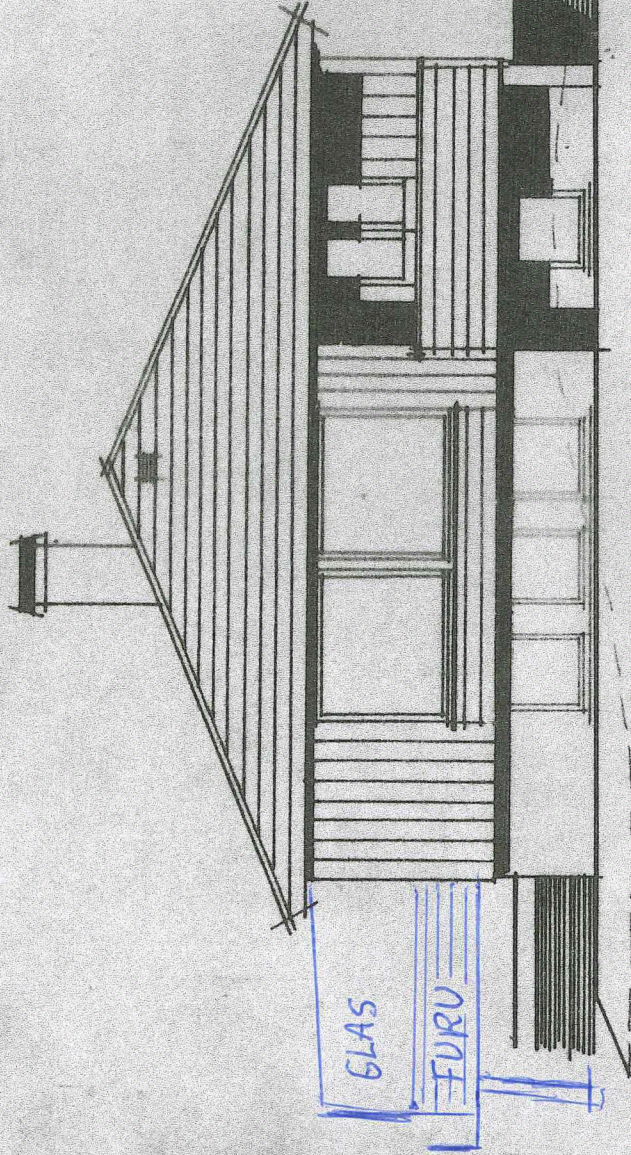

NORD - ØST

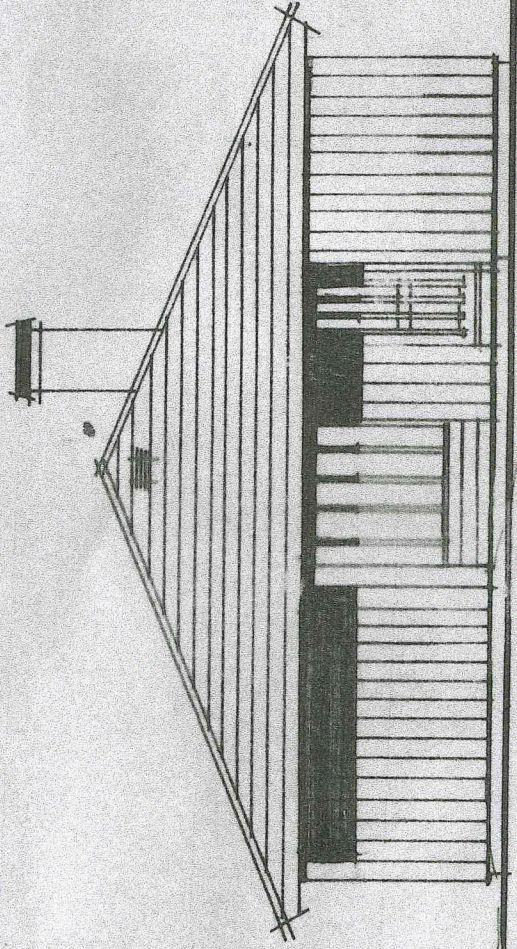

SYD - VEST