


D-I

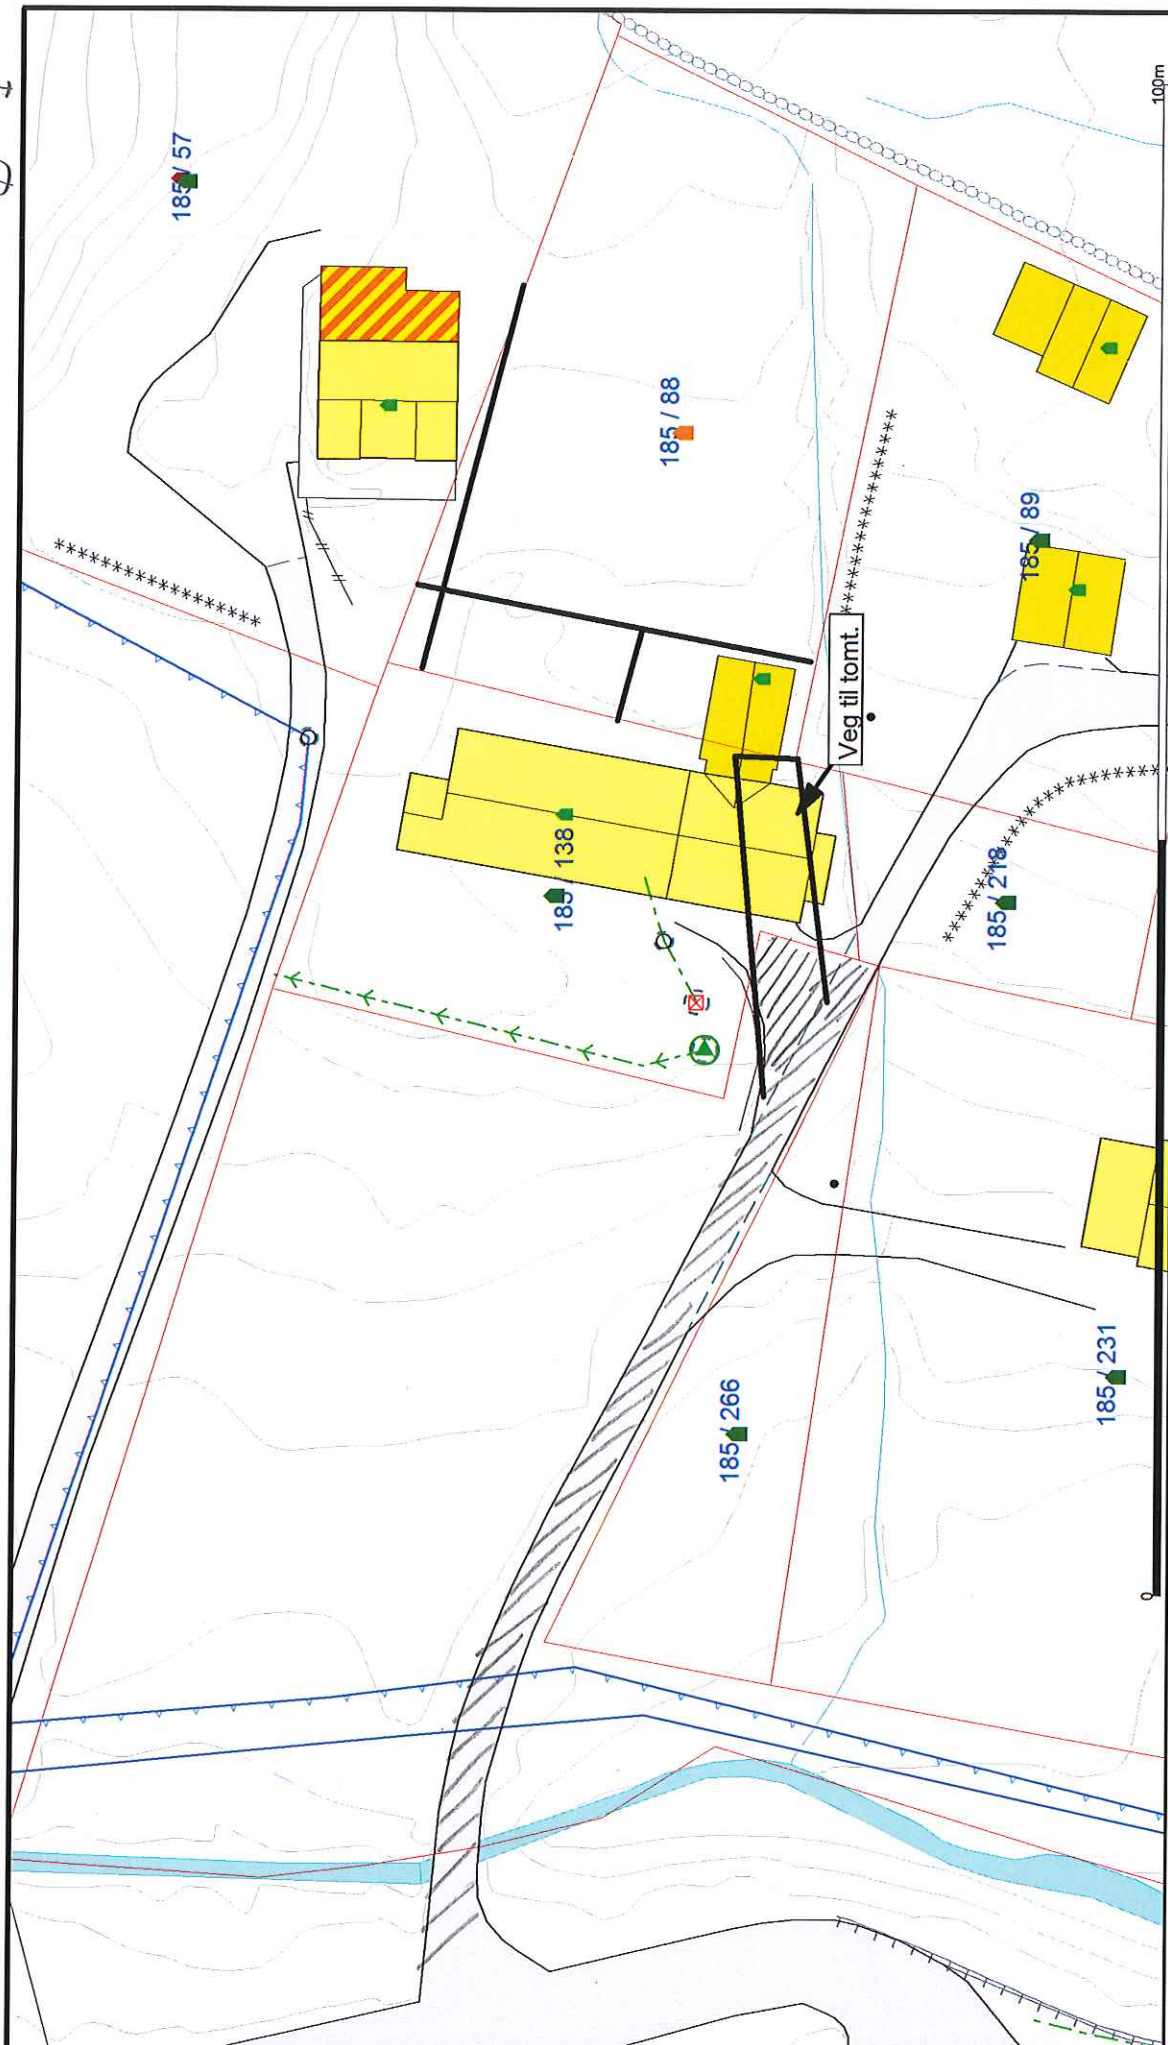

- Måle Grenser
- Registerte Grenser
- Udefinert grenser
- Terrengmålte grense
- Konstruert grensepunkt
- Bolig
- Bustad m/leilighet
- Våningshus
- Større bustader
- Hytte/feriehus
- Garasje/uthus
- Industri/lager
- Andre bygg

Beliggenhet og høyder må oppfattes som orienterende.
 Koordinatsystem: EUREF89 - SONE 32 (EPSG:25832)
 Høydesystem: (EPSG:)



Lindås kommune
 VVA avdeling

Dato: 2020-02-19
 Sign: AH

19.02.2020



Målestokk
 1:500

100m