



**ALVER**  
KOMMUNE

**Kart og oppmåling**

Ragnhild Jorunn Kløvtveit Mathisen  
Krohnåsvegen 37  
5239 RÅDAL

Referanser:  
Dykkar:  
Vår: 20/6203 - 20/26172

Saksbehandlar:  
Kjartan Medaas  
kjartan.medaas@alver.kommune.no

Dato:  
07.05.2020

## **Matrikkelføring av grensepåvising gbnr 482/67 Storheim**

Syner til grensepåvising for eigedomen gbnr 482/67 halde den 26.03.2020.


Eigar av naboeigedomen, gbnr 482/10, var forhindra frå å møta på forretninga. Grensene for gbnr 482/67 vart fortsøkt rekonstruert etter skylddeling for eigedomen og målebrev på søndre grenseline. Forslag til grenser vart laga til og merka. Forslaget vart sendt til eigar av gbnr 482/10 for uttale/ godkjenning.

I motteke svar frå eigar av gbnr 482/10 kjem det fram at partane tydlegvis har ulikt syn på kvar grensene for gbnr 482/67 går.


Partane vert gjeve ein frist på 3 veker frå 07.05.2020 til å verte samde om grensene jfr. matrikkelforskrifta §39 2.ledd.

Om partane ikkje vert samde om kvar grensene går vil kommunen matrikkelføre begge partane sine påstandar. Grensene vert matrikkelførte som omtvista jfr. §39 1.ledd. Nedsette grensemerker vert fjerna. Partane må då eventuelt ta kontakt med Tingretten eller Jordskifteretten for å avklara grensene. Kommunen har ikkje kompetanse til å avgjera kvar grensene går.


Gjer merksam på at i skissa under er forslaget til grenser merka som gbnr 482/67 sin påstand litt endra i forhold til utsende forslag til eigar av gbnr 482/10. Dette etter innmåling i marka.

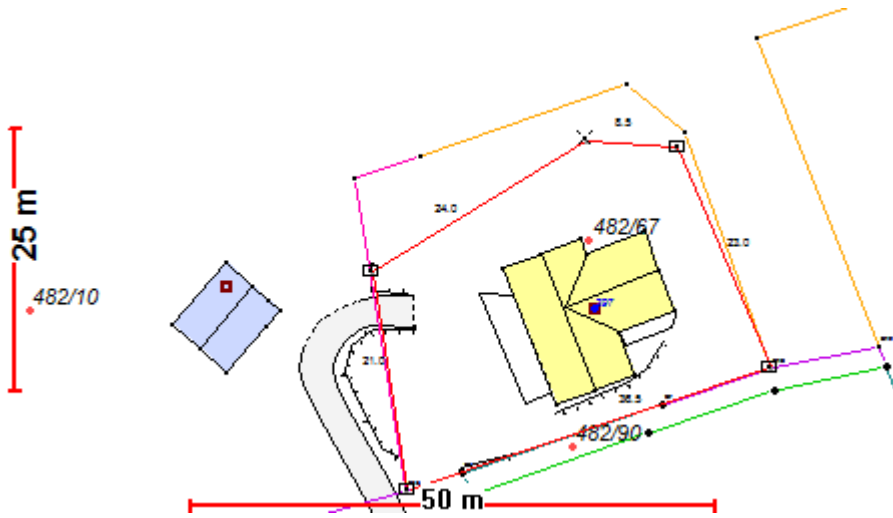

Gbnr 482/67 sin påstand.

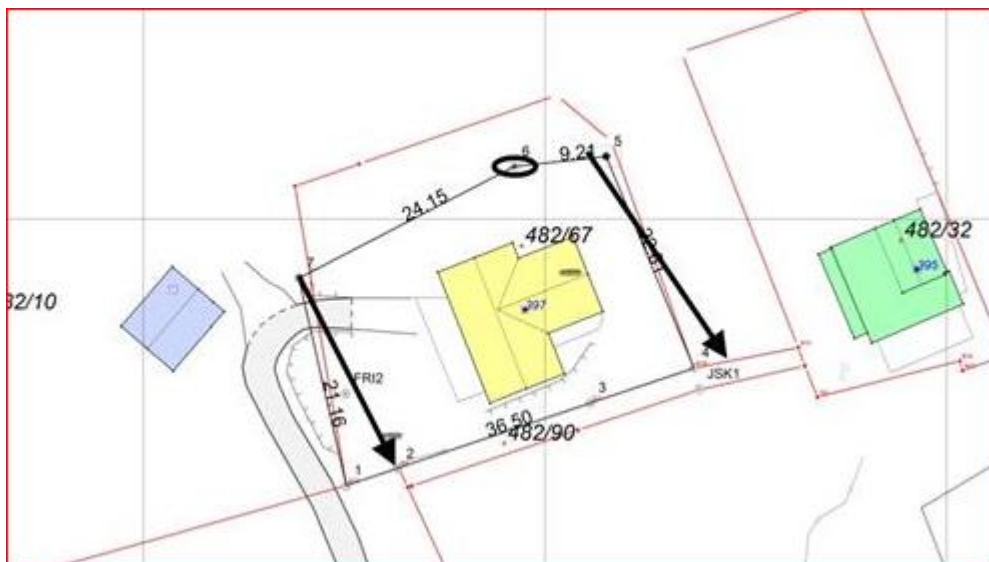

Gbnr 482/10 sin påstand.

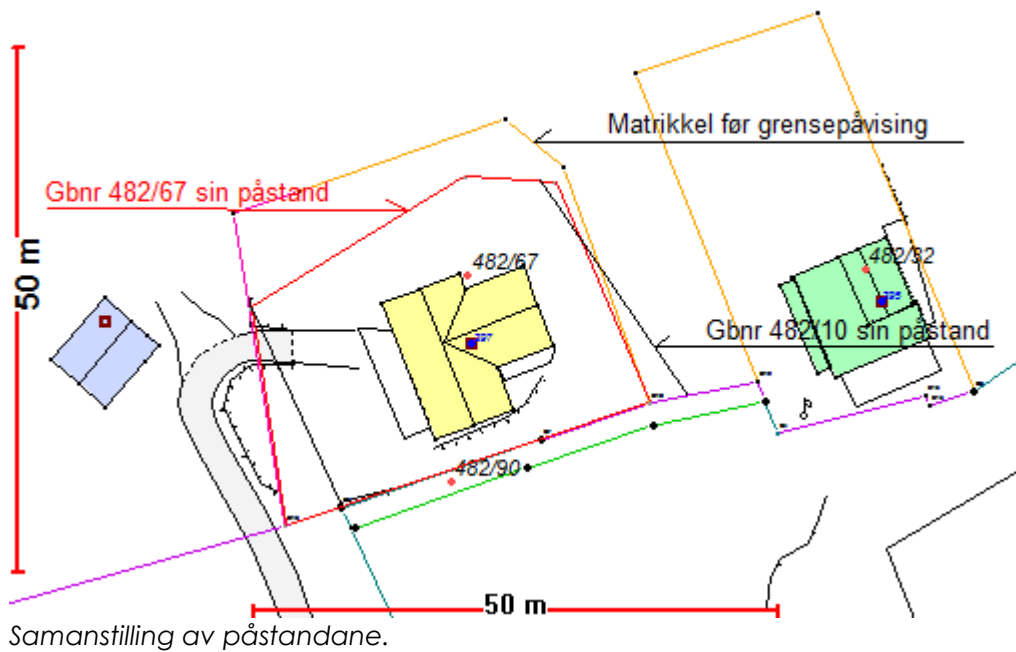

Med vennleg helsing  
Alver kommune

Kjartan Medaas  
Ingeniør

*Dette dokumentet er elektronisk godkjent og har difor ingen signatur.*

**Kopi til:**

rakmath@mac.com

**Mottakarar:**

Ragnhild Jorunn Kløvtveit Mathisen  
Rayner Juvik Jacobsen  
Sandra Eikemo Flatøy

Krohnåsvegen 37  
Radøyvegen 397  
Radøyvegen 397

5239  
5938  
5938

RÅDAL  
SÆBØVÅGEN  
SÆBØVÅGEN