



Sör - Eksisterende

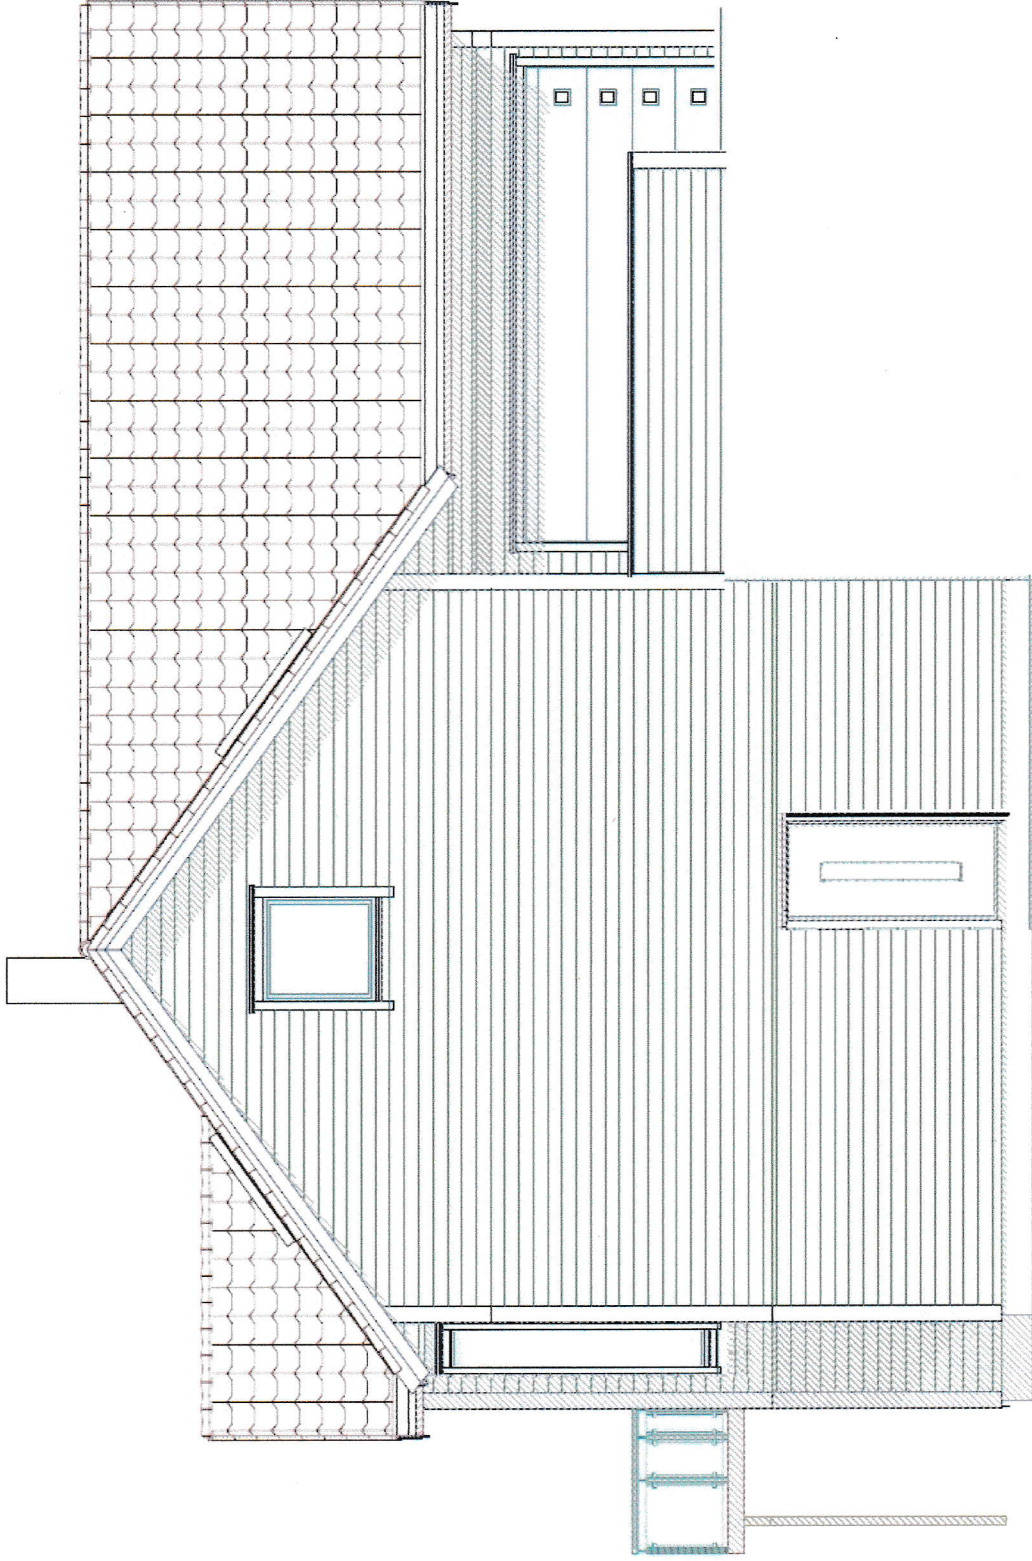


Vest-Eksisterende

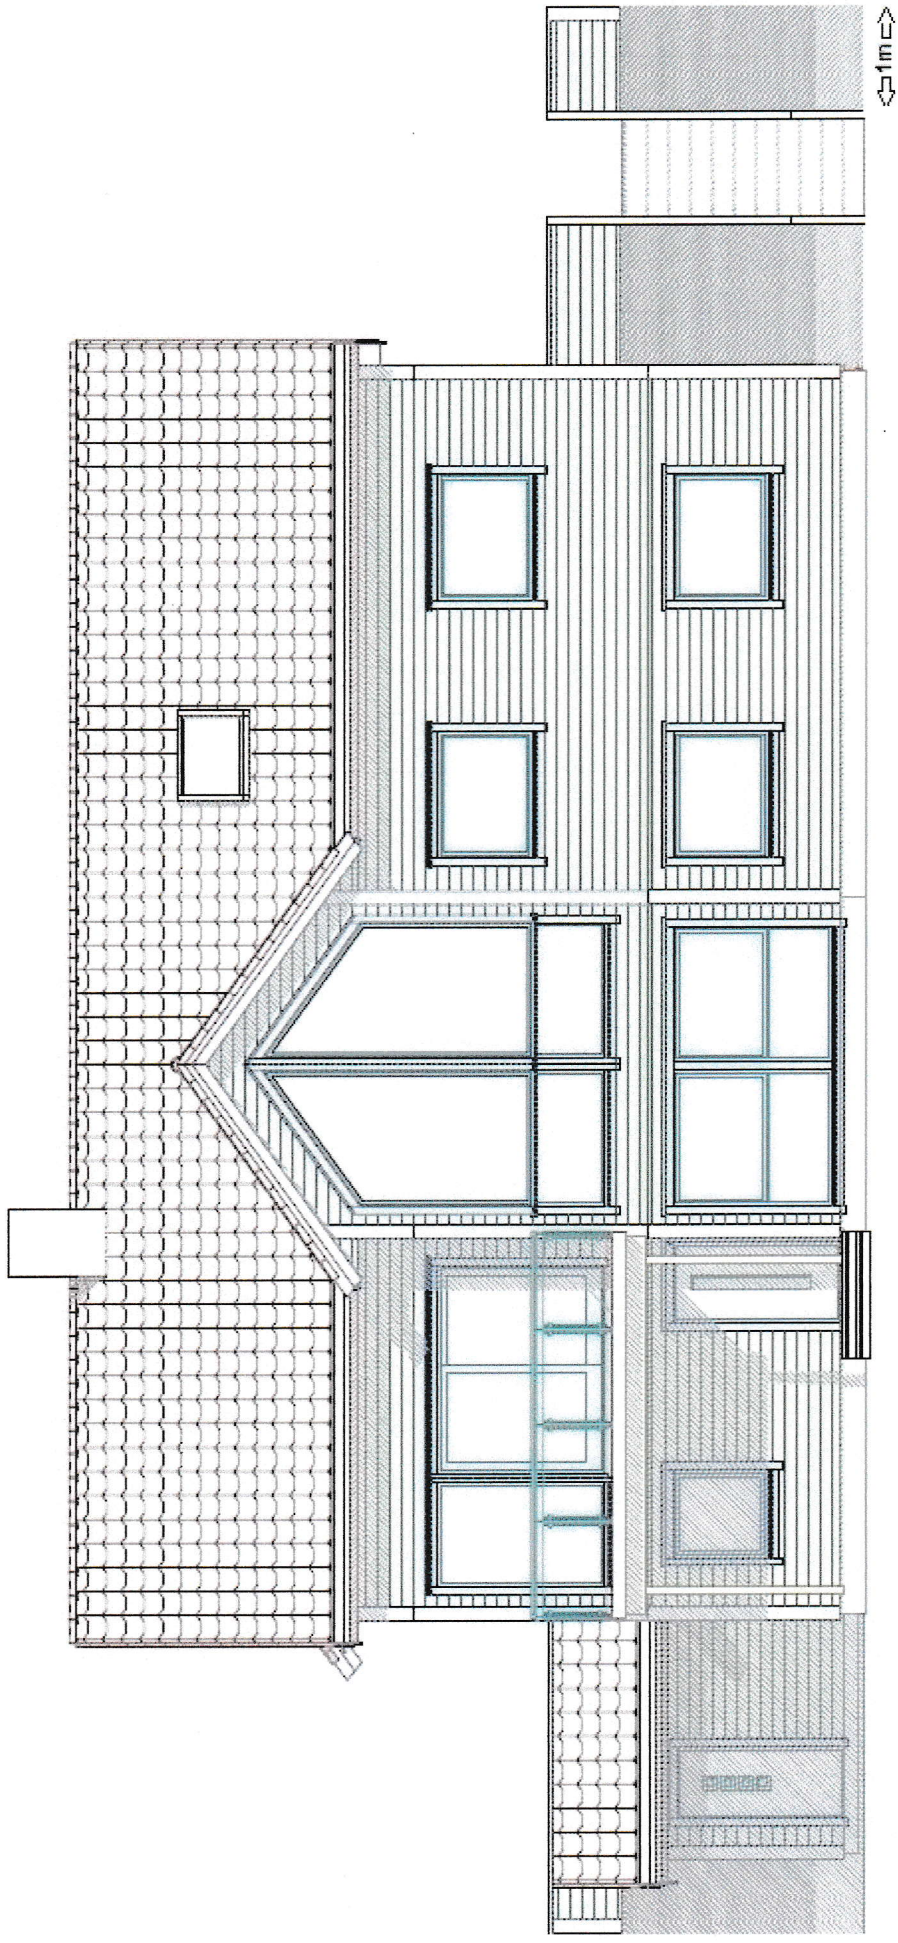


5



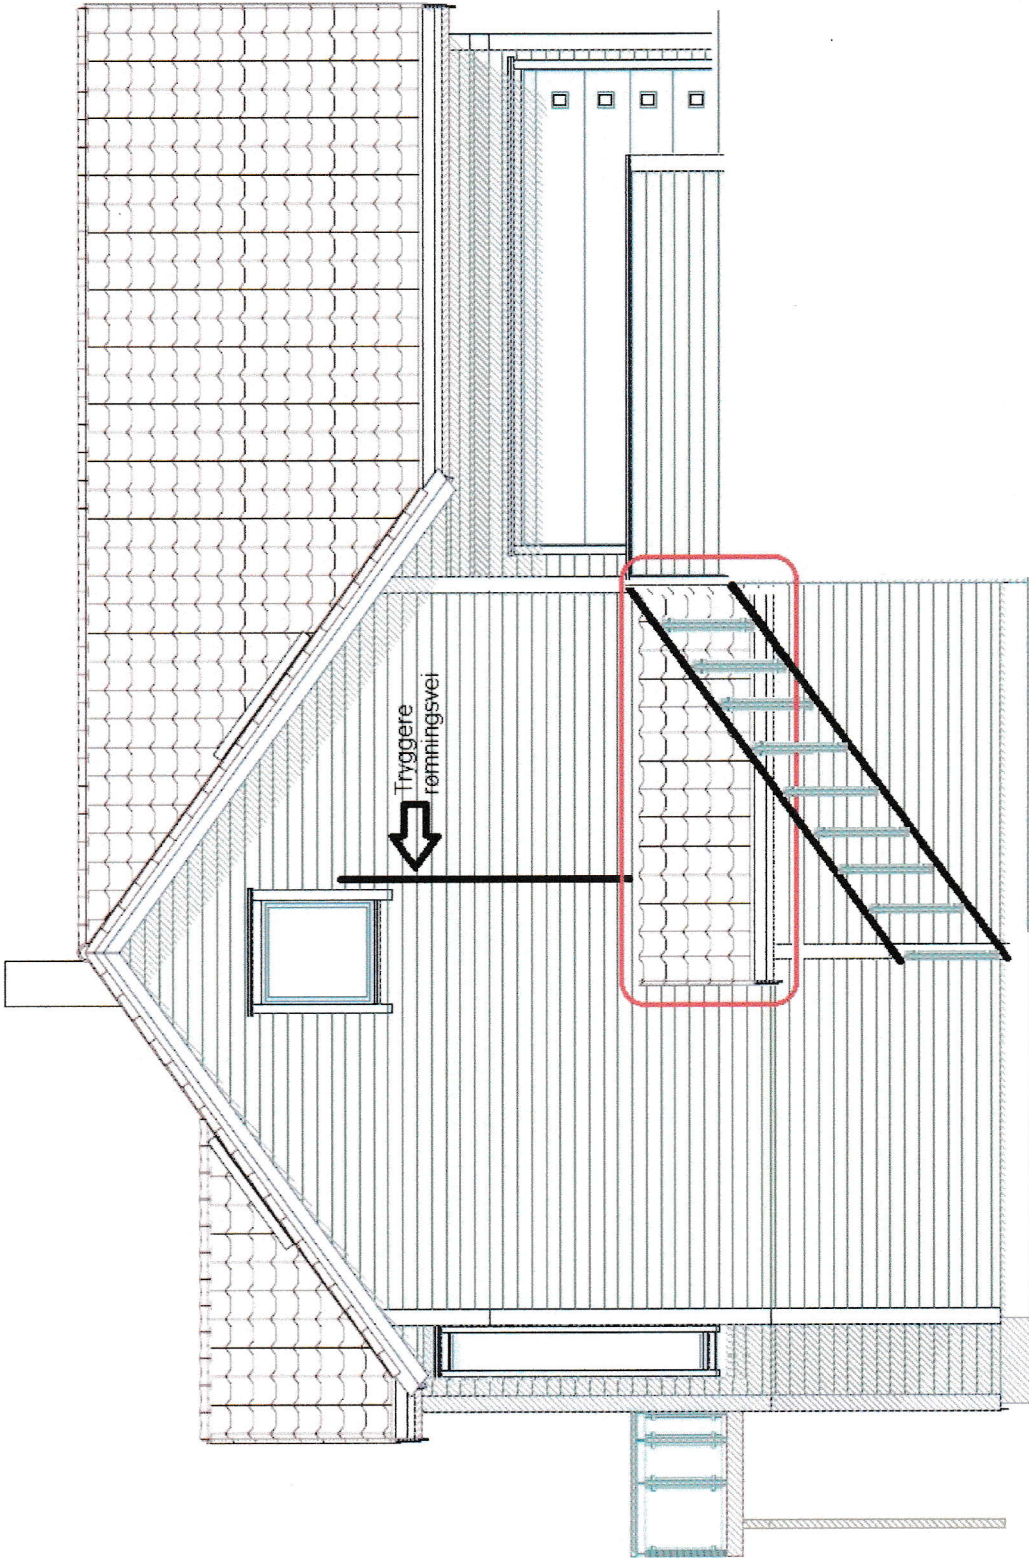

Sör - Ny

Vest - Nyg

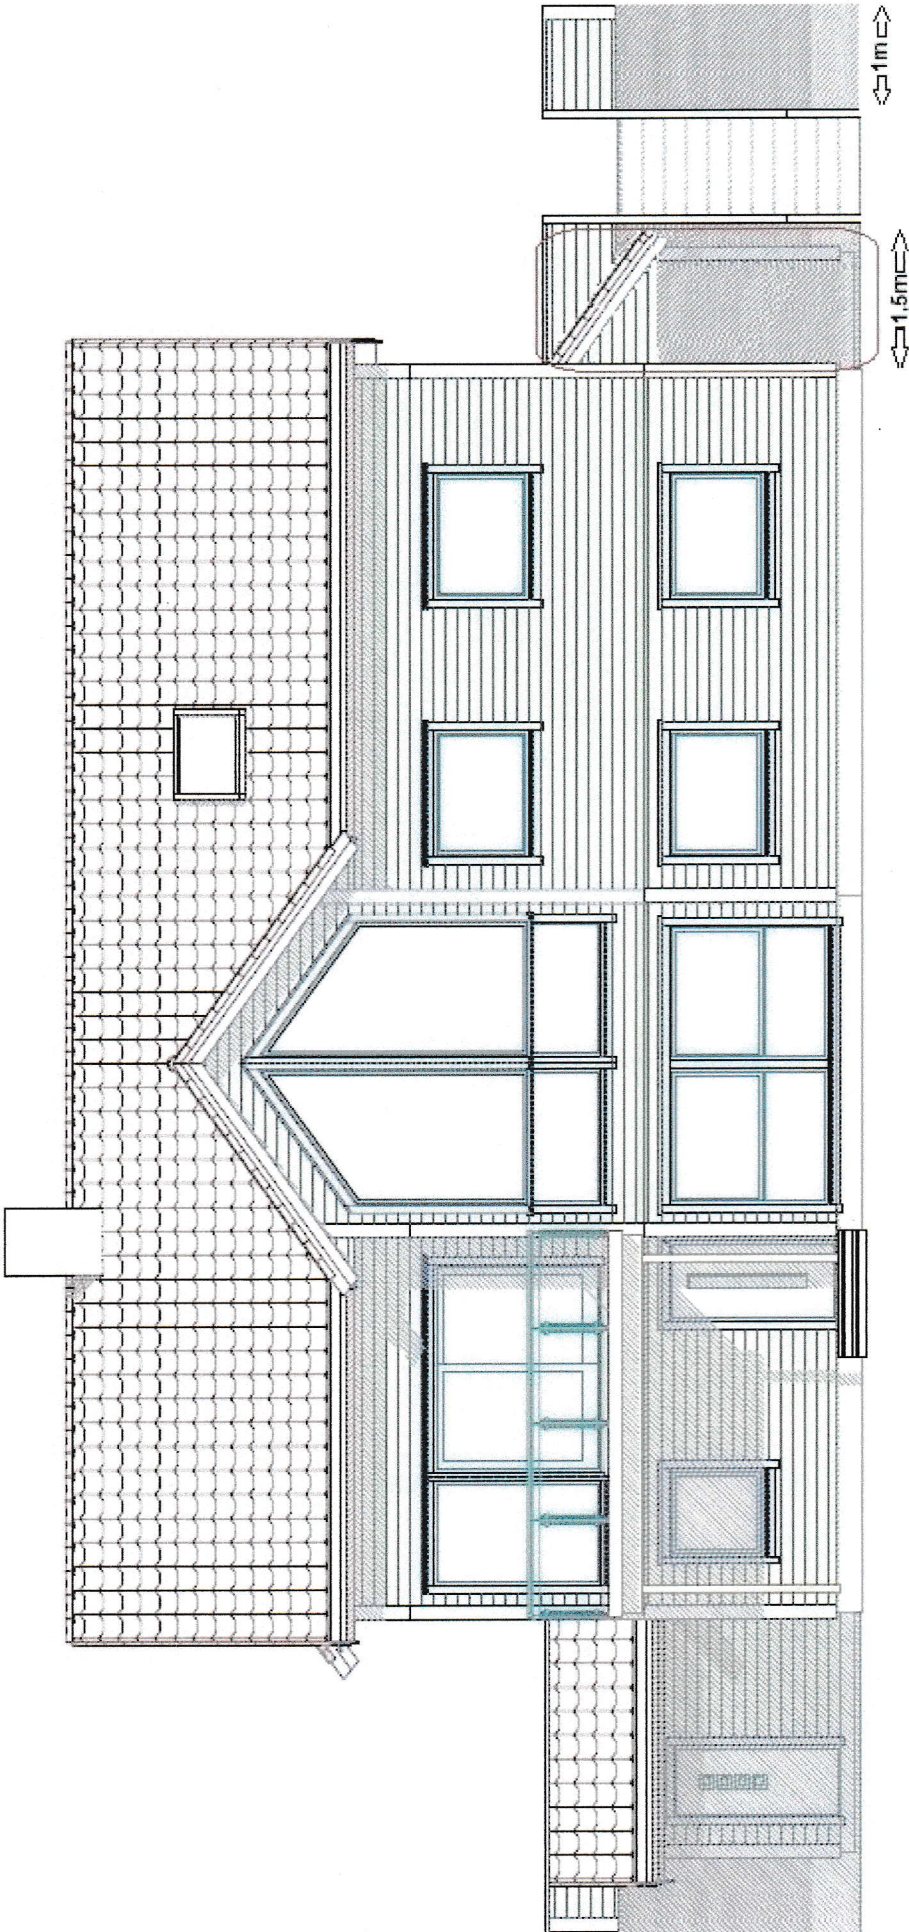

7