


Kommune: Lindås			
Gnr.: 141	Bnr.: 3	Fnr.:	
Grunneigar: Asgeir Kvamme			
Hage:	Tomt:	Dyrka:	Skog:
1638 m2			
Beite:	Naut:	Utmark:	Tilbakeført:

GRUNNOPPGJERSKART	
Vegnr.: Fv 404	
Prosjektnr.: 98041	Takstnr.:
Målt av: Åge Andersen	Dato: 2002
Konst. av: Åge Andersen	Dato: 21/01/03
Målestokk: 1:1000	Teikn. nr.:

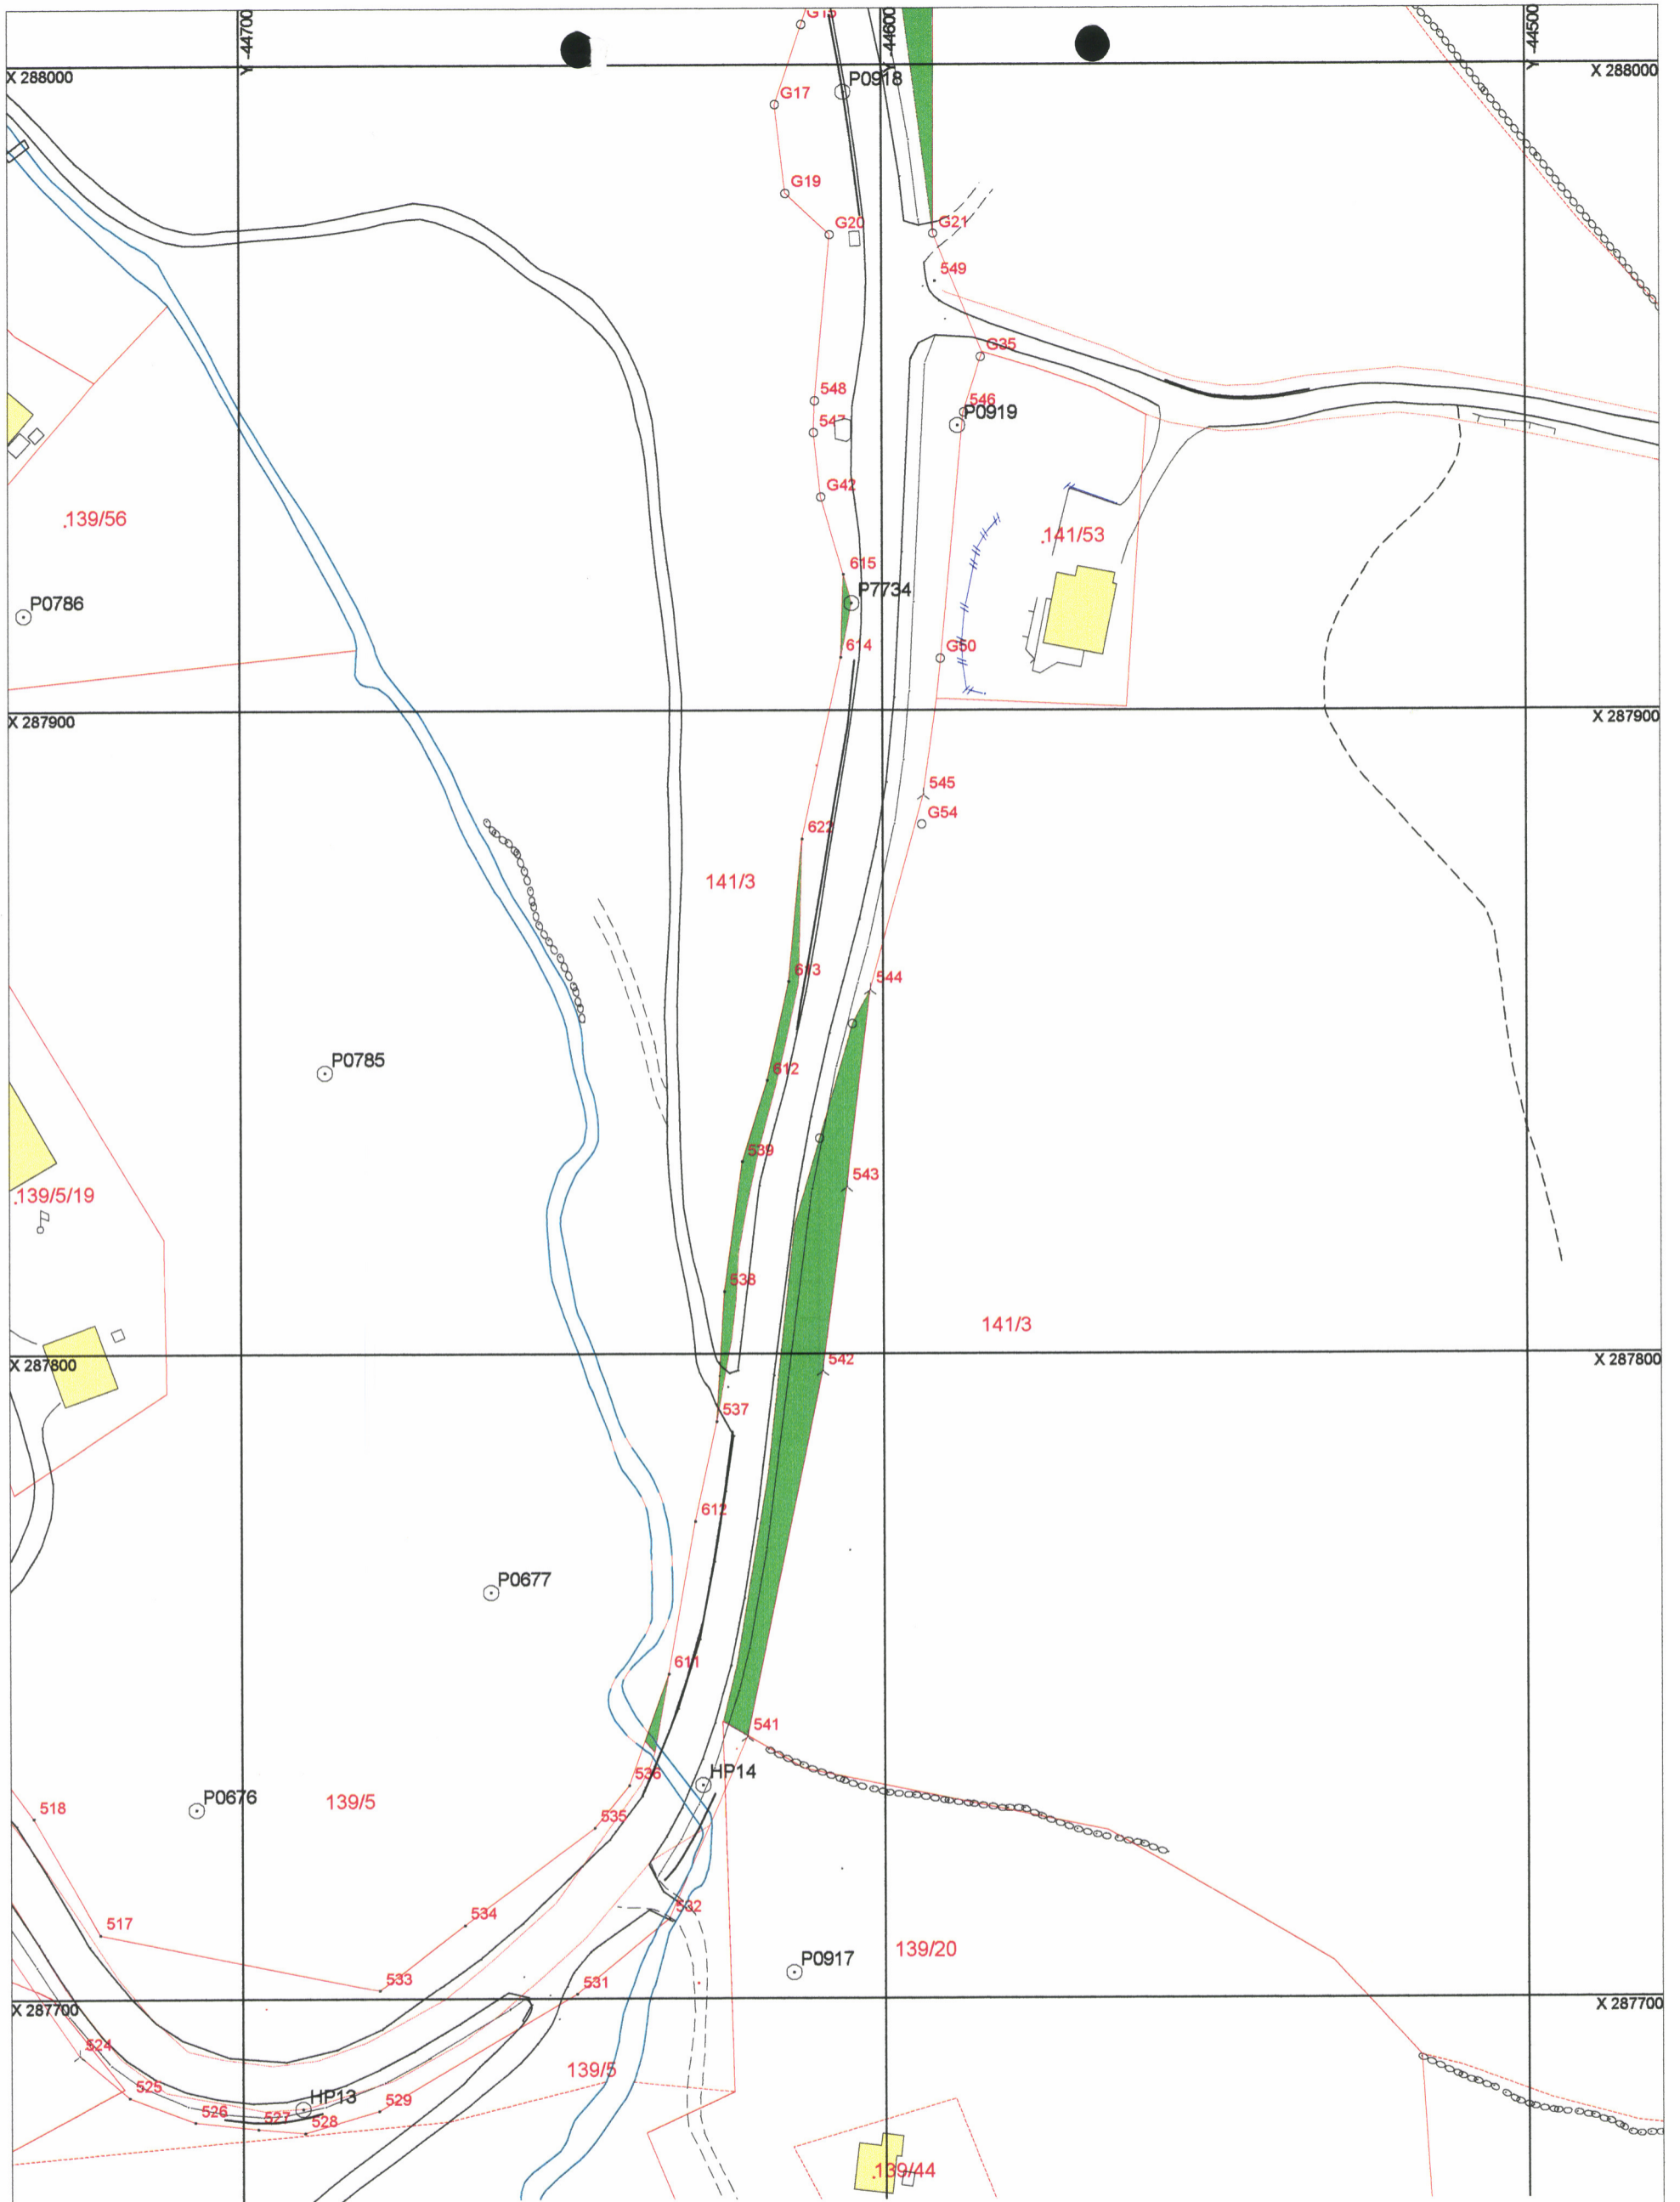

Kommune: Lindås			
Grn.: 141	Bnr.: 3	Par.:	
Grunneigar: Asgeir Kvamme			
Hage:	Tomt:	Dyrka:	Skog:
1638 m2			
Beite:	Naustr:	Utmærk:	Tilbakeført:

GRUNNOPPGJERSKART	
Vegnr.: Fv 404	Takstr.:
Prosjektnr.: 98041	Dato: 2002
Målt av: Åge Andersen	Dato: 21/01/03
Konst. av: Åge Andersen	Teikn. nr.:
Målestokk: 1:1000	