11.5.2020

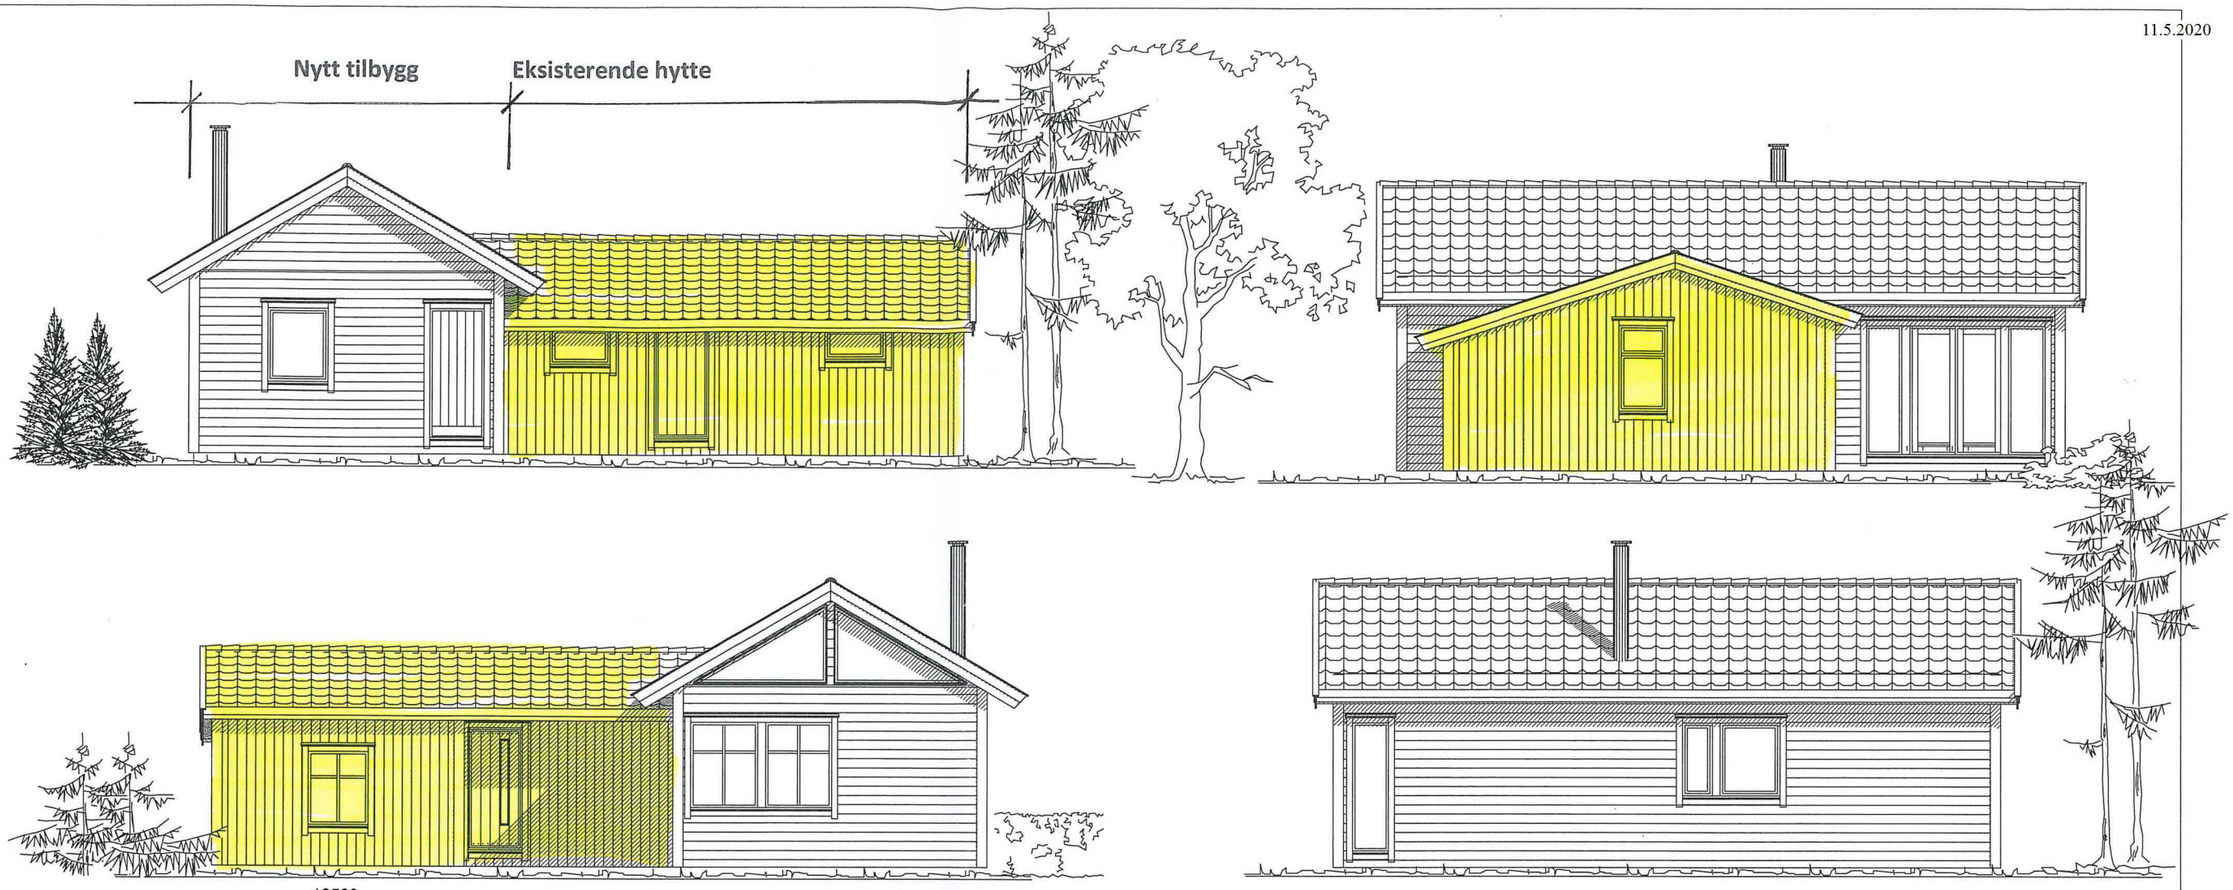

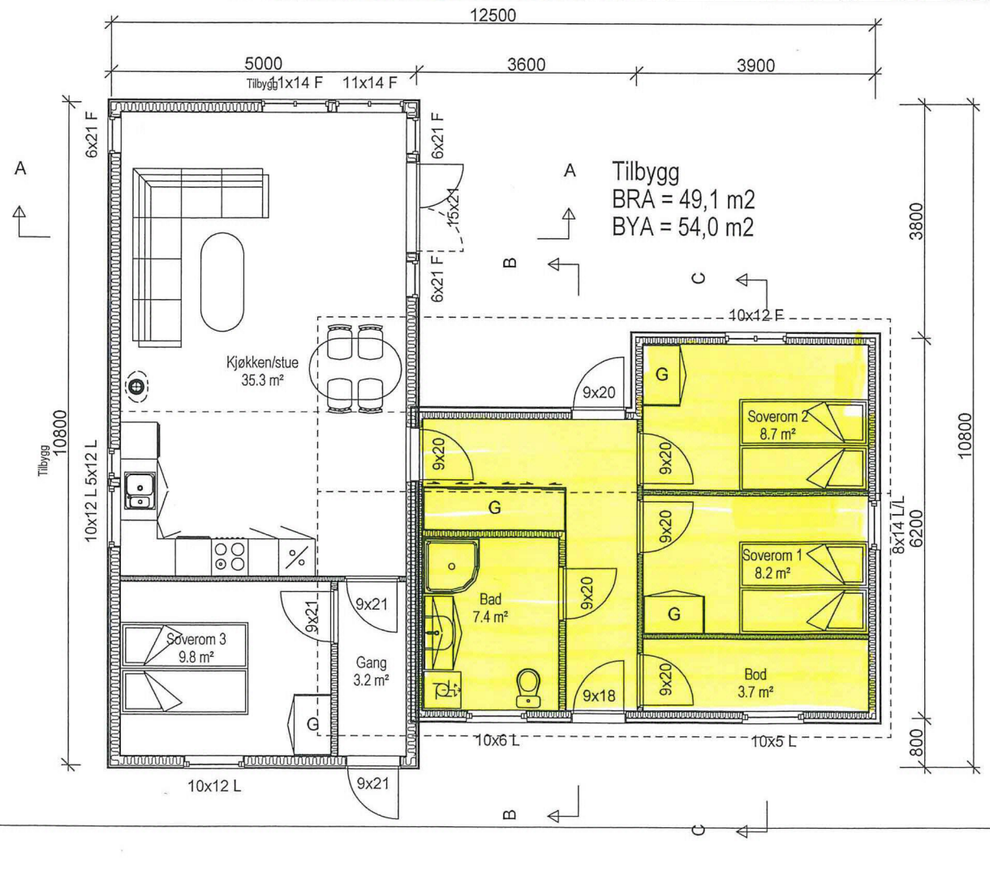

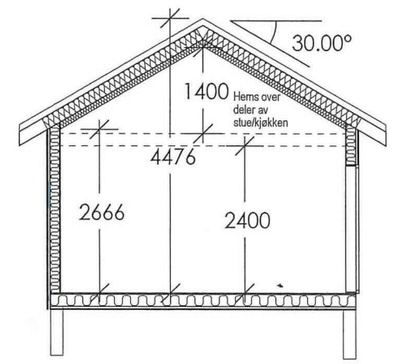

Rev.07.02.20. vindu bad
Rev.03.02.20. Tilbygg forlenget, innv. justeringer.

Tilbygg Hytte

DATA DESIGN SYSTEM
A NEMETSCHEK COMPANY

DDS-CAD

© Tegningen er beskyttet i.h.t. lov om opphavsrett.

Tiltakshaver: Jan Ove Teigstad
Byggeplass: Kårbøneset
Kommune: Alver
Gnr: Bnr: Mål: 1 : 100
Fasader

Dato:
Tegn:
Prosjekt nr.:
Tegn.nr: 502
Teigstad Hytte

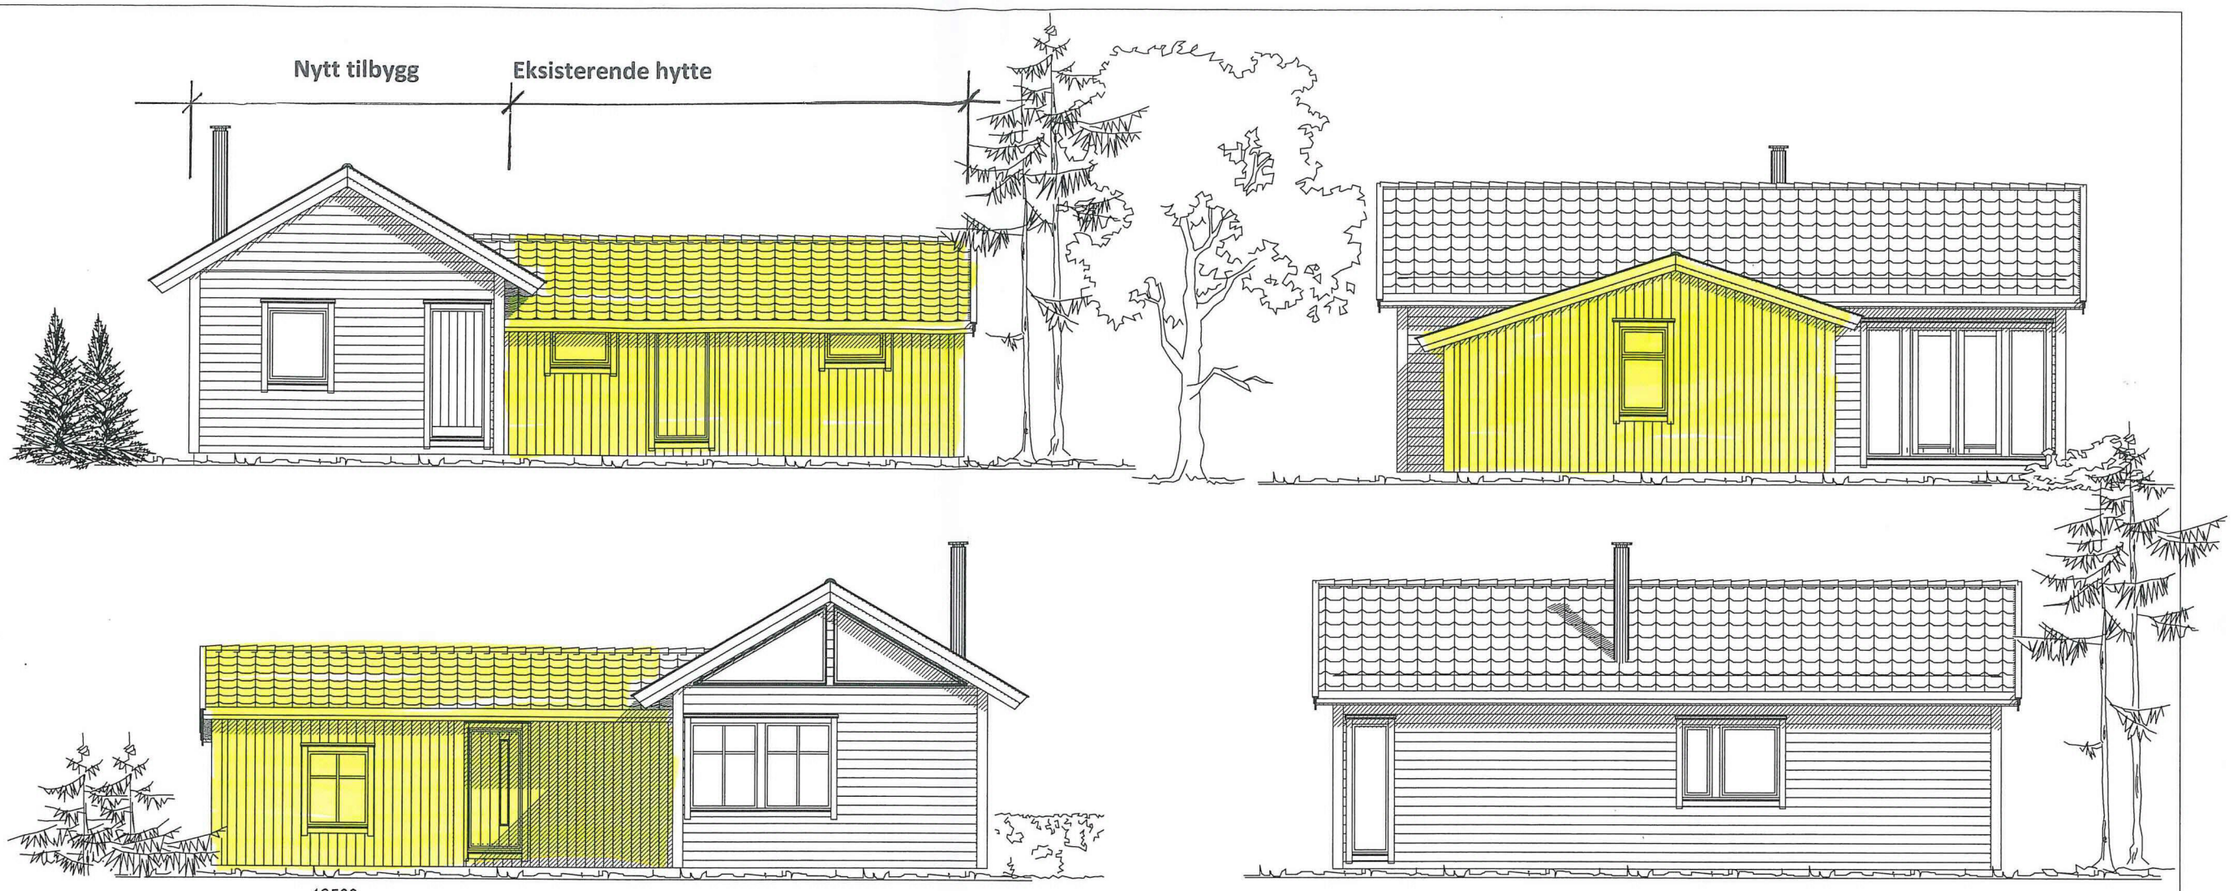

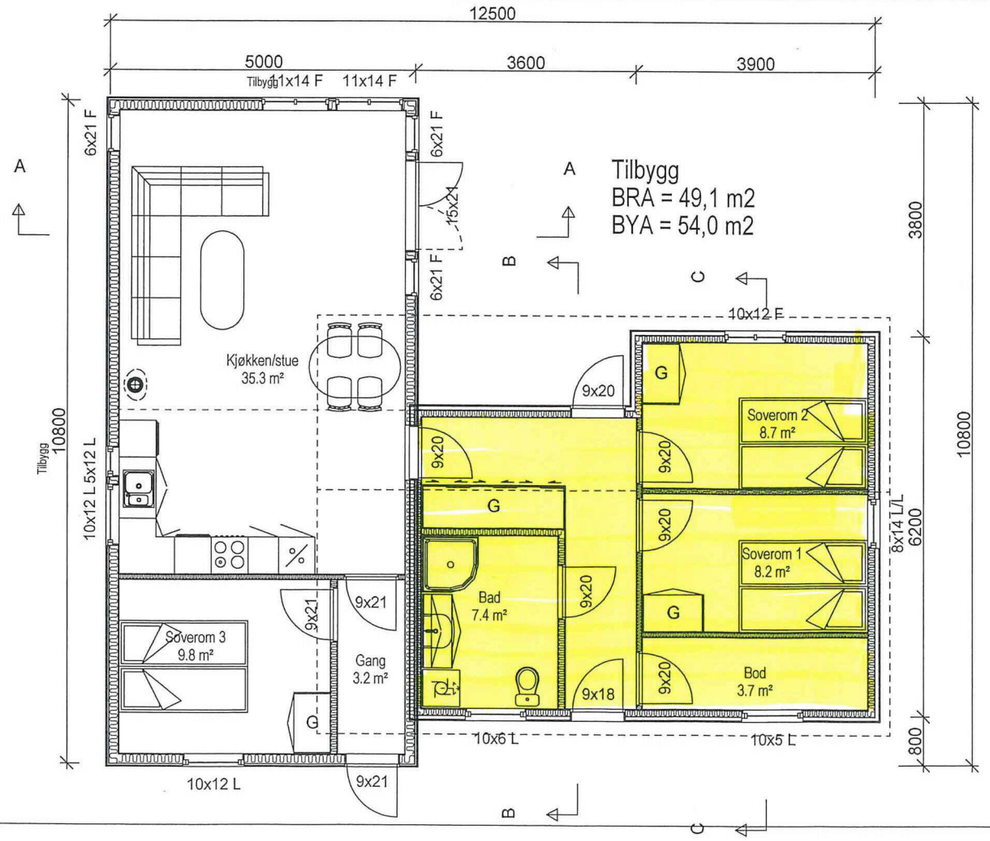

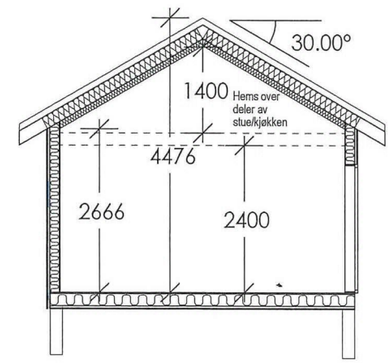

Rev.07.02.20. vindu bad
Rev.03.02.20. Tilbygg forlenget, innv. justeringer.

Tilbygg Hytte

DDS-CAD

© Tegningen er beskyttet i.h.t. lov om opphavsrett.

DATA DESIGN SYSTEM
A NEMETSCHEK COMPANY

Tiltakshaver:	Jan Ove Teigstad		
Byggeplass:	Kårbøneset		Dato:
Kommune:	Alver		Tegn:
Gnr:	Bnr:	Mål: 1 : 100	Prosjekt nr.:
Fasader			Tegn.nr: 502
			Teigstad Hytte

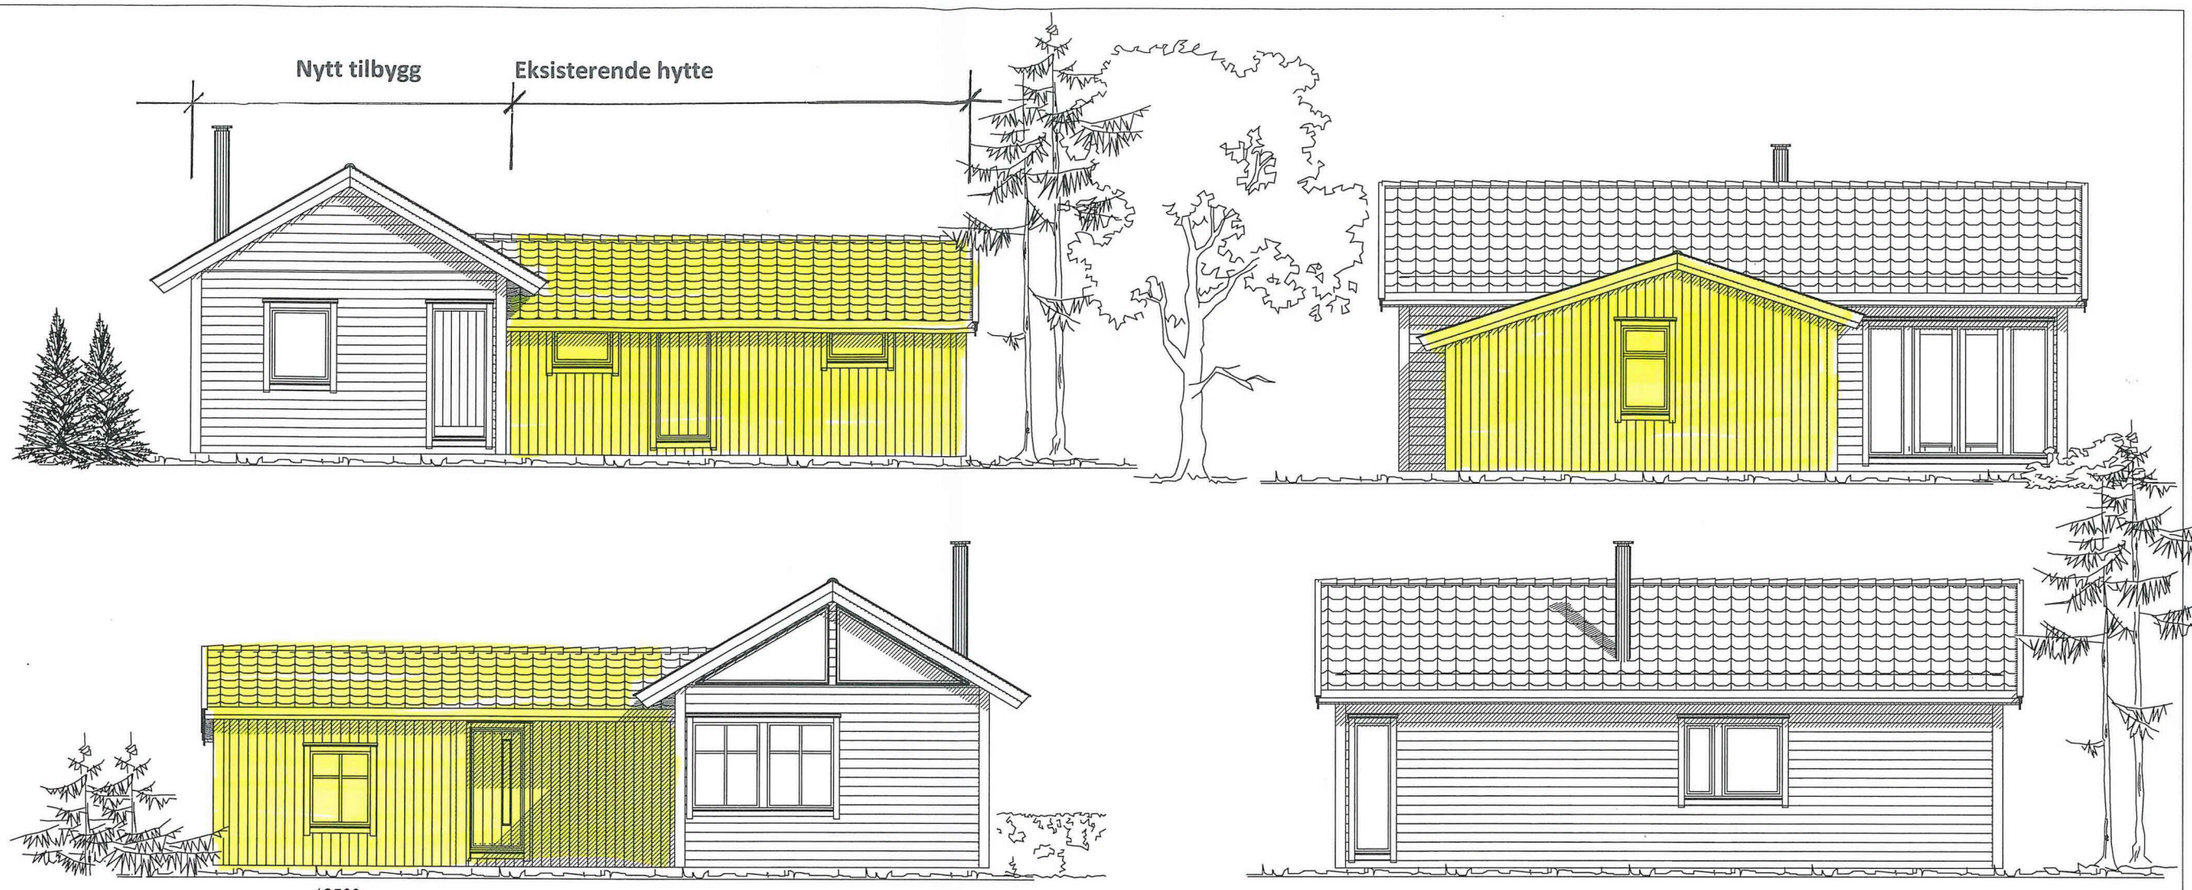

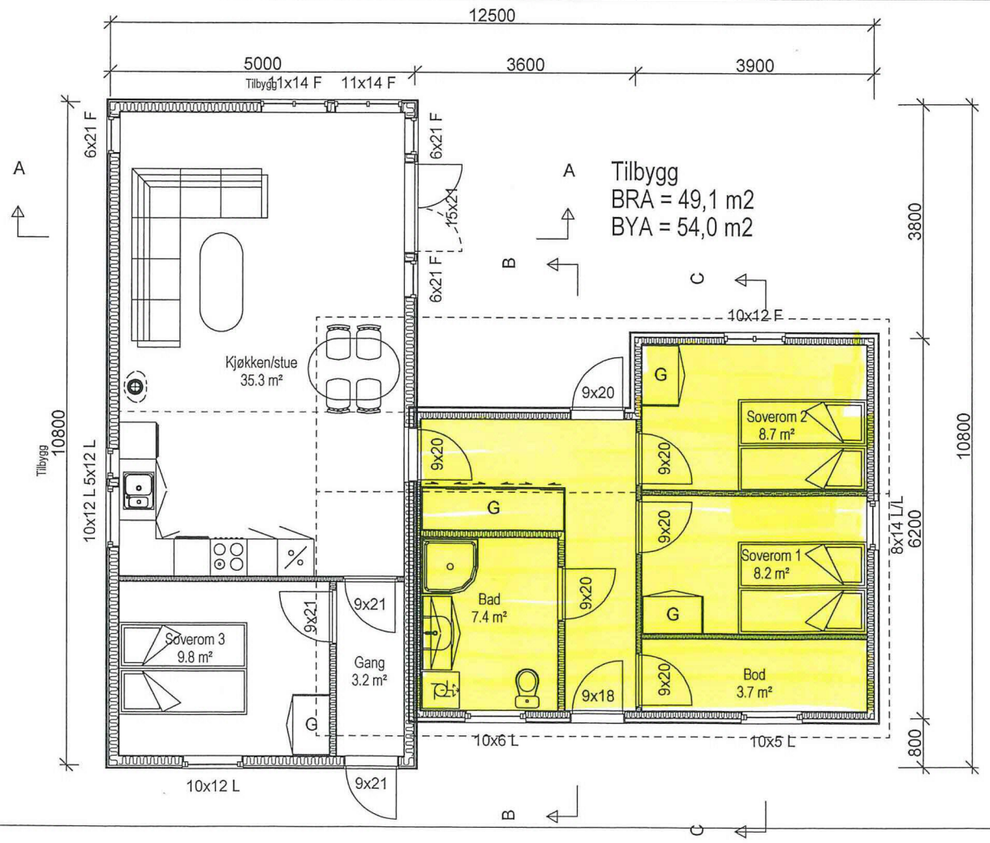

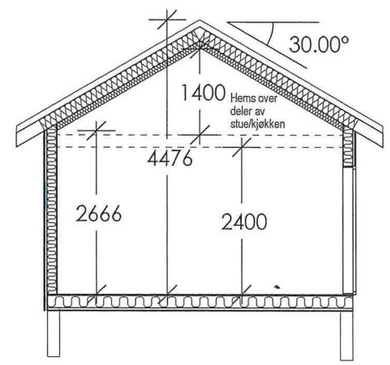

Rev.07.02.20. vindu bad
Rev.03.02.20. Tilbygg forlenget, innv. justeringer.

Tilbygg Hytte

DATA DESIGN SYSTEM
A NEMETSCHEK COMPANY

DDS-CAD

© Tegningen er beskyttet i.h.t. lov om opphavsrett.

Tiltakshaver: Jan Ove Teigstad
Byggeplass: Kårbøneset
Kommune: Alver
Gnr: Bnr: Mål: 1 : 100
Fasader

Dato:
Tegn:
Prosjekt nr.:
Tegn.nr: 502
Teigstad Hytte