

**For matrikkelenhet:**

Kommune:	4631 - ALVER	Utskriftsdato/klokkeslett:	07.05.2020 kl. 08:07
Gårdsnummer:	106	Produsert av:	Liv Berit Ones
Bruksnummer:	166	Attestert av:	Alver kommune

Orientering om matrikkelbrev

Matrikkelbrevet er hjemlet i «Lov om eigedomsregistrering» (matrikkellova) av 17. juni 2005. Etter definisjonen i matrikkellovens § 3 d) er matrikkelbrevet en attestert utskrift av matrikkelen som viser alle registrerte opplysninger om en matrikkelenhet ved oppgitt dato.

Om fullstendighet og nøyaktighet i matrikkelbrevet

Matrikkelen ble etablert ved konvertering av data fra tidligere registre. Det kan variere hvor gode disse dataene er med hensyn på fullstendighet og nøyaktighet. I enkelte tilfeller kan grensepunkt og grenselinjer mangle helt eller delvis eller være feil registrert. Det kan også være feil og mangler ved registrert bygnings- og adresseinformasjon. Fullstendighet og stedfestingsnøyaktighet er generelt bedre innenfor enn utenfor tettbygd strøk. Vær oppmerksom på at for mange matrikkelenheter og bygg hefter usikkerhet ved arealet som oppgis.

For utfyllende informasjon: **www.kartverket.no/matrikkelbrev**

Matrikkelenhet

Matrikkelenhetstype: Grunneiendom
Bruksnavn:
Etableringsdato: 06.05.2020
Skyld: 0
Er tinglyst: Ja
Har festegrunner: Nei
Er seksjonert: Nei

Det er ikke registrert bygg på matrikkelenheten.

Arealrapport

Tekst
Beregna areal for 106 / 166
Areal
1 991,7 m2
Kommentar

Eierforhold

Tinglyste eierforhold

Rolle	Status	Føds.d./org.nr	Navn	Bruksenhet	Adresse	Andel
Hjemmelshaver		110154	VABØ VIGLEIK		FONNEBOSTVEGEN 293 5955 LINDAS	1 / 1

Øversikt over teiger

Løpenr	Type	Hovedteig	Nord	Øst	Høyde	Areal	Merknader
1	Teig	Ja	6741776	291885		1 991,7 m2	


(EUREF89 UTM Sone 32)

Forretninger der matrikkelenheten er involvert

Forretning	Forretningsdokumentdato	Tinglysing	Matrikkelføring
Forretningstype	Kommunal saksreferanse	Status	Signatur
Arsak til feilretting	Annen referanse	Endret dato	Dato
Endre egenskap	17.03.2020		onesliv 06.05.2020
Annen forretningstype	2020/5752 2017/3113	Rolle Avgiver	Arealendring 0
Opprett ny grunneiendom ved fradeling	17.03.2020	Tinglyst	onesliv 06.05.2020
Oppmålingsforretning	2020/5752 2017/3113	Rolle Avgiver Mottaker Berørt	Arealendring -1 991,7 1 991,7 0


Forretninger der matrikkelenheten er berørt

Forretning	Forretningsdokumentdato	Tinglysing		Matrikkelføring	
Forretningstype	Kommunal saksreferanse	Status	Endret dato	Signatur	Dato
Arsak til feilretting	Annen referanse				
Kvalitetshøving for eksisterende matrikkelenhet Oppmålingsforretning	17.03.2020			onesliv	06.05.2020
	2020/5752	Rolle	Matrikkelenhet	Arealendring	
	2017/3113	Berørt	4631 - 106/12		0
		Berørt	4631 - 106/166		0
		Berørt	4631 - 106/167		0
Opprett ny grunneiendom ved fradeling Oppmålingsforretning	17.03.2020	Tinglyst	06.05.2020	solbsver	06.05.2020
	2020/5752	Rolle	Matrikkelenhet	Arealendring	
	2017/3113	Avgiver	4631 - 106/12	-1 558,2	
		Mottaker	4631 - 106/167	1 558,1	
		Berørt	4631 - 106/166		0

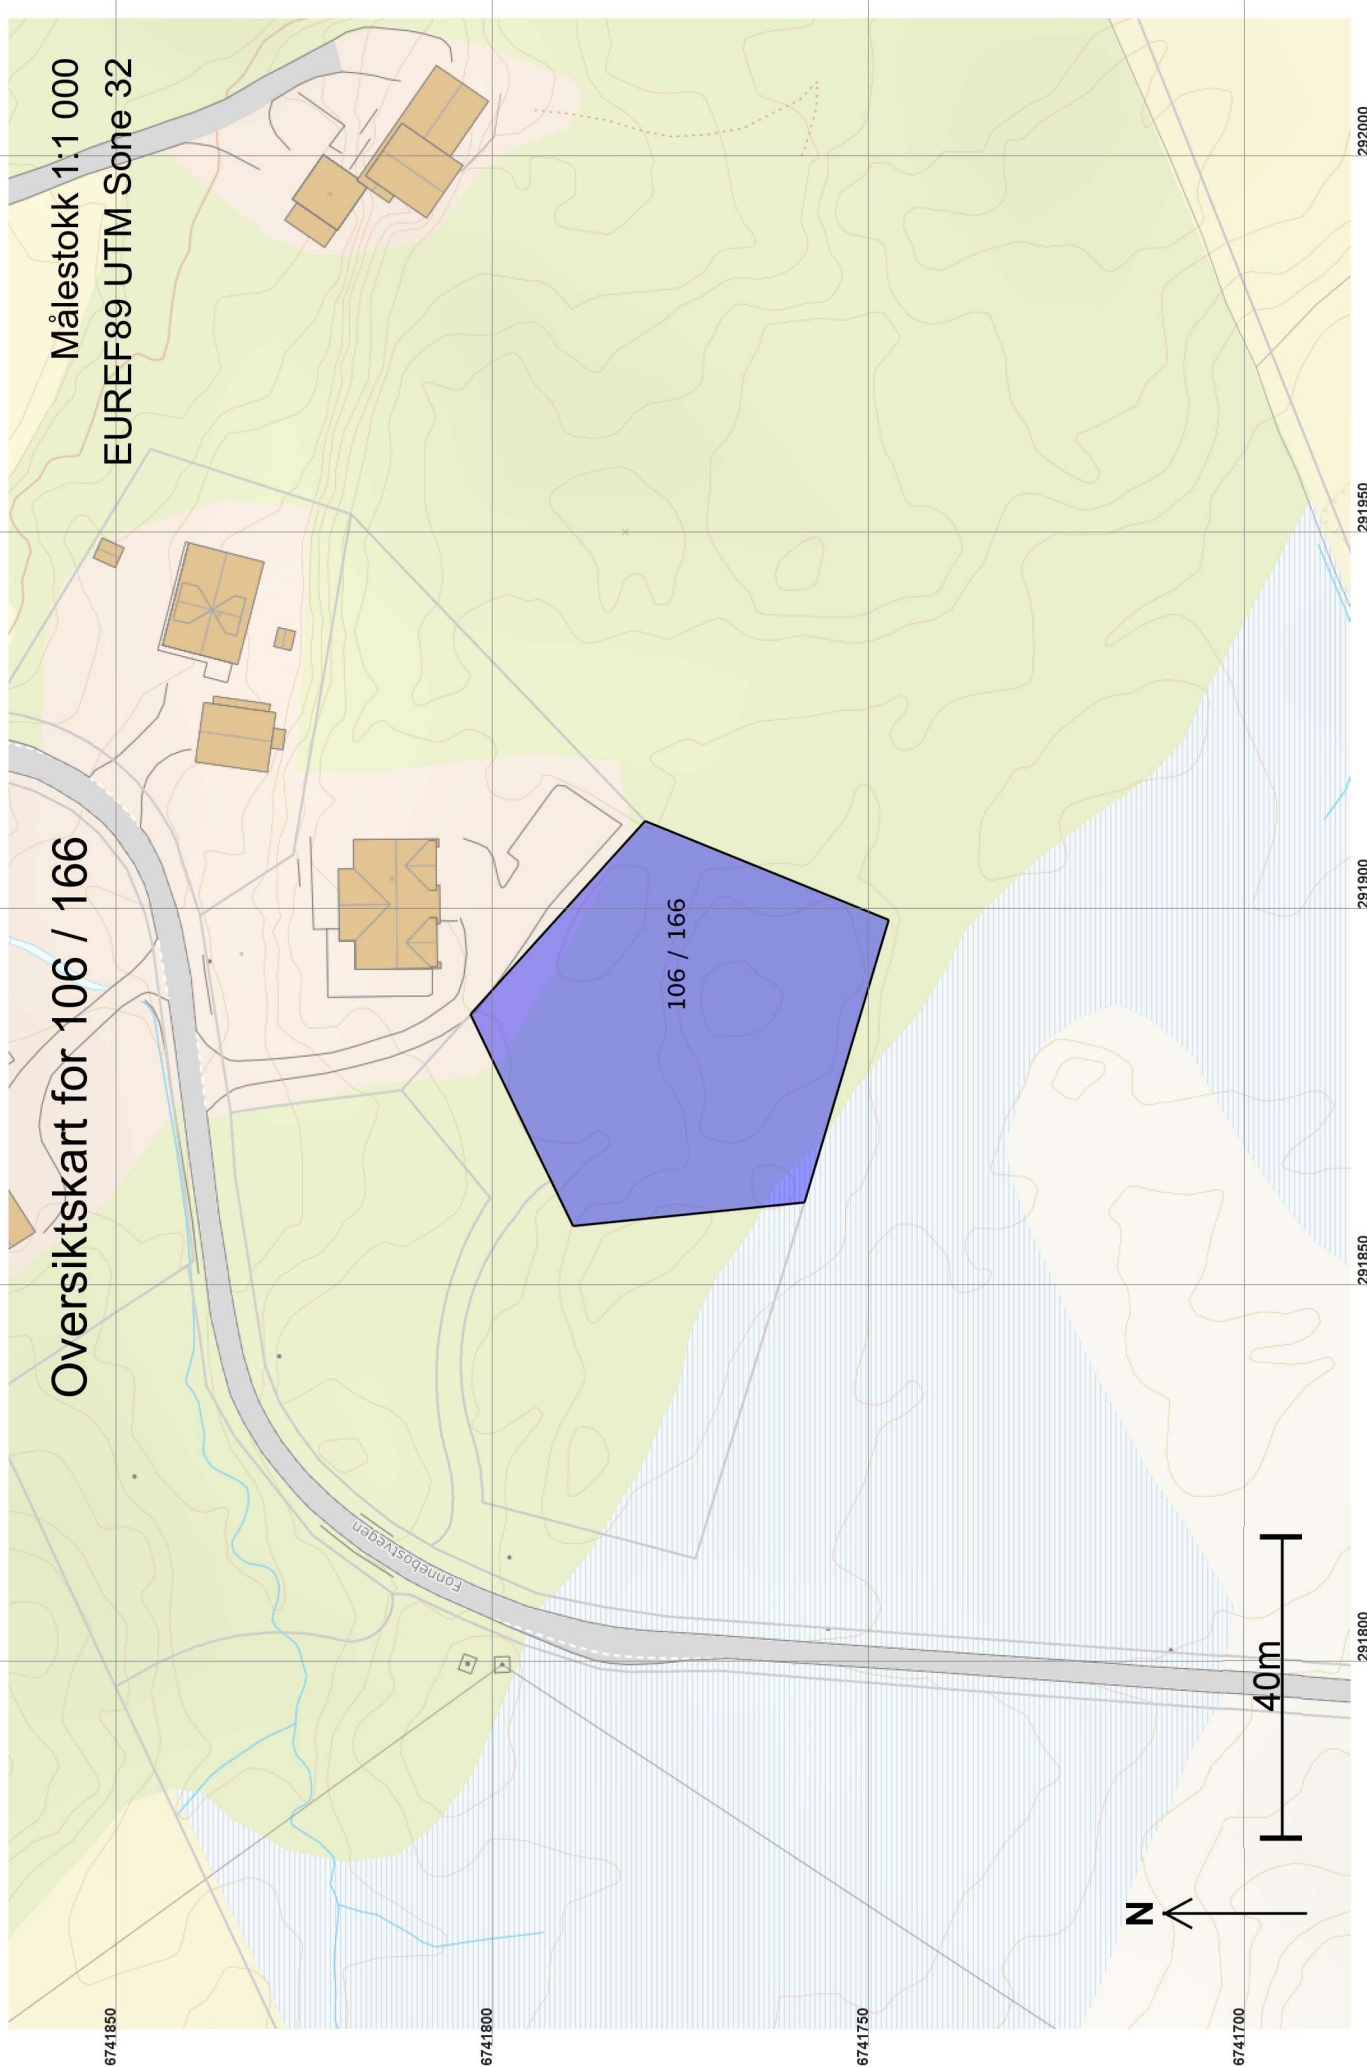


Oversiktskart for 106 / 166

Målestokk 1:1 000
EUREF89 UTM Sone 32

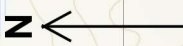

40m

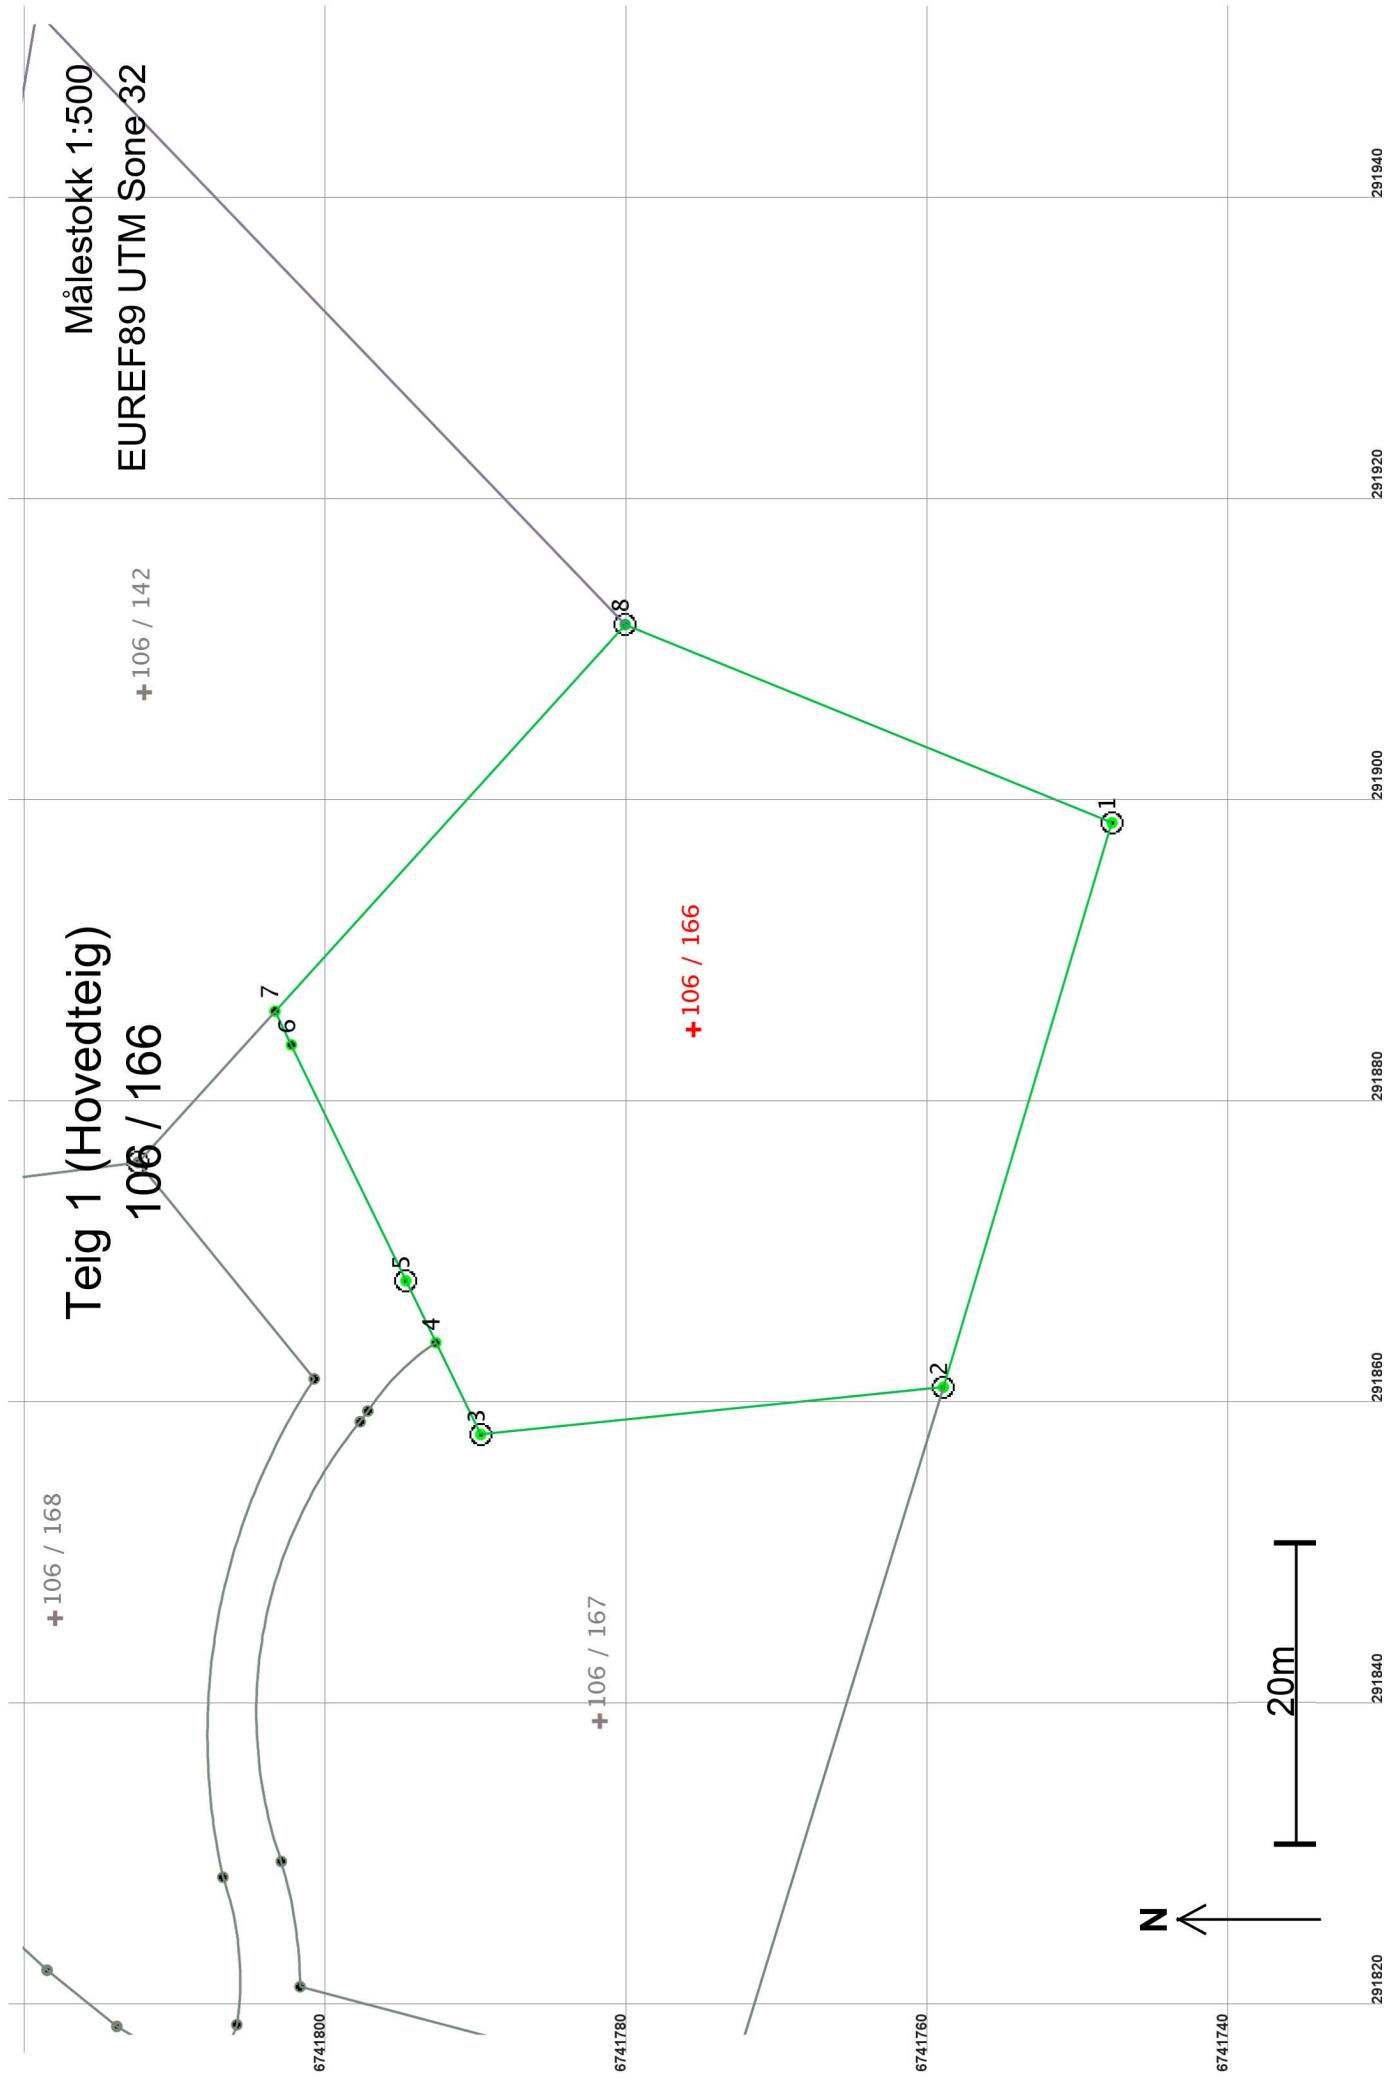

Areal og koordinater

Areal: 1 991,7

Arealmerknad:

Representasjonspunkt: Koordinatsystem: EUREF89 UTM Sone 32

Nord: 6741776

Øst: 291885

Grensepunkt / Grenselinje

Ytre avgrensing

Løpenr	Nord	Øst	Grensemerke nedsatt i / Lengde Hjelpelinjetype	Målemetode	Nøyaktighet	Radius
1	6741748,16	291898,38	Jord Offentlig godkjent grensemerke 39,10 Ikke hjelpelinje	96 GPS kinematisk (Real time kinematic)	10	11
2	6741759,35	291860,91	Fjell Offentlig godkjent grensemerke 30,88 Ikke hjelpelinje	96 GPS kinematisk (Real time kinematic)	10	11
3	6741790,08	291857,77	Jord Offentlig godkjent grensemerke 6,79 Ikke hjelpelinje	96 GPS kinematisk (Real time kinematic)	10	11
4	6741793,05	291863,87	Ikke spesifisert Umerket 4,56 Ikke hjelpelinje	69 Beregnet	10	11
5	6741795,04	291867,97	Fjell Offentlig godkjent grensemerke 17,40 Ikke hjelpelinje	96 GPS kinematisk (Real time kinematic)	10	11
6	6741802,64	291883,63	Ikke spesifisert Umerket 2,49 Ikke hjelpelinje	69 Beregnet	10	14
7	6741803,73	291885,87	Ikke spesifisert Umerket 34,63 Ikke hjelpelinje	69 Beregnet	10	14
8	6741780,48	291911,53	Ikke spesifisert Offentlig godkjent grensemerke 34,89 Ikke hjelpelinje	11 Terrengmålt: Totalstasjon	13	14