



For matrikkelenhet:

Kommune:	4631 - ALVER	Utskriftsdato/klokkeslett:	07.05.2020 kl. 08:10
Gårdsnummer:	106	Produsert av:	Liv Berit Ones
Bruksnummer:	167	Attestert av:	Alver kommune

Orientering om matrikkelbrev

Matrikkelbrevet er hjemlet i «Lov om eigedomsregistrering» (matrikkellova) av 17. juni 2005. Etter definisjonen i matrikkelovens § 3 d) er matrikkelbrevet en attestert utskrift av matrikkelen som viser alle registrerte opplysninger om en matrikkelenhet ved oppgitt dato.

Om fullstendighet og nøyaktighet i matrikkelbrevet

Matrikkelen ble etablert ved konvertering av data fra tidligere registre. Det kan variere hvor gode disse dataene er med hensyn på fullstendighet og nøyaktighet. I enkelte tilfeller kan grensepunkt og grenselinjer mangle helt eller delvis eller være feil registrert. Det kan også være feil og mangler ved registrert bygnings- og adresseinformasjon. Fullstendighet og stedfestingsnøyaktighet er generelt bedre innenfor enn utenfor tettbygd strøk. Vær oppmerksom på at for mange matrikkelenheter og bygg hefter usikkerhet ved arealet som oppgis.

For utfyllende informasjon: **www.kartverket.no/matrikkelbrev**

Matrikkelenhet

Matrikkelenhetstype: Grunneiendom
Bruksnavn:
Etableringsdato: 06.05.2020
Skylid: 0
Er tinglyst: Ja
Har festegrunner: Nei
Er seksjonert: Nei

Det er ikke registrert bygg på matrikkelenheten.

Arealrapport

Tekst
Beregna areal for 106 / 167
Areal Kommentar
1 558 m2

Eierforhold

Tinglyste eierforhold

Rolle	Status	Føds.d./org.nr	Navn	Bruksenhet	Adresse	Andel
Hjemmelshaver		110154	VABØ VIGLEIK		FONNEBOSTVEGEN 293 5955 LINDAS	1 / 1

Oversikt over teiger

Løpenr	Type	Hovedteig	Nord	Øst	Høyde	Areal	Merknader
1	Teig	Ja	6741782	291839		1 558 m2	

(EUREF89 UTM Sone 32)

Forretninger der matrikkelenheten er involvert

Forretning	Forretningsdokumentdato	Tinglysing	Matrikkelføring
Forretningstype	Kommunal saksreferanse	Status	Signatur
Årsak til feilretting	Annen referanse	Endret dato	Dato

Endre egenskap	17.03.2020		onesliv	06.05.2020
Annen forretningstype	2020/5752 2017/3113		Matrikkelenhet Arealendring	4631 - 106/167 0


Opprett ny grunneiendom ved fradeling	17.03.2020	Tinglyst	06.05.2020	solbsver	06.05.2020
Oppmålingsforretning	2020/5752 2017/3113		Matrikkelenhet Arealendring	4631 - 106/12 -1 558,2	
		Mottaker	4631 - 106/167	1 558,1	
		Berørt	4631 - 106/166	0	


Forretninger der matrikkelenheten er berørt

Forretning	Forretningsdokumentdato	Status	Tinglysing	Endret dato	Matrikkelføring
Forretningstype	Kommunal saksreferanse				Signatur
Arsak til feilretting	Annen referanse				Dato
Kvalitetsheving for eksisterende matrikkelenhet	17.03.2020				onesliv 06.05.2020
Oppmålingsforretning	2020/5752	Rolle	Matrikkelenhet		Arealendring
	2017/3113	Berørt	4631 - 106/12		0
		Berørt	4631 - 106/166		0
		Berørt	4631 - 106/167		0

Oversiktskart for 106 / 167

Målestokk 1:1 000
EUREF89 UTM Sone 32

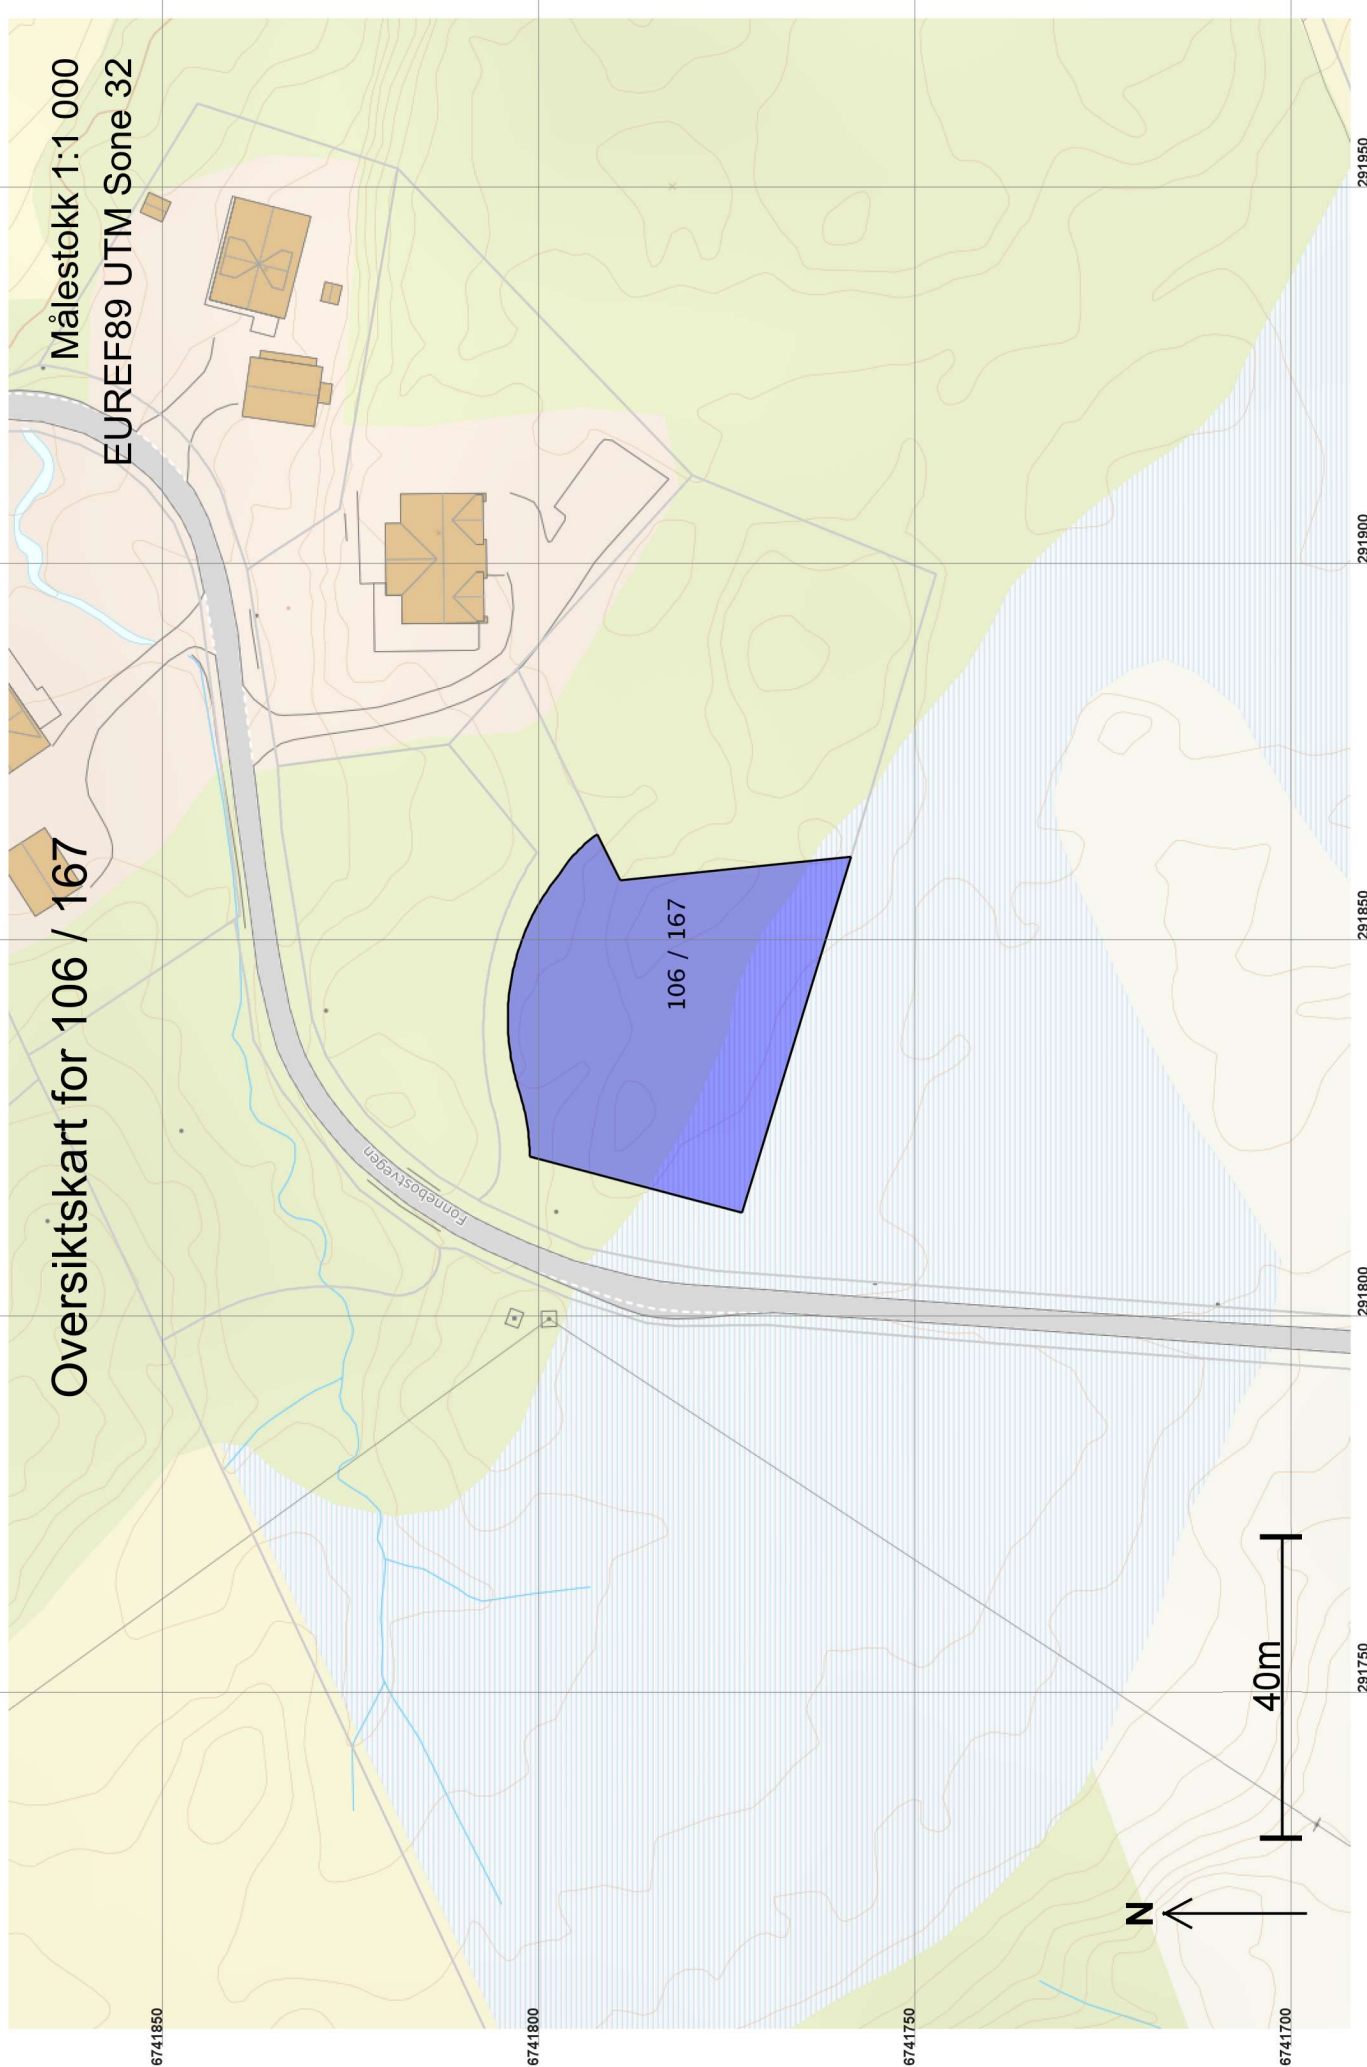

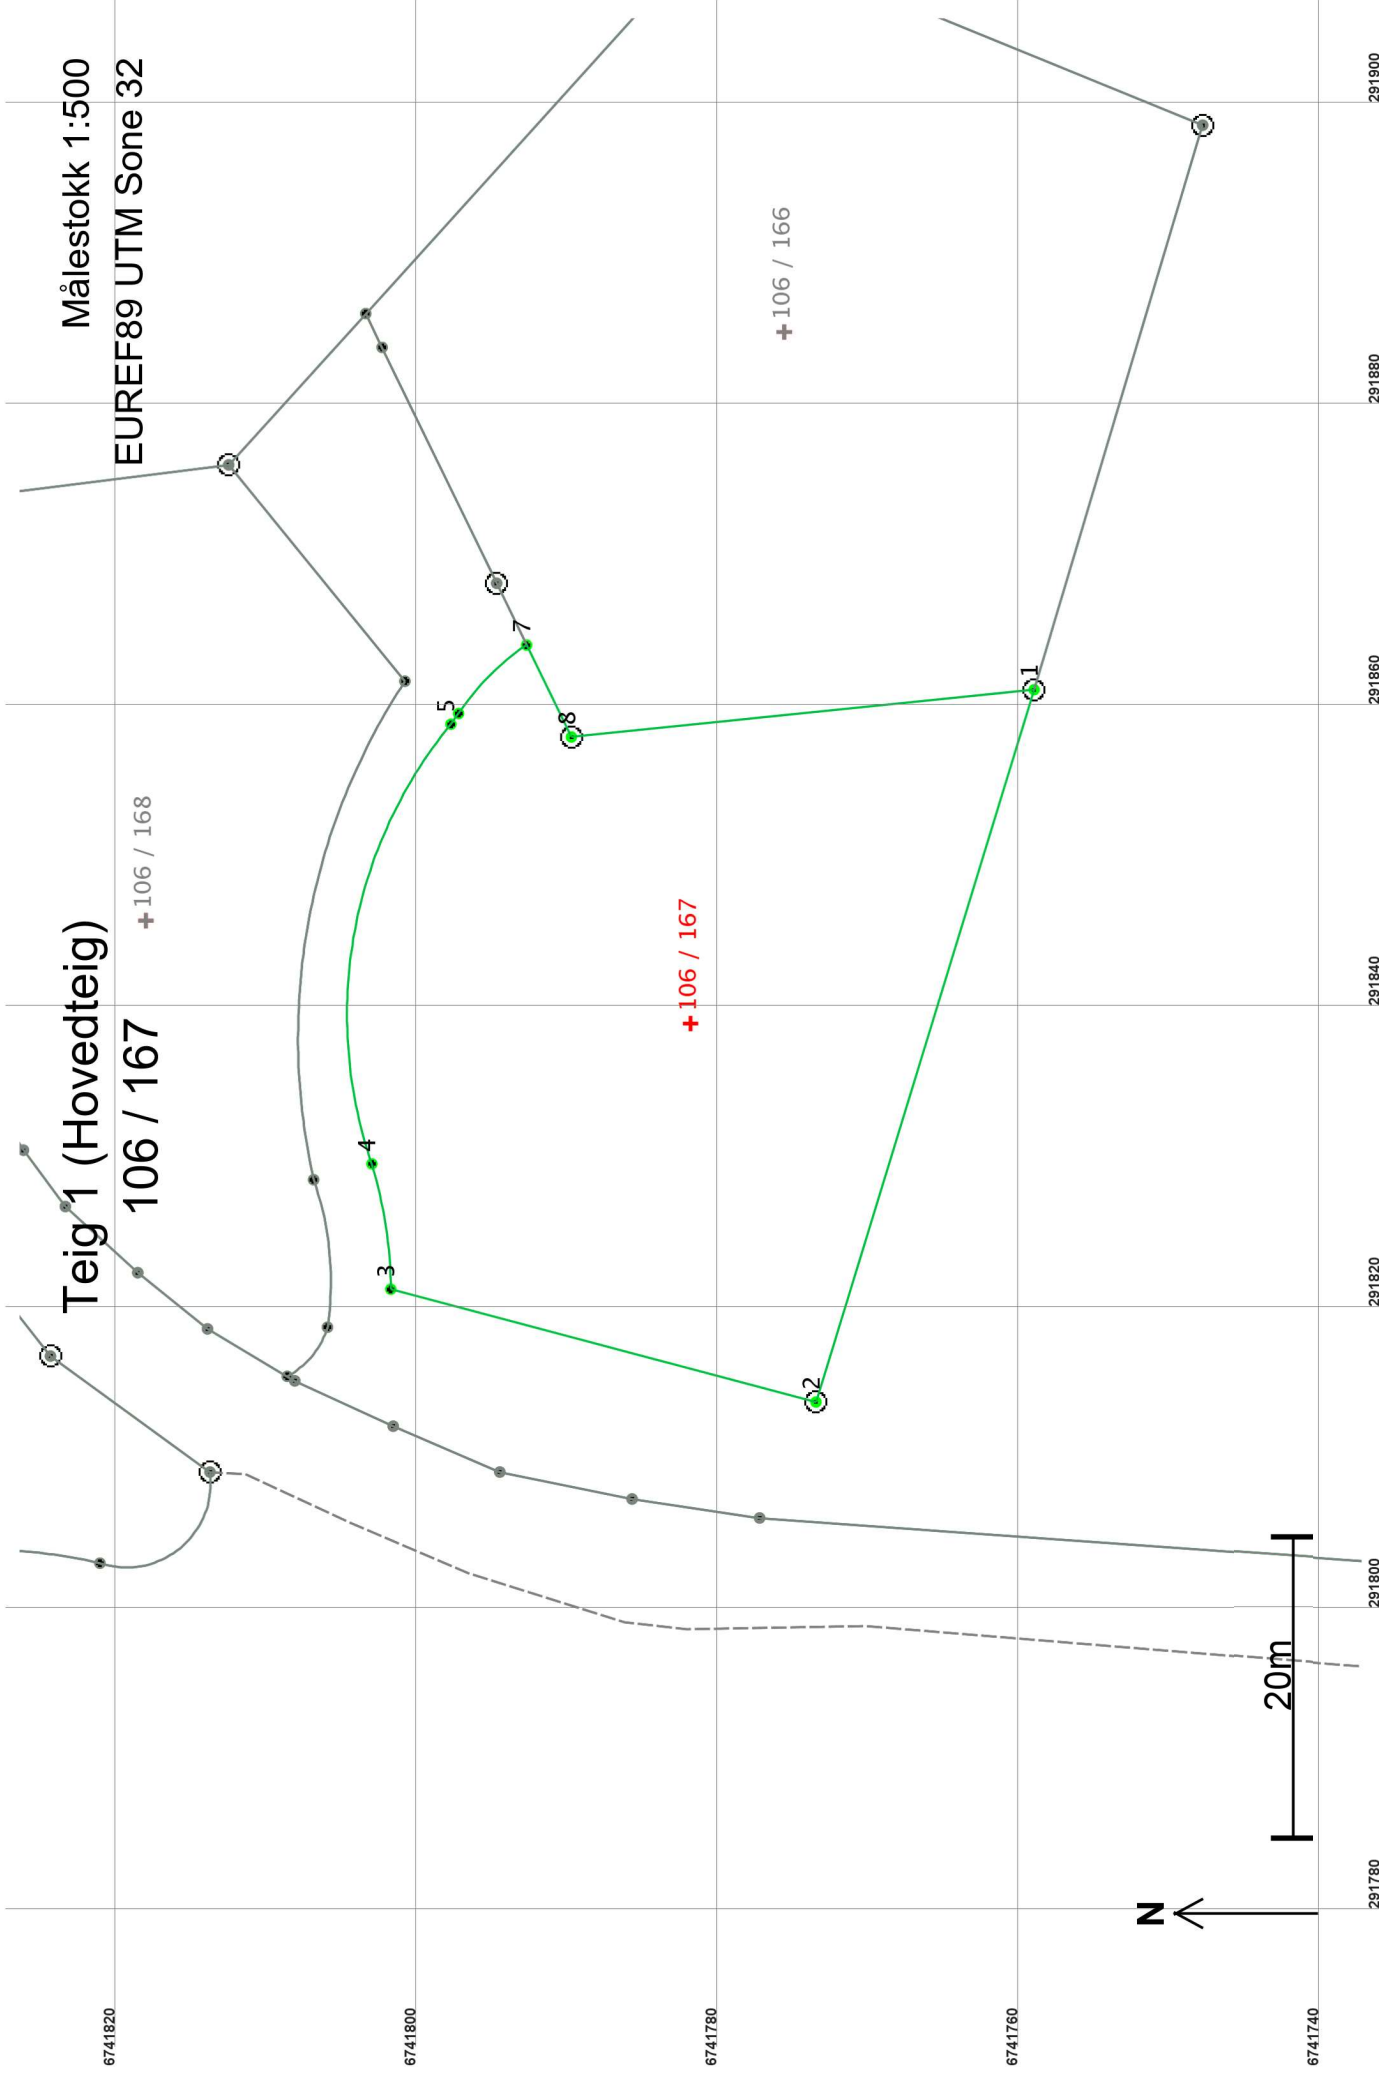

Areal og koordinater

Areal: 1 558

Arealmerknad:

Representasjonspunkt: Koordinatsystem: EUREF89 UTM Sone 32

Nord: 6741782

Øst: 291839

Grensepunkt / Grenselinje

Ytre avgrensing

Løpenr	Nord	Øst	Grensemerke nedsett i / Lengde Hjelpelinjetype	Målemetode	Nøyaktighet	Radius
1	6741759,35	291860,91	Fjell Offentlig godkjent grensemerke 49,44 Ikke hjelpelinje	96 GPS kinematisk (Real time kinematic)	10	10
2	6741773,84	291813,64	Jord Offentlig godkjent grensemerke 29,21 Ikke hjelpelinje	96 GPS kinematisk (Real time kinematic)	10	10
3	6741802,07	291821,12	Ikke spesifisert Umerket 8,44 Ikke hjelpelinje	69 Beregnet	10	-30,00
4	6741803,32	291829,44	Ikke spesifisert Umerket 30,97 Ikke hjelpelinje	69 Beregnet	10	30,40
5	6741798,08	291858,62	Ikke spesifisert Umerket 0,87 Ikke hjelpelinje	69 Beregnet	10	10
6	6741797,57	291859,33	Ikke spesifisert Umerket 6,45 Ikke hjelpelinje	69 Beregnet	10	16,53
7	6741793,05	291863,87	Ikke spesifisert Umerket 6,79 Ikke hjelpelinje	69 Beregnet	10	10
8	6741790,08	291857,77	Jord Offentlig godkjent grensemerke 30,88 Ikke hjelpelinje	96 GPS kinematisk (Real time kinematic)	10	10