



**For matrikkelenhet:**

Kommune: **4631 - ALVER**      Utskriftsdato/klokkeslett: 07.05.2020 kl. 08:20  
Gårdsnummer: **106**      Produsert av: Liv Berit Ones  
Bruksnummer: **169**      Attestert av: Alver kommune

---

**Orientering om matrikkelbrev**

Matrikkelbrevet er hjemlet i «Lov om eigedomsregistrering» (matrikkellova) av 17. juni 2005. Etter definisjonen i matrikkelovens § 3 d) er matrikkelbrevet en attestert utskrift av matrikkelen som viser alle registrerte opplysninger om en matrikkelenhet ved oppgitt dato.

**Om fullstendighet og nøyaktighet i matrikkelbrevet**

Matrikkelen ble etablert ved konvertering av data fra tidligere registre. Det kan variere hvor gode disse dataene er med hensyn på fullstendighet og nøyaktighet. I enkelte tilfeller kan grensepunkt og grenselinjer mangle helt eller delvis eller være feil registrert. Det kan også være feil og mangler ved registrert bygnings- og adresseinformasjon. Fullstendighet og stedfestingsnøyaktighet er generelt bedre innenfor enn utenfor tettbygd strøk. Vær oppmerksom på at for mange matrikkelenheter og bygg hefter usikkerhet ved arealet som oppgis.

For utfyllende informasjon: **[www.kartverket.no/matrikkelbrev](http://www.kartverket.no/matrikkelbrev)**

## Matrikkelenhet

Matrikkelenhetstype: Grunneiendom  
Bruksnavn:  
Etableringsdato: 06.05.2020  
Skylid: 0  
Er tinglyst: Ja  
Har festegrunner: Nei  
Er seksjonert: Nei

Det er ikke registrert bygg på matrikkelenheten.

## Arealrapport

Tekst Areal Kommentar  
Beregna areal for 106 / 169 1 443,9 m2

## Eierforhold

### Tinglyste eierforhold

Rolle	Status	Føds.d./org.nr	Navn	Bruksenhet	Adresse	Andel
Hjemmelshaver		110154	VABØ VIGLEIK		FONNEBOSTVEGEN 293 5955 LINDAS	1 / 1

## Oversikt over teiger

Løpenr	Type	Hovedteig	Nord	Øst	Høyde	Areal	Merknader
1	Teig	Ja	6741846	291822		1 443,9 m2	

(EUREF89 UTM Sone 32)

## Forretninger der matrikkelenheten er involvert

Forretning	Forretningsdokumentdato	Tinglysing	Matrikkelføring
Forretningstype	Kommunal saksreferanse	Status	Signatur
Årsak til feilretting	Annen referanse	Endret dato	Dato

Endre egenskap	17.03.2020		onesliv 07.05.2020
Annen forretningstype	2020/5752 2017	Matrikkelenhet 4631 - 106/169	Arealendring 0

Opprett ny grunneiendom ved fradeling	17.03.2020	Tinglyst	06.05.2020	onesliv	06.05.2020
Oppmålingsforretning	2020/5752 2017/3113	Matrikkelenhet 4631 - 106/12 4631 - 106/169 4631 - 106/8 4631 - 106/24	Matrikkelenhet 4631 - 106/12 4631 - 106/169 4631 - 106/8 4631 - 106/24	Arealendring -1 443,9 1 443,9 0 0	

Forretning  
Forretningstype  
Årsak til feilretting

Forretningsdokumentdato  
Kommunal saksreferanse  
Annen referanse

Status

Tinglysing


Endret dato


Matrikkelføring  
Signatur Dato

Rolle	Matrikkelenhet	Arealendring
Berørt	4631 - 106/97	0
Berørt	4631 - 106/117	0
Berørt	4631 - 106/147	0

# Oversiktskart for 106 / 169

Målestokk 1:1 000  
EUREF89 UTM Sone 32

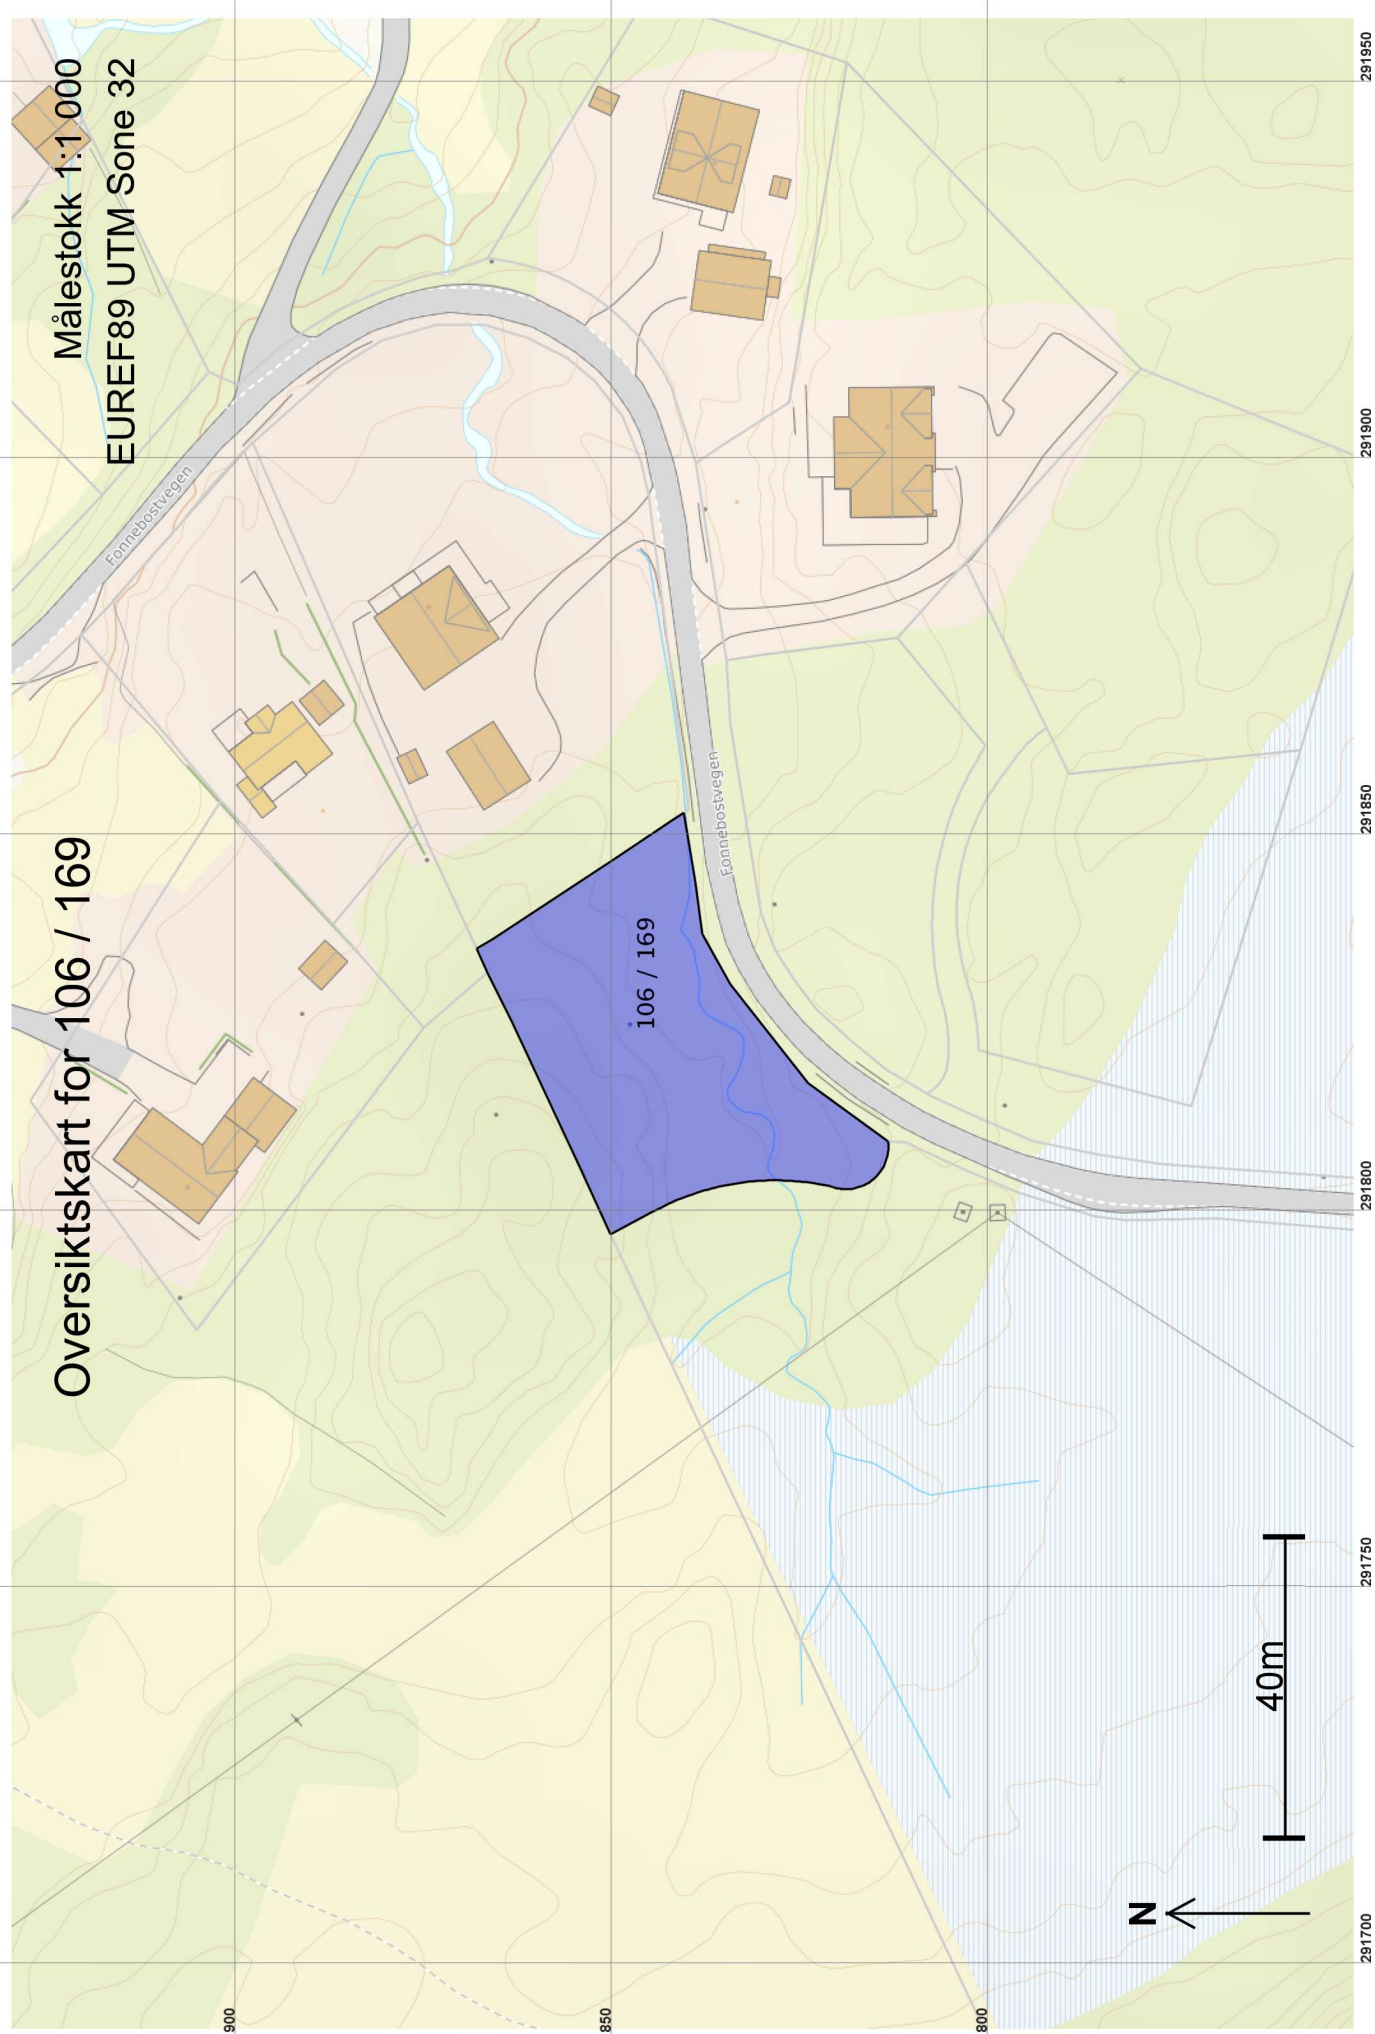

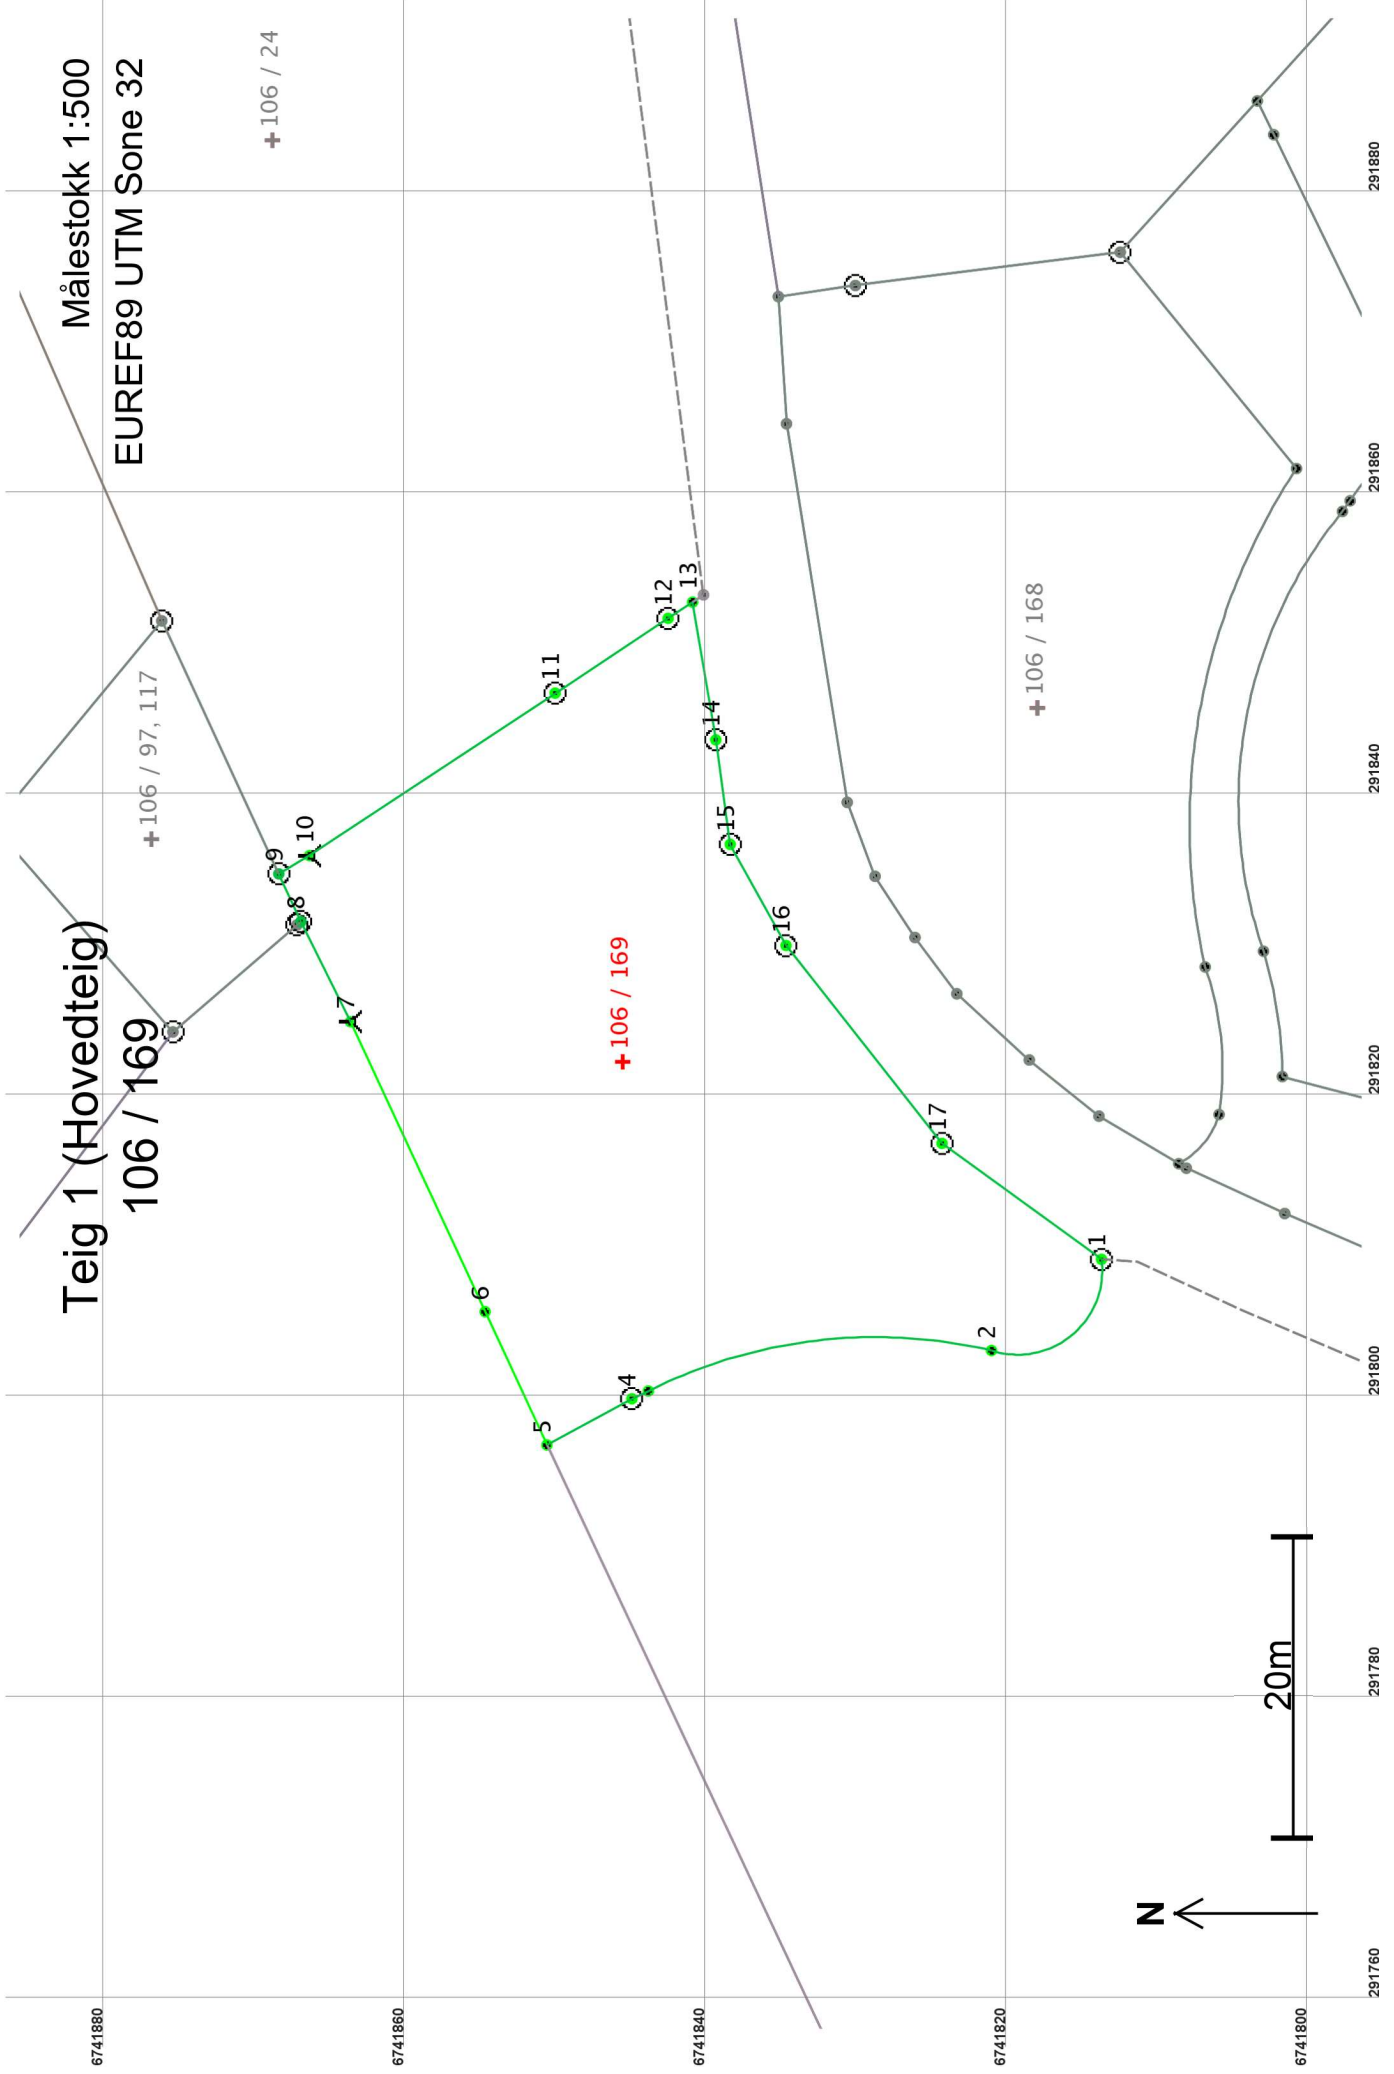

**Areal og koordinater**

Areal: 1 443,9

Arealmerknad:

Representasjonssystem: EUREF89 UTM Sone 32

Nord: 6741846

Øst: 291822

**Grensepunkt / Grenselinje****Ytre avgrensing**

Løpnr	Nord	Øst	Grensemerke nedsatt i / Lengde Hjelpelinjetype	Målemetode	Nøyaktighet	Radius
1	6741814,07	291808,99	Jord Offentlig godkjent grensemerke 11,32 Ikke hjelpelinje	96 GPS kinematisk (Real time kinematic)	10	5,60
2	6741821,38	291802,94	Ikke spesifisert Umerket 23,41 Ikke hjelpelinje	69 Beregnet	10	-33,70
3	6741844,16	291800,25	Ikke spesifisert Umerket 1,21 Ikke hjelpelinje	69 Beregnet	10	
4	6741845,26	291799,74	Fjell Offentlig godkjent grensemerke 6,42 Ikke hjelpelinje	96 GPS kinematisk (Real time kinematic)	10	
5	6741850,90	291796,67	Ikke spesifisert Umerket 9,75 Ikke hjelpelinje	69 Beregnet	10	
6	6741855,00	291805,52	Fjell Gjerdestolpe 21,21 Ikke hjelpelinje	96 GPS kinematisk (Real time kinematic)	10	
7	6741863,94	291824,76	Fjell Bolt 7,42 Ikke hjelpelinje	96 GPS kinematisk (Real time kinematic)	10	
8	6741867,23	291831,40	Ikke spesifisert Offentlig godkjent grensemerke 3,49 Ikke hjelpelinje	12 Terrengmålt: Teodolitt med elektronisk avstandsmåler	14	
9	6741868,70	291834,57	Ikke spesifisert Offentlig godkjent grensemerke 2,37 Ikke hjelpelinje	12 Terrengmålt: Teodolitt med elektronisk avstandsmåler	13	
10	6741866,66	291835,78	Fjell Bolt 19,55 Ikke hjelpelinje	96 GPS kinematisk (Real time kinematic)	10	
11	6741850,36	291846,57	Fjell Offentlig godkjent grensemerke 9,00 Ikke hjelpelinje	96 GPS kinematisk (Real time kinematic)	10	
12	6741842,85	291851,53	Jord Offentlig godkjent grensemerke 1,95 Ikke hjelpelinje	69 Beregnet	10	
13	6741841,23	291852,60	Ikke spesifisert Umerket 9,27 Ikke hjelpelinje	69 Beregnet	10	

Løpenr	Nord	Øst	Grensemerke nedsatt i / Lengde Hjelpelinjetype	Målemetode	Nøyaktighet	Radius
14	6741839,68	291843,46	Jord Offentlig godkjent grensemerke 7,00 Ikke hjelpelinje	96 GPS kinematisk (Real time kinematic)	10	11
15	6741838,73	291836,53	Jord Offentlig godkjent grensemerke 7,67 Ikke hjelpelinje	96 GPS kinematisk (Real time kinematic)	10	11
16	6741835,02	291829,82	Jord Offentlig godkjent grensemerke 16,73 Ikke hjelpelinje	96 GPS kinematisk (Real time kinematic)	10	11
17	6741824,67	291816,68	Fjell Offentlig godkjent grensemerke 13,09 Ikke hjelpelinje	96 GPS kinematisk (Real time kinematic)	10	11