


D-1

N6732852, E282273 +
7.4.2020

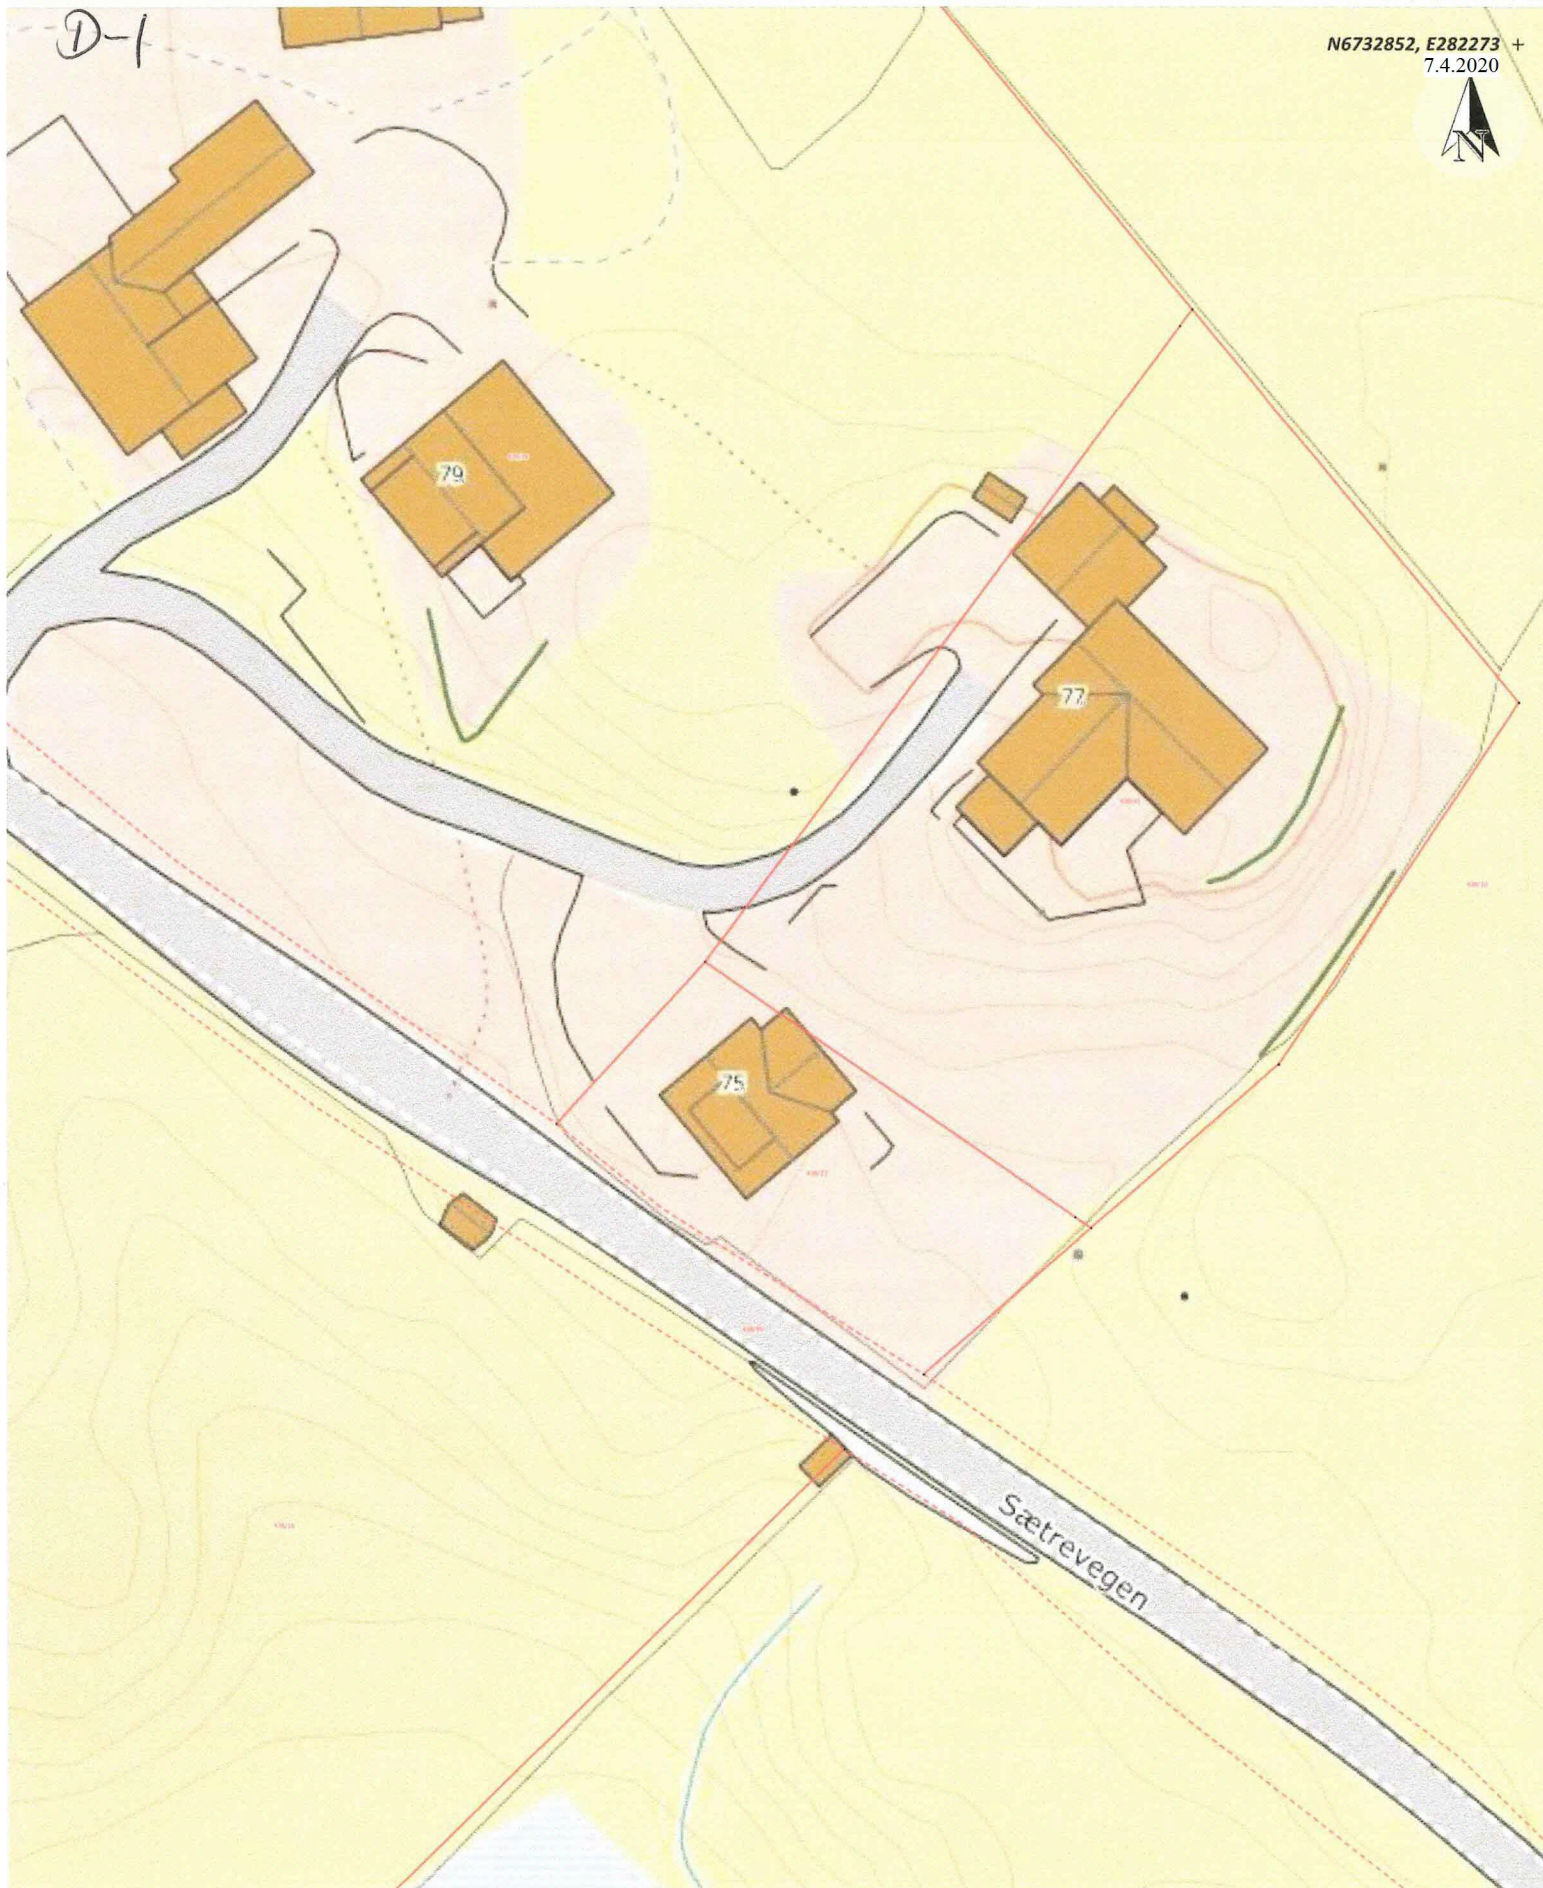

Situasjonskart -


Dato: 17-02-2020



Målestokk: 1:500

↔ 15m

D-2

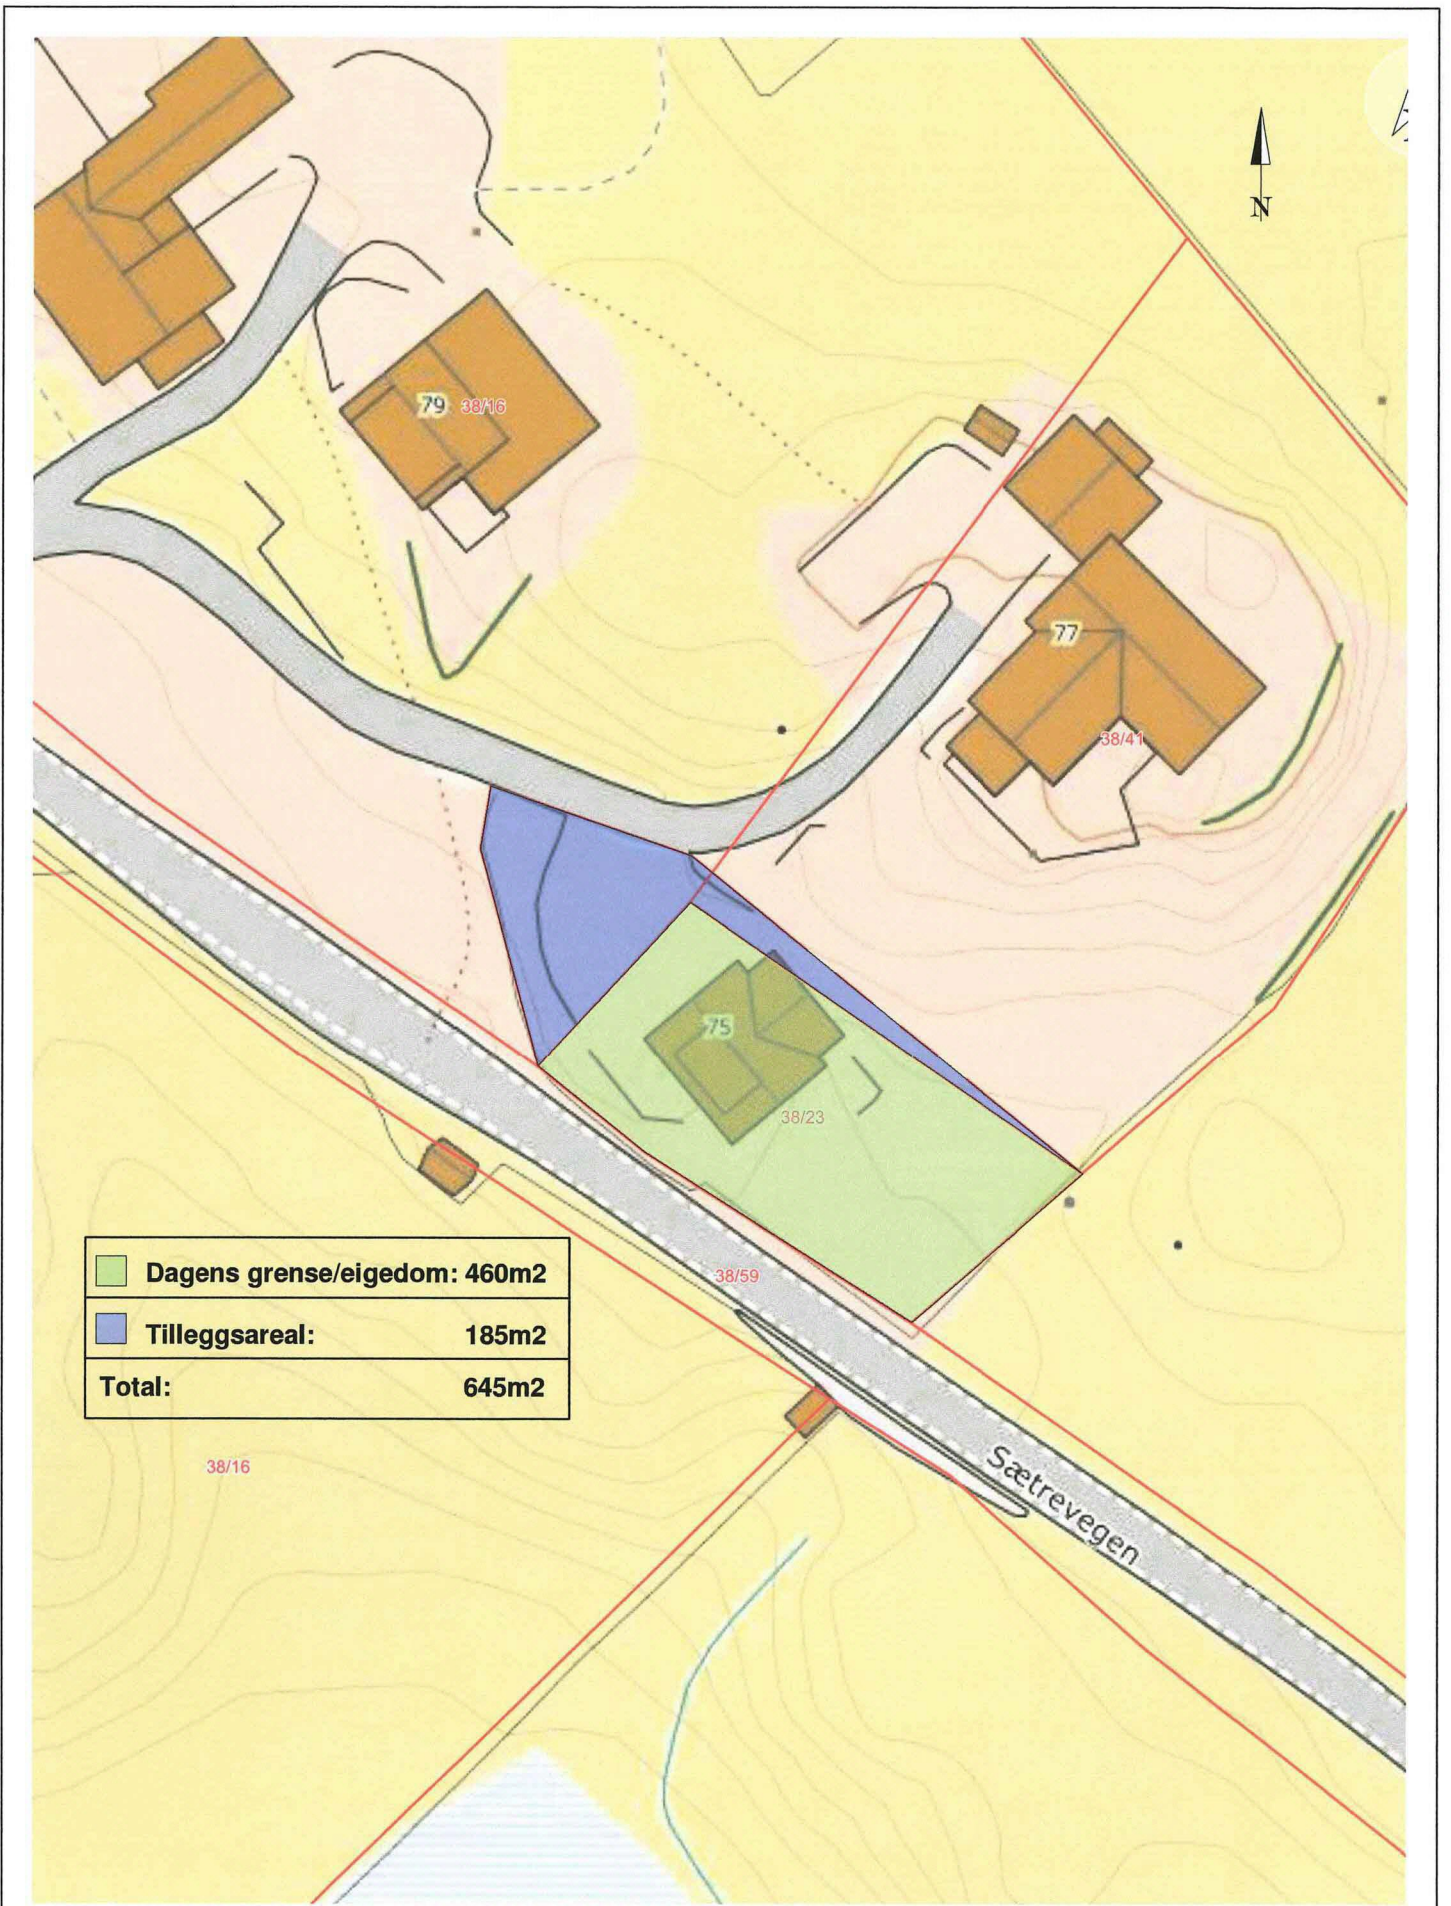

Tiltakshaver: Daniel Hagen

Målestokk: 1 : 500

Prosjektnr.: 82-1

Tiltak: Retting av grenser

Dato: 26/11/19

Angående: Situasjonsplan Gnr 38 Bnr 23

Sign.: MT