


Fra: Størksen, Stig-Andre <stig.storksen@dnb.no>
Sendt: onsdag 13. mai 2020 13:46
Til: Størksen, Stig-Andre
Emne: Scan_Størksen, Stig-Andre_13_45_13-05-2020
Vedlegg: Scan_Størksen, Stig-Andre_13_45_13-05-2020.pdf

Please find your scan attached to this Email.


Kartskisser basert på opptegnelser i skjøte og merker på tomtene:

Gnr 349/bnr 47 – Grønhaugvegen 67 opprinnelig tomt

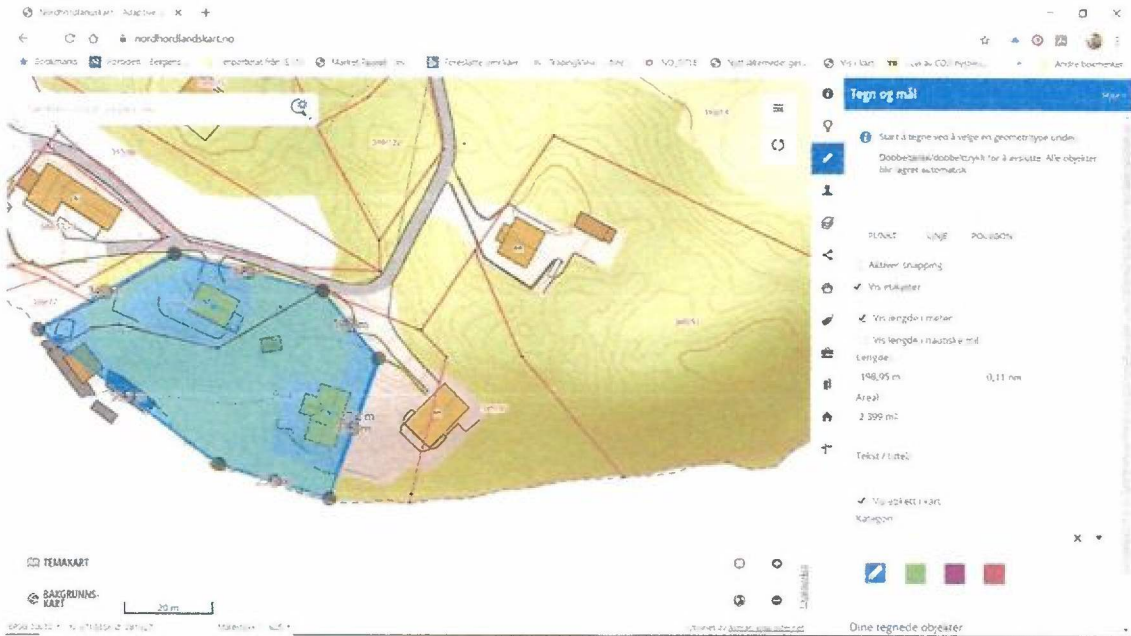

Dette viser den opprinnelige tomten basert på skjøtet fra 1960.

Gnr 349/bnr 47 – Grønhaugvegen 67 tomt etter utskillelse i 1996 (Gnr349/bnr 133)

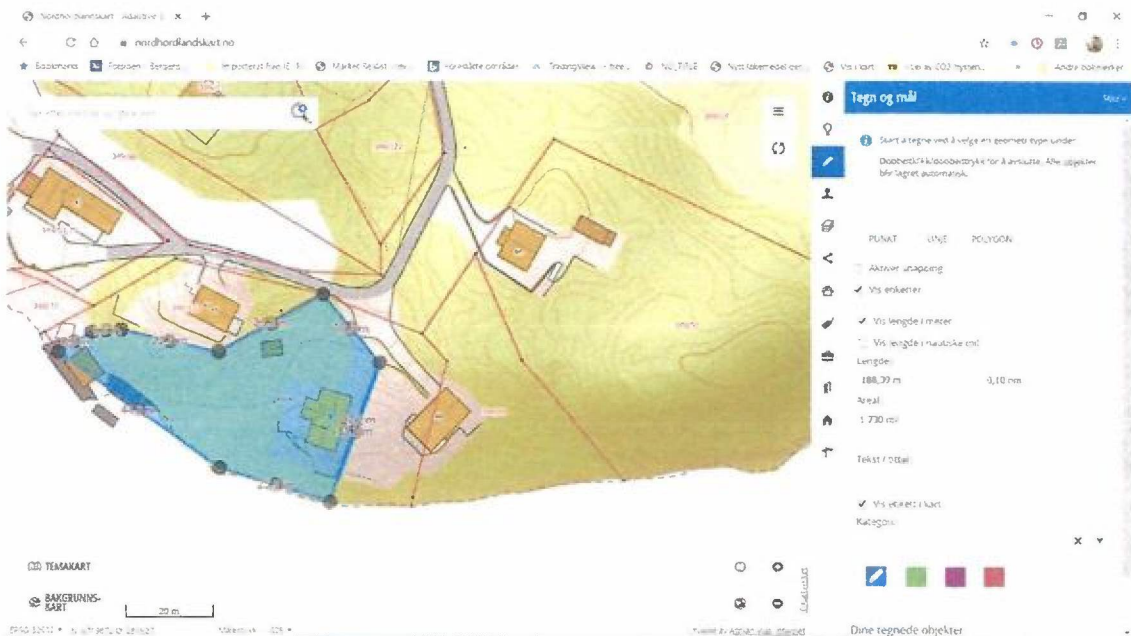

Som man ser på tegningen så det røde streken opprinnelig grense, men dette stemmer ikke med antall meter som er påført selve skjøtedokumentet. Følger man dette så er det den blå optegningen som er korrekte grenser. Kartet tegner også ut selve m2 størrelsen på den tomten som er igjen.

Mvh

Tone Lil Størksen

Stig-Andre Størksen