


Fasade mot øst

----- Terreng før endring
 ----- Terreng etter endring

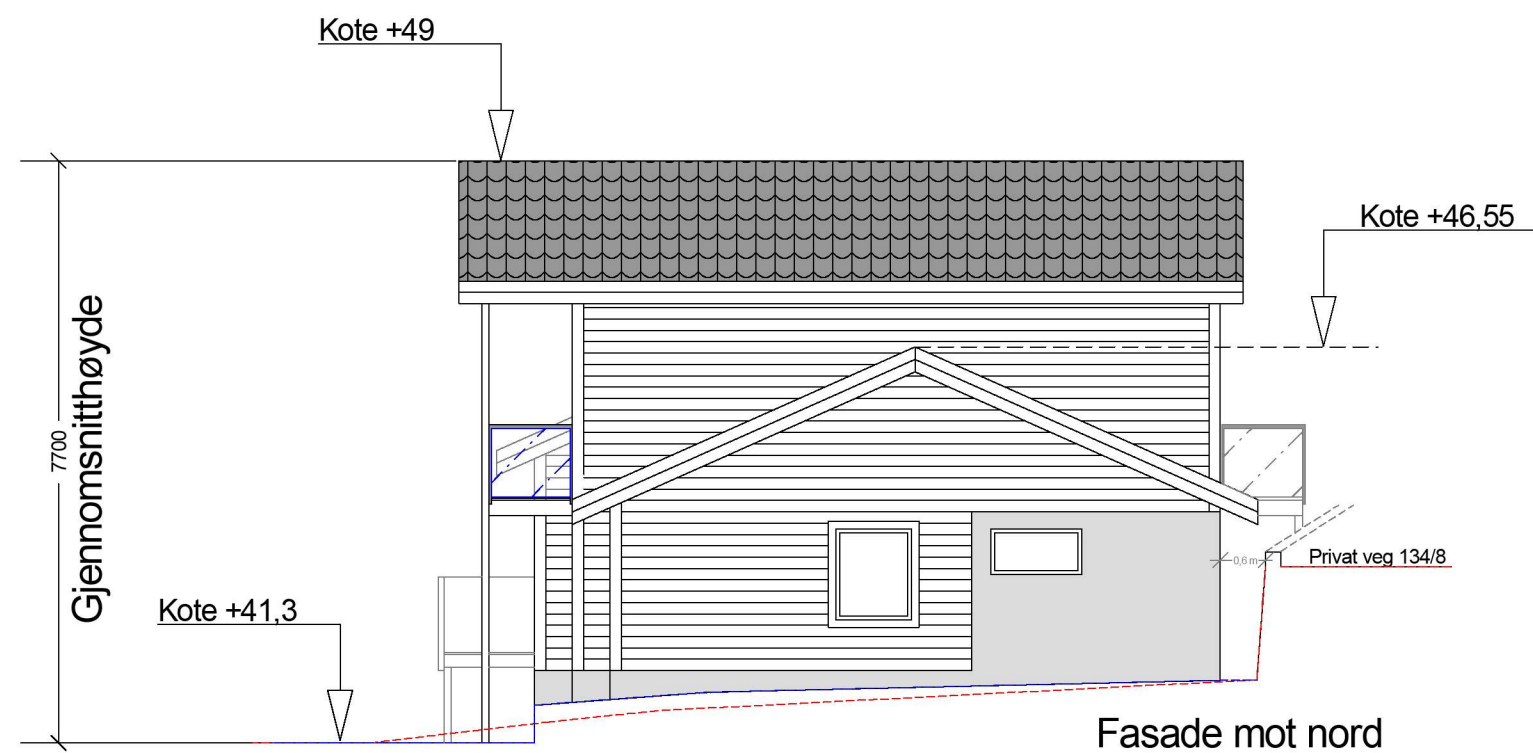

Fasade mot nord

Målestokk 1:100		Godkjent	SP	Prosjektnr:	Gangstøvegen 20
Dato 23.03.20		Kontroll	HL	Kundenr:	G/B nr 134/141 - Lindås
Tegningsnr. A1-002		Sign	Dato		
Rev	Endringer				
Merk		Tegningen må hverken helt eller delvis kopieres, eller benyttes til andre prosjekter som SmartCon as ikke medvirker i Type tegning Fasader etter endring			