

- Målte Grenser
- - - Registrerte Grenser
- | Udefinert grense
- ↑ Terrengmålte grense
- ⋈ Konstruert grensepunkt
- Bolig
- Bustad m/føllighet
- Våningshus
- Større bustader
- Hytte/feriehus
- Garasje/uthus
- Industri/lager
- Andre bygg

Beliggenhet og høyder må oppfattes som orienterende.
 Koordinatsystem: UTM(EUREF89) - SONE 32 (EPSG:32632)
 Høydesystem: (EPSG:)

Powel AS


Jostein Hjeltnes
 Hjeltnesvegen 30A
 165/8

N

Målestokk
1:500
Gemini

Dato: 2020.04.23
 Sign.: lkn

Oppdragsgiver:
 Adresse:
 Postnr./sted:

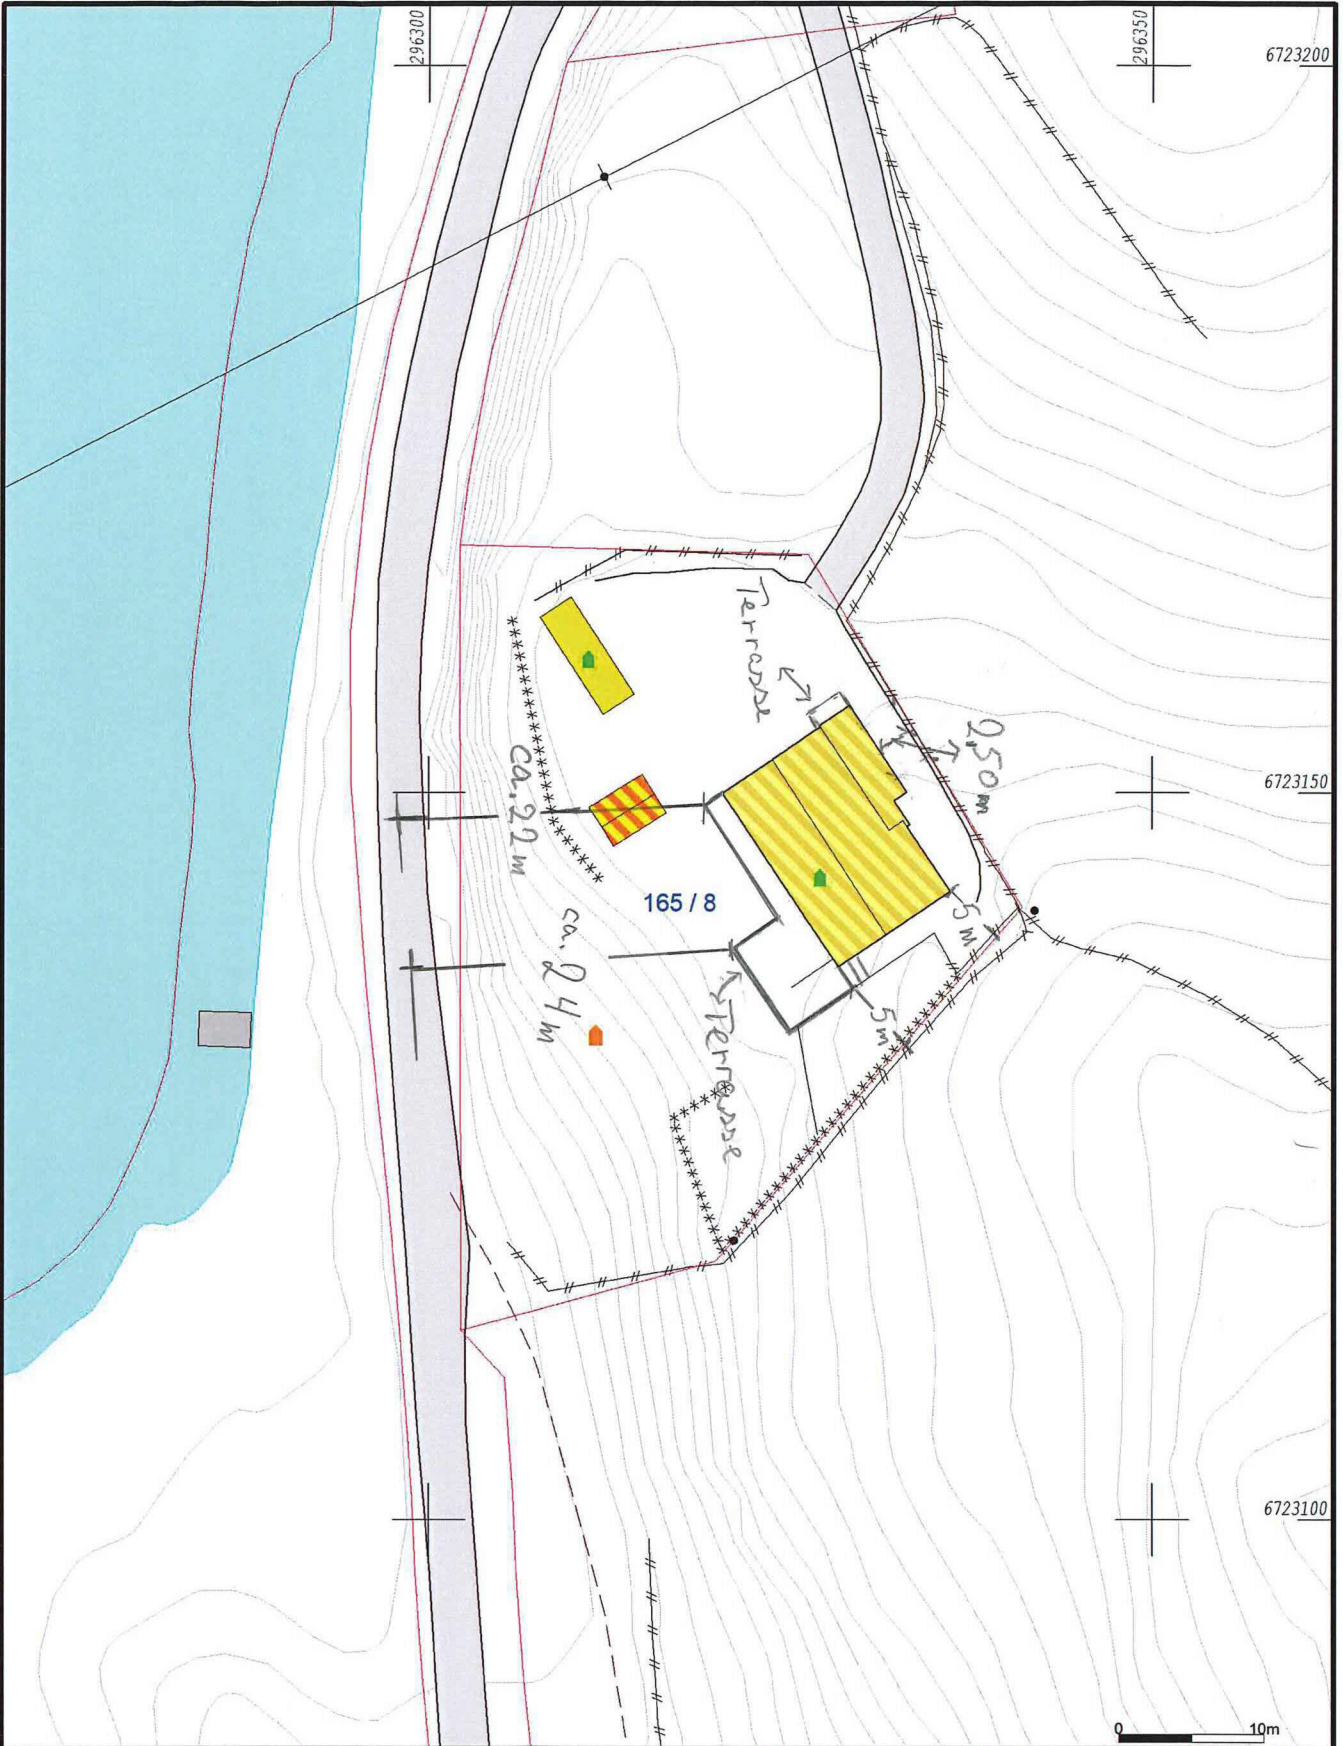

Målte Grenser	Våningshus
Registrerte Grenser	Større bustader
Udefinert grenser	Hytte/feriehus
Terrengmålte grense	Garasje/uthus
Konstruert grensepunkt	Industri/lager
Bolig	Andre bygg
Bustad m/leilighet	

Beliggenhet og høyder må oppfattes som orienterende.
 Koordinatsystem: UTM(EUREF89) - SONE 32 (EPSG:32632)
 Høydesystem: (EPSG:)

Powel AS
 Dato: 2020.04.23
 Sign.: likn

Jostein Hjeltnes
Hjeltnesvegen 30
 Tegning av Terrasse *165/8*
 Oppdragsgiver:
 Adresse:
 Postnr./sted:

N

 Målestokk
 1:500
 Gemini