Kartvedlegg til protokoll for oppmålingsforretning	Alver Kommune		N
Eigedom 349/11, 349/11	Saks nr 20207872	Oppdragnr	
	Forretningsdato 11/5/2020	Landmålar Per Atle Sæle	
Rekvirent Høiland Per Gjessing, Iden Grethe	Målestokk 1:500 0 5 10 15 20 m		

Beskriving/avtalar:

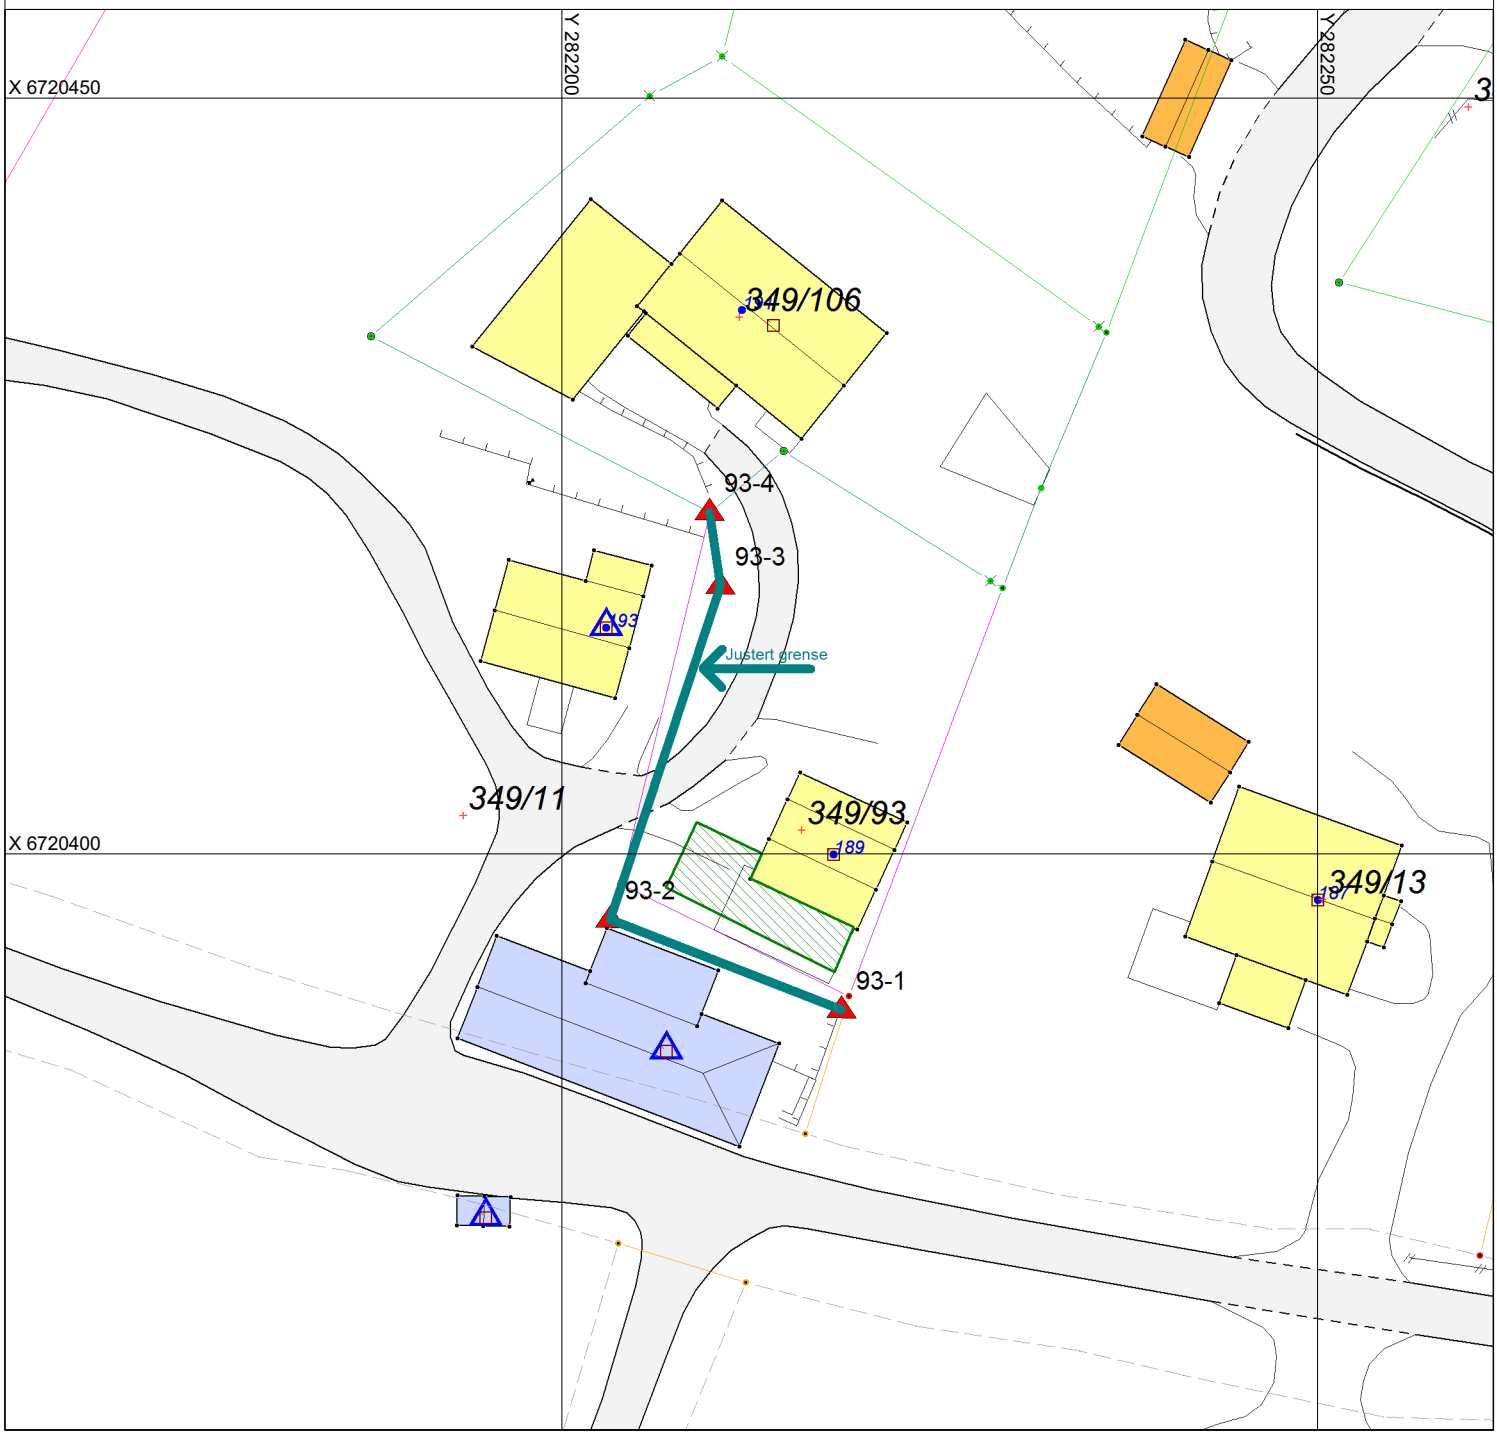

GIS/LINE Oppmålingsforretning