

SITUASJONSKART

Gnr/Bnr: 357/42
 Adresse: Skorpo 1
 Eigarsøkar: Birthe og Frank Borge

Kvalitet: FKB-B

Gjeldande plan: Kommuneplan

Planformål: LNF

Vår referanse: PAS

Sign.



ALVER
KOMMUNE



Målestokk: 1:1000
 Dato: 17.03.2020

#


Gjerde
 Usikker eigedomsgrense
 Målt eigedomsgrense



Bolighus



Andre bygg

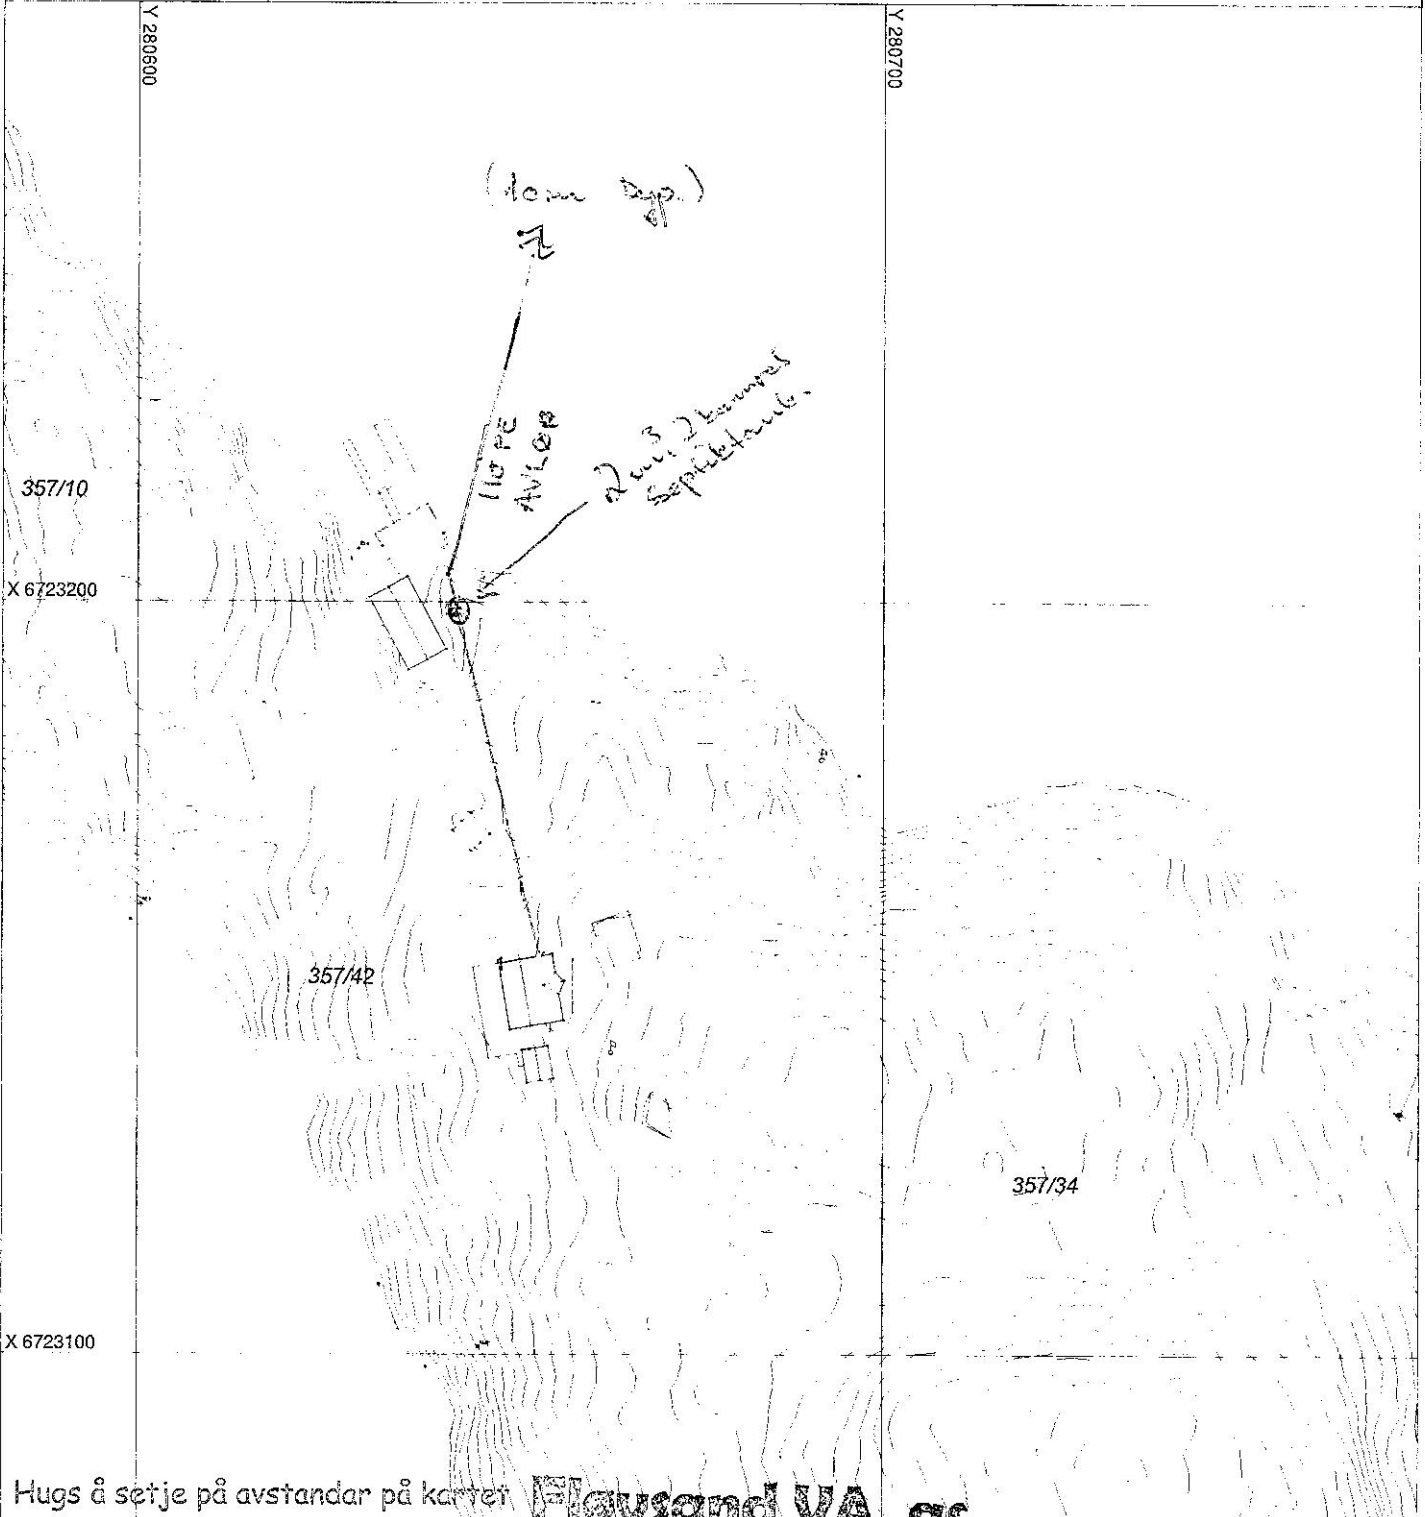

Hugs å setje på avstandar på kartet

Flaksand VA, as

SITUASJONSPLAN



Tiltak

Rørlegger og vaktmestertjenester
 Mob. 952 73 505

Underskrift Situasjonsplan

Dato

Flaksand, 5918 Frekhaug

Org.nr.: No 987 774 525 MVA